


H = 4070 beton
 H = 3965 x
 H = 2890 zypplabond

Renvoel (m ²)	
Totaal BVO	= 198,5 m ²
Totaal BVO ABN AMRO	= 15,0 m ²

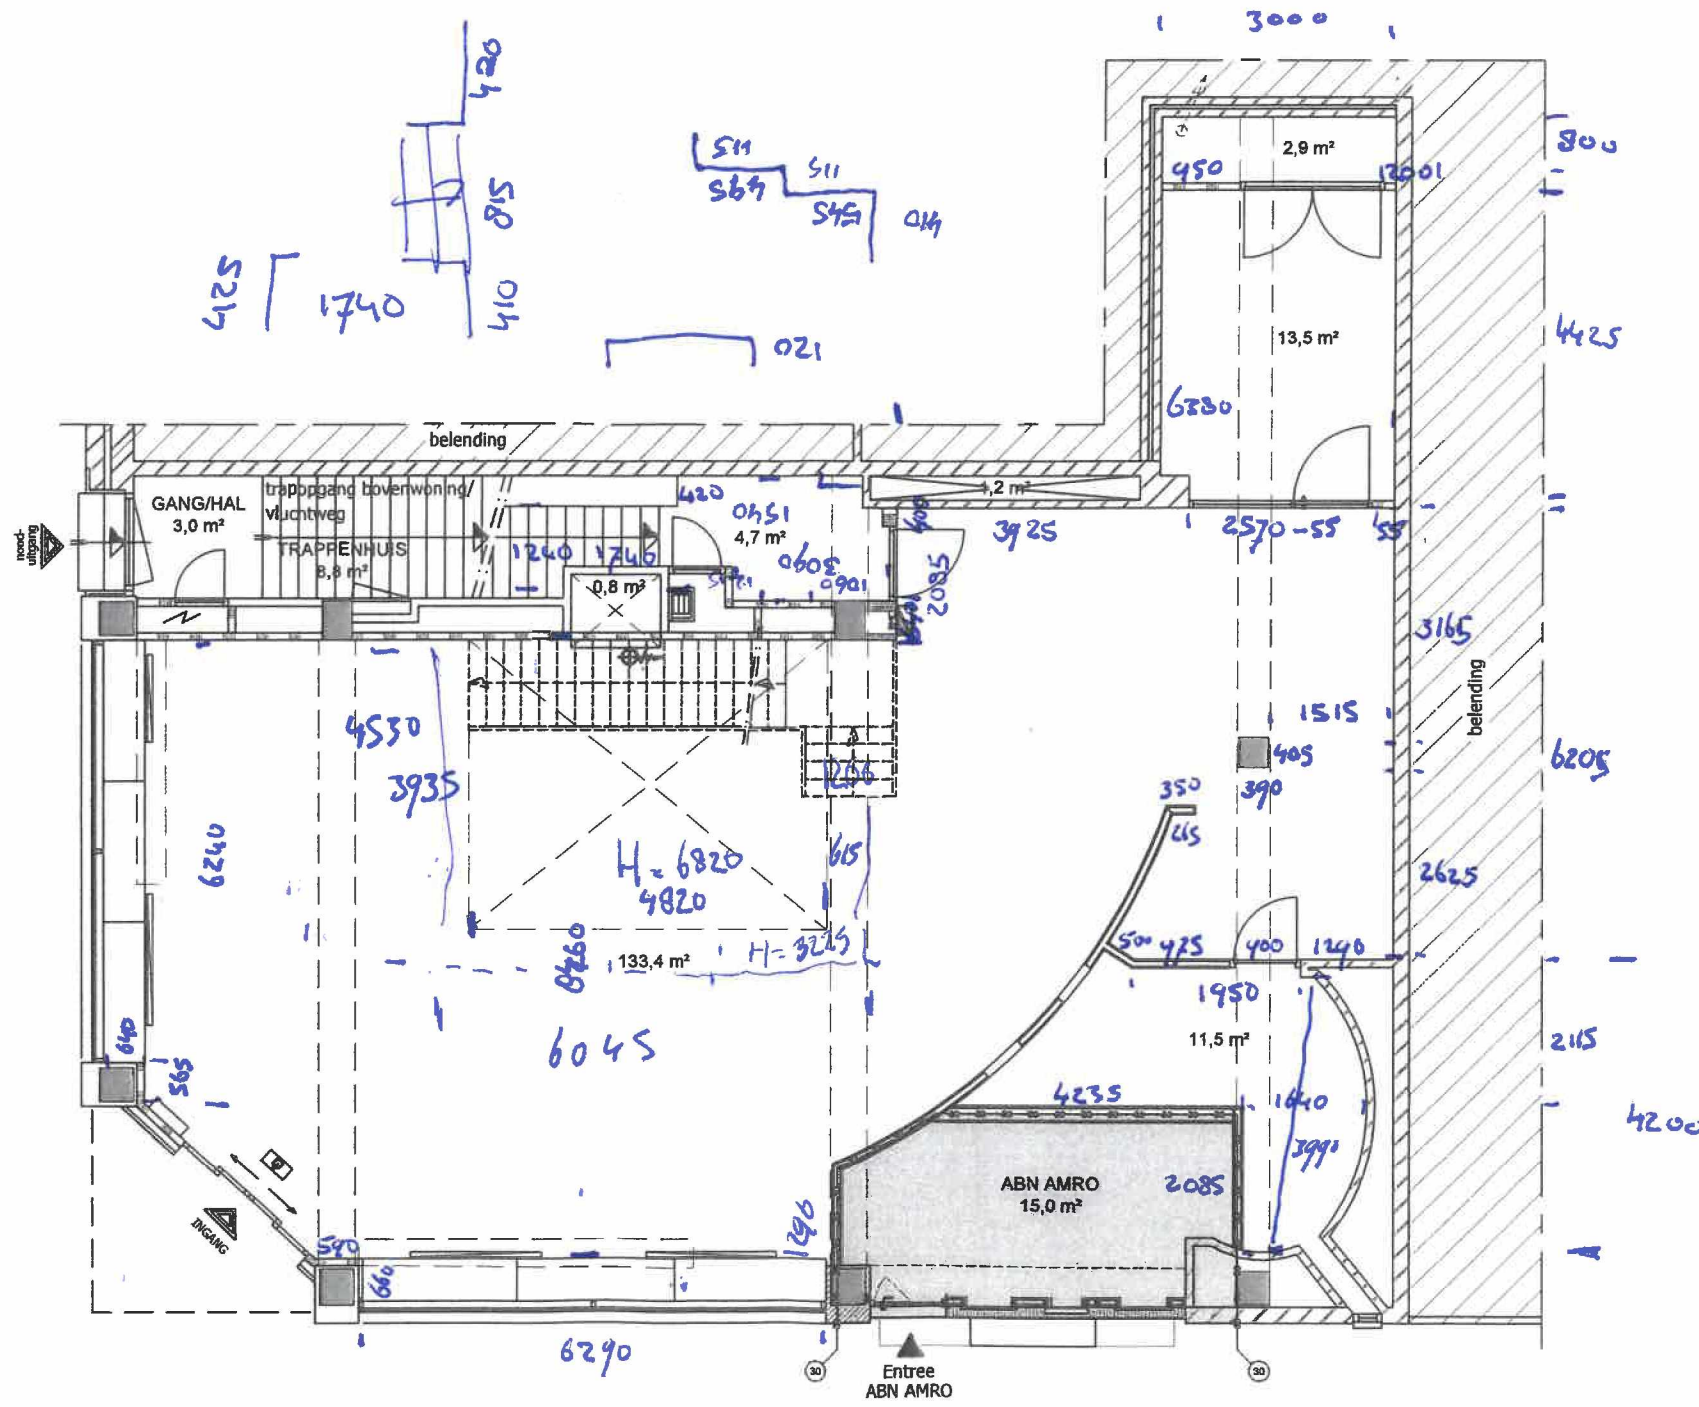

H kozijn = 2680
 H rensten = 685


Koppes Bouwkunde
 Advies, advies en projectmanagement

[AMSH20] AMSTERDAM Haarlemmerplein 2

fase:	verkoop
status:	definitief
schaal:	1:100
formaat:	A3
datum:	24-10-2017
wijziging:	
projectnr:	10998
blad:	VK-111

Begane grond

Renvooi (m ²)	
Totaal BVO	= 195,4 m ²

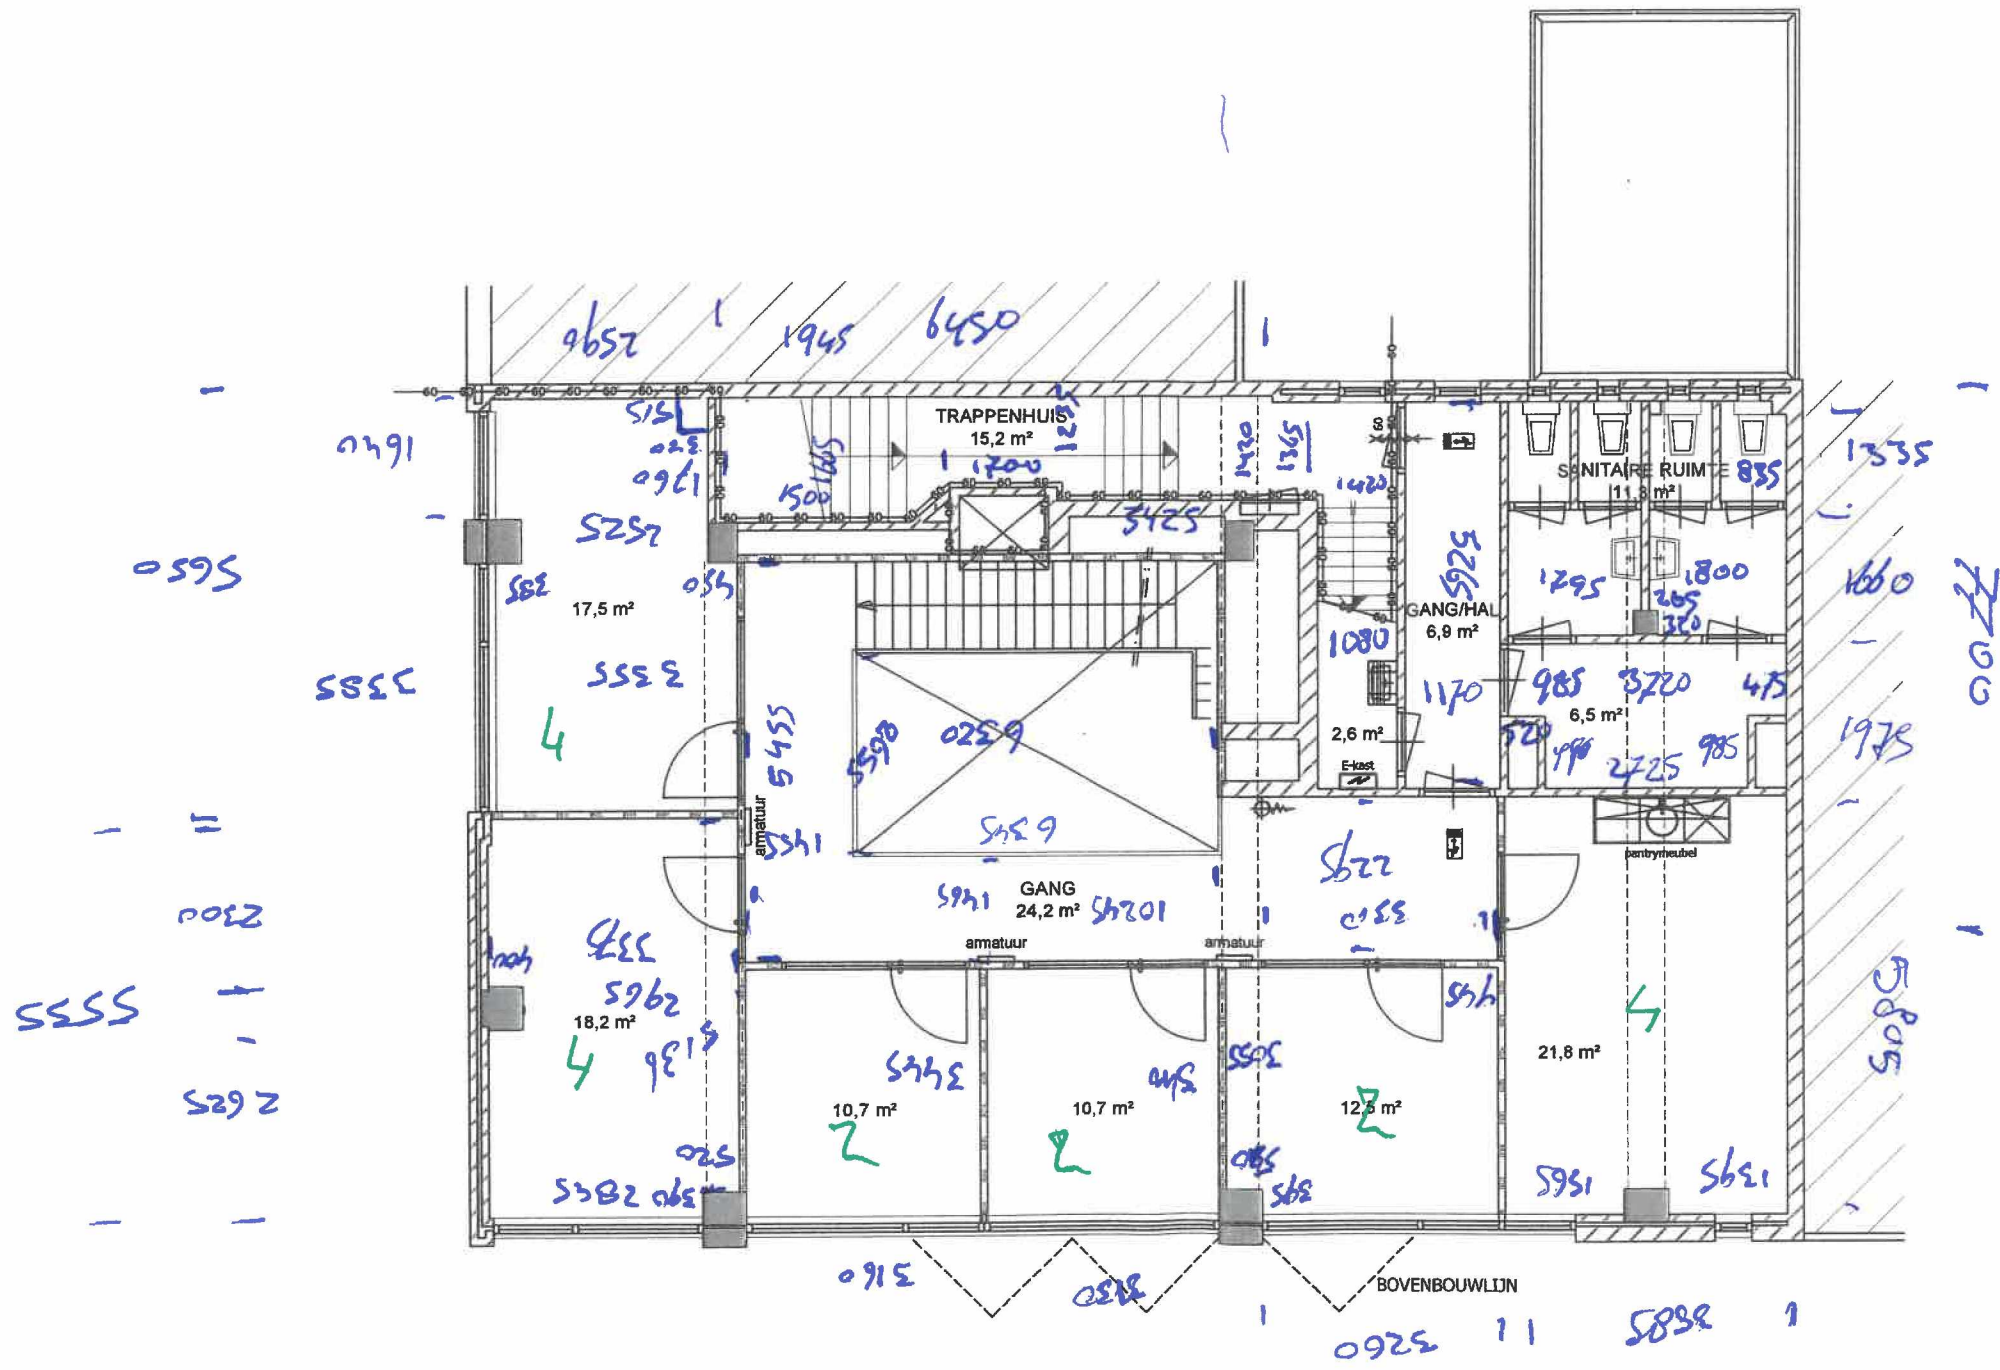


81 = 7 + 71

1e Verdieping

[AMSH20] AMSTERDAM Haarlemmerplein 2

fase:	verkoop
status:	definitief
schaal:	1:100
formaat:	A3
datum:	24-10-2017
wijziging:	
projectnr:	10998
blad:	VK-112

Stroom alleen in kelder
 Alle stroom boven liggende
 etages doorgekuisd.

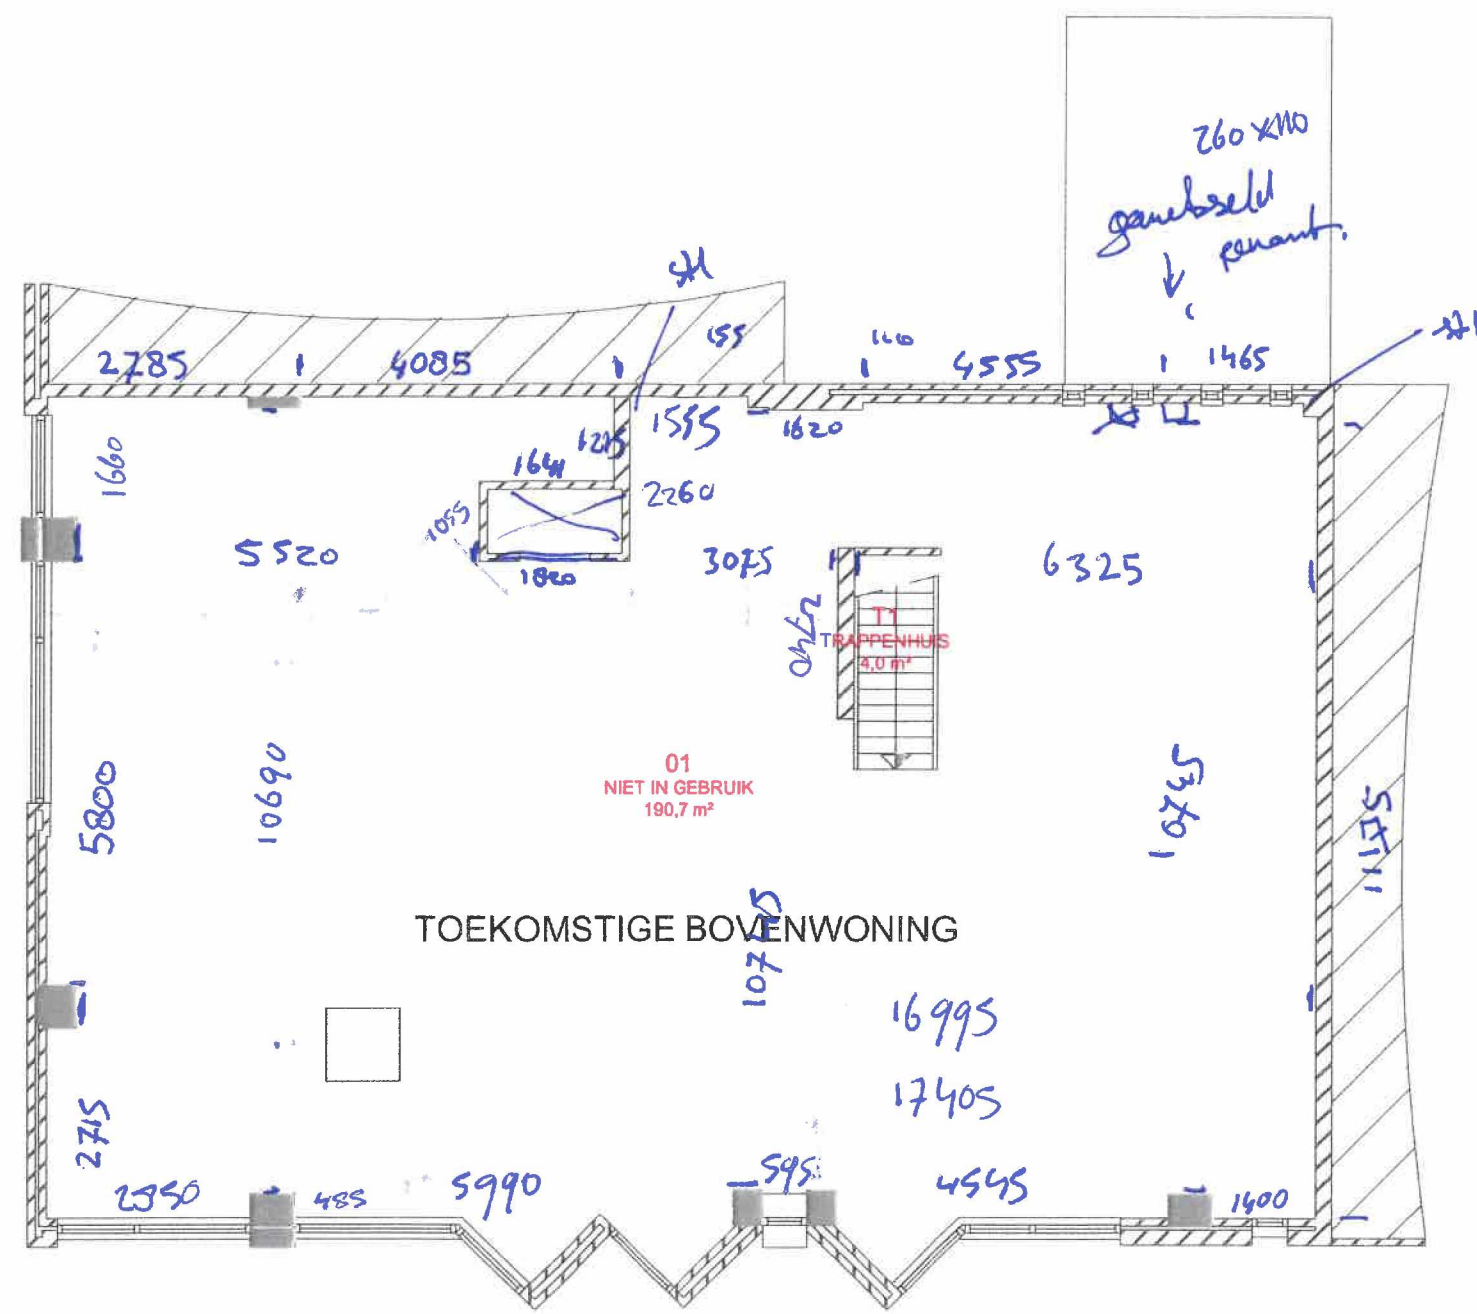

H dakbeschot 3075
 H ok balk 2900
 H ok staal 2675

2E VERDIEPING

1e Etg
 H: 2965

Totaal BVO: 212,9 m²
 Totaal NVO: 194,7 m²
 Totaal VVO: 191,5 m²

Nr.	Ruimteomschrijving	NVO m²	VVO m²
01	Niet in gebruik	190,7	191,5
T1	Trappenhuis	4,0	

SL 14-11-2012 A 13-04-2011 Code	Propriet: AMSH20	Omschrijving:
	Gebouwno: A57	Inrichting
	Plaats: Amsterdam	Nvt
	Adres: Haariemmerplein 2	
	Bouwlaag: Verdieping 02	Status: As built
	Discipline: Facility	Eerste uitgave d.d.: 20-03-1999
	Contact: abnamro@peoplepower.nl	Formaat: A3
		Laatste uitgave d.d.: 14-11-2012
		Schaal: 1:100
		Galokend: Onb
		Tekeningnummer:
		AMSH20---FI---12_A3