




H = 4070 beton  
 H = 3965 x  
 H = 2890 zypslabond

Renvoel (m <sup>2</sup> )	
Totaal BVO	= 198,5 m <sup>2</sup>
Totaal BVO ABN AMRO	= 15,0 m <sup>2</sup>

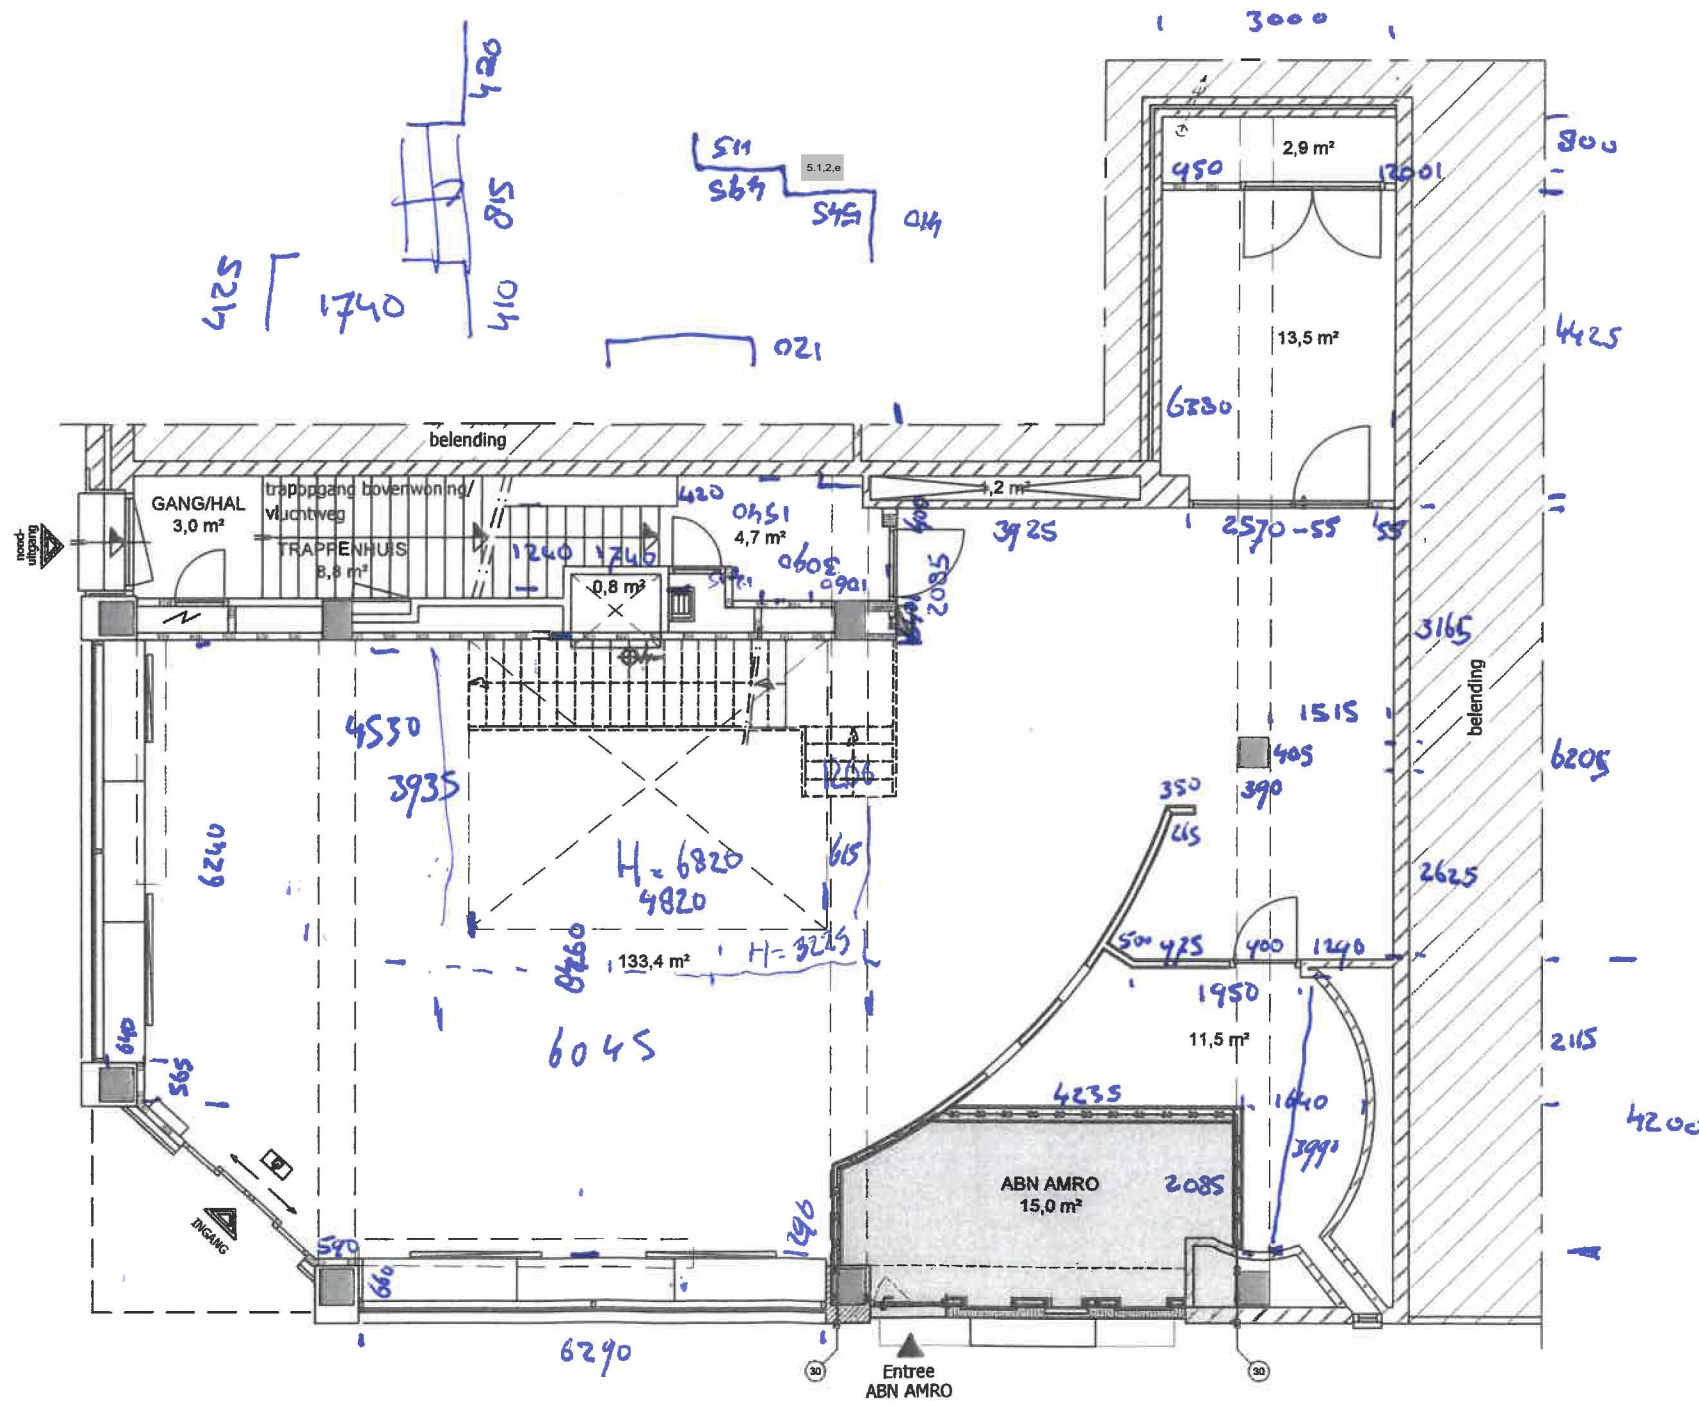

H kozijn = 2680  
 H rensten = 685


**Koppes Bouwkunde**  
 Advies, advies en projectmanagement

[AMSH20] AMSTERDAM Haarlemmerplein 2

fase:	verkoop
status:	definitief
schaal:	1:100
formaat:	A3
datum:	24-10-2017
wijziging:	
projectnr:	10998
blad:	VK-111

Begane grond

Renvooi (m <sup>2</sup> )	
Totaal BVO	= 195,4 m <sup>2</sup>

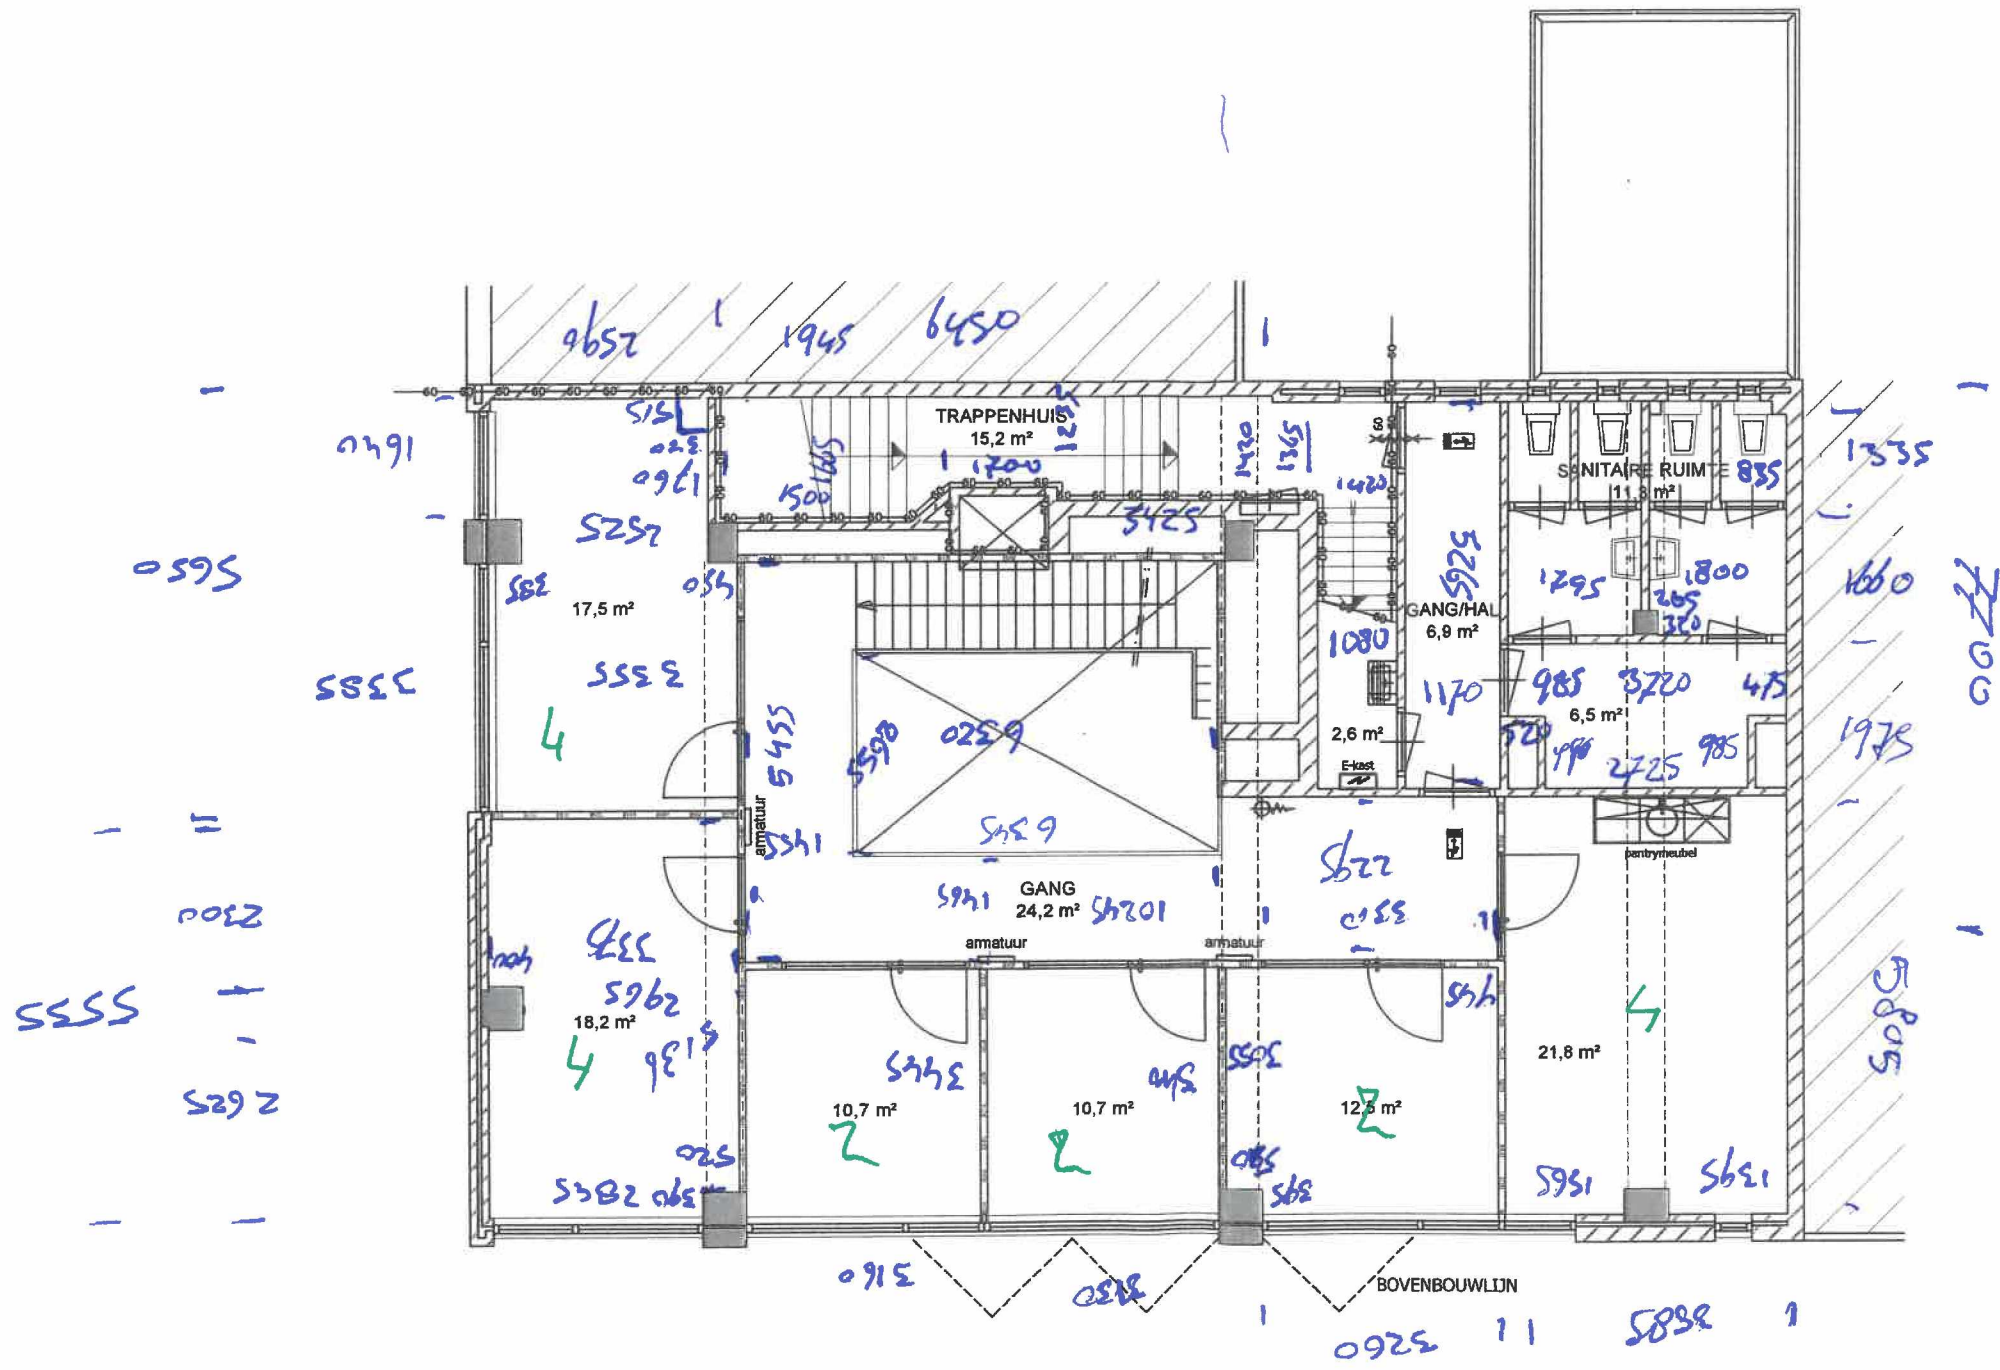


81 = 7 + 71

1e Verdieping

[AMSH20] AMSTERDAM Haarlemmerplein 2

fase:	verkoop
status:	definitief
schaal:	1:100
formaat:	A3
datum:	24-10-2017
wijziging:	
projectnr:	10998
blad:	VK-112

Stroom alleen in kelder  
 Alle stroom boven liggende  
 etages doorgekuisd.

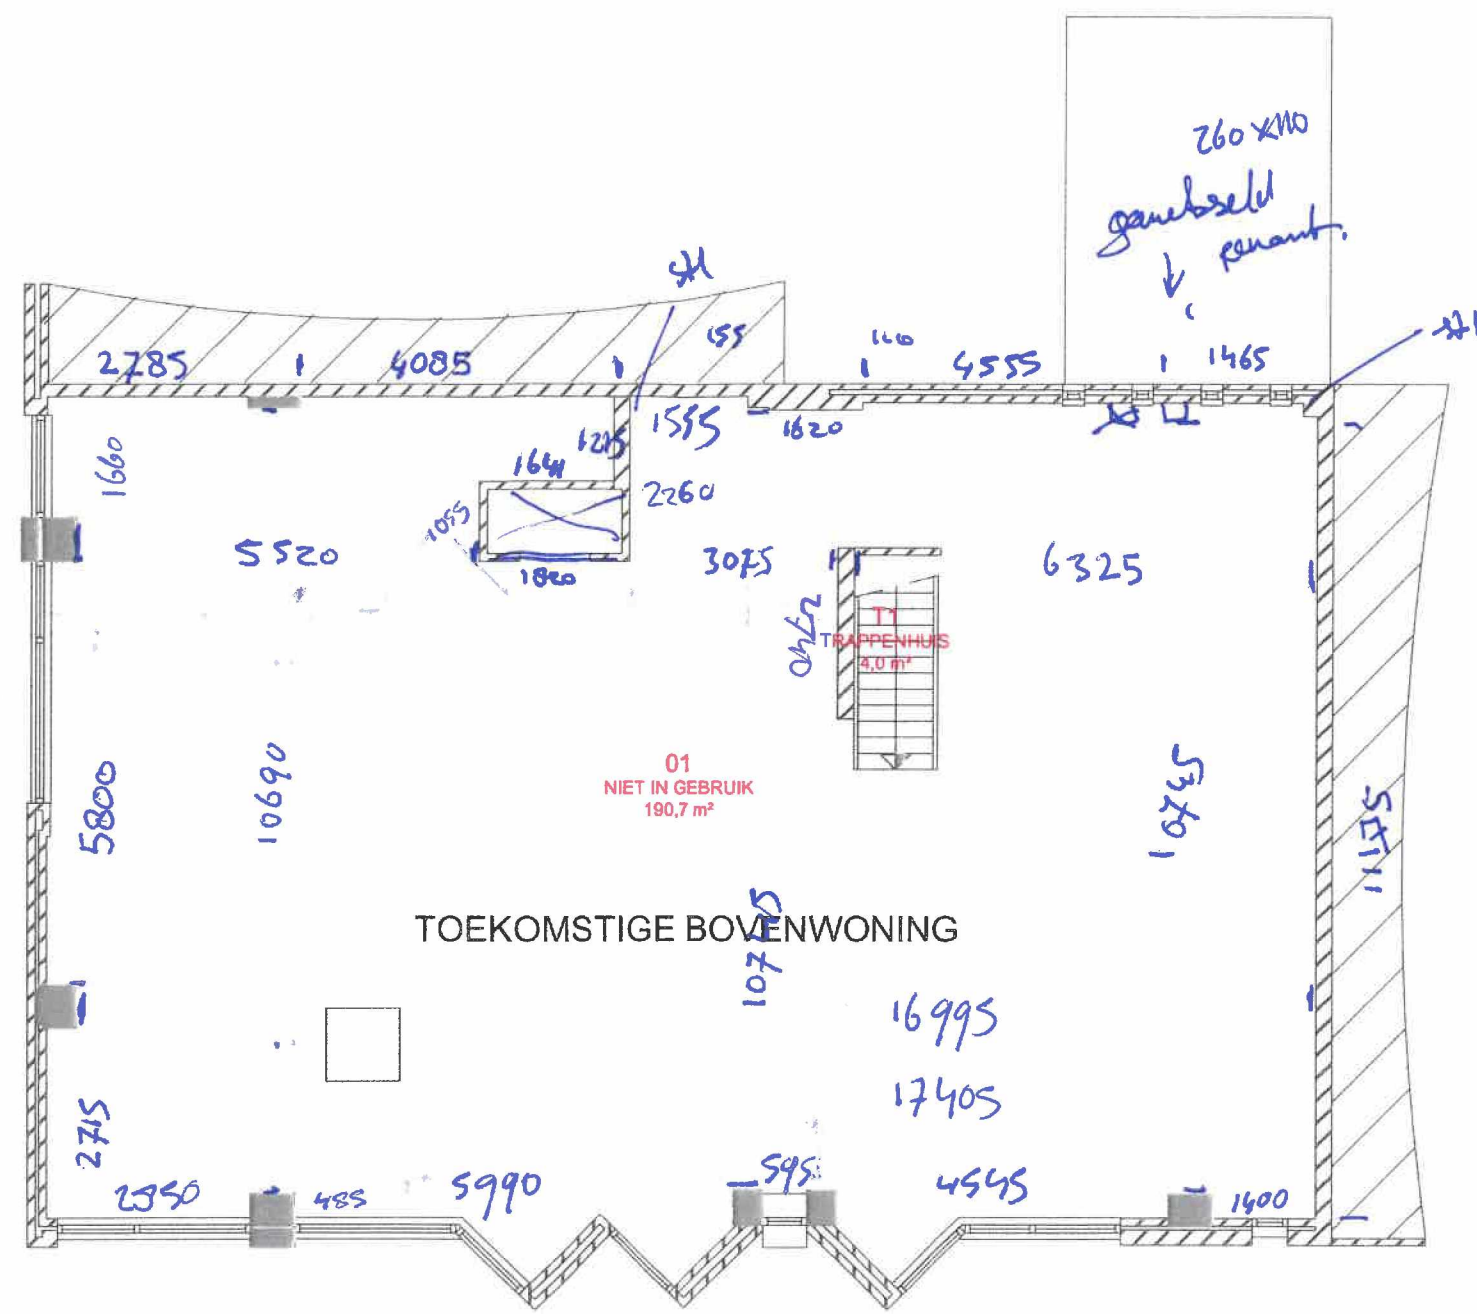


H dakbeschot 3075  
 H ok balk 2900  
 H ok staal 2675

2E VERDIEPING

TOEKOMSTIGE BOVENWONING

01  
 NIET IN GEBRUIK  
 190,7 m²

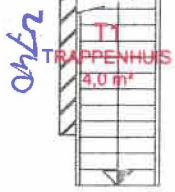

1e ETG  
 H: 2965

Totaal BVO: 212,9 m²  
 Totaal NVO: 194,7 m²  
 Totaal VVO: 191,5 m²

Nr.	Ruimteomschrijving	NVO m²	VVO m²
01	Niet in gebruik	190,7	191,5
T1	Trappenhuis	4,0	

SL 14-11-2012 A 13-04-2011 Code	Omb. 13-04-2011 Datum	Propriet: AMSH20	Omschrijving:
		Gebouwcode: A57	Inrichting
Adres: Amsterdam		Nvt	
Adres: Haarlemmerplein 2		Status: As built	
Bouwlaag: Verdieping 02		Eerste uitgave d.d.: 20-03-1999	Formaat: A3
Discipline: Facility		Laatste uitgave d.d.: 14-11-2012	Schaal: 1:100
Contact: 5.1.2.e @peoplepower.nl		Verste: D11	Geleend: Onb
ABN AMRO		Tekeningsnummer:	
		AMSH20---FI---12_A3	