




Voorgevel



Doorsnede A-A

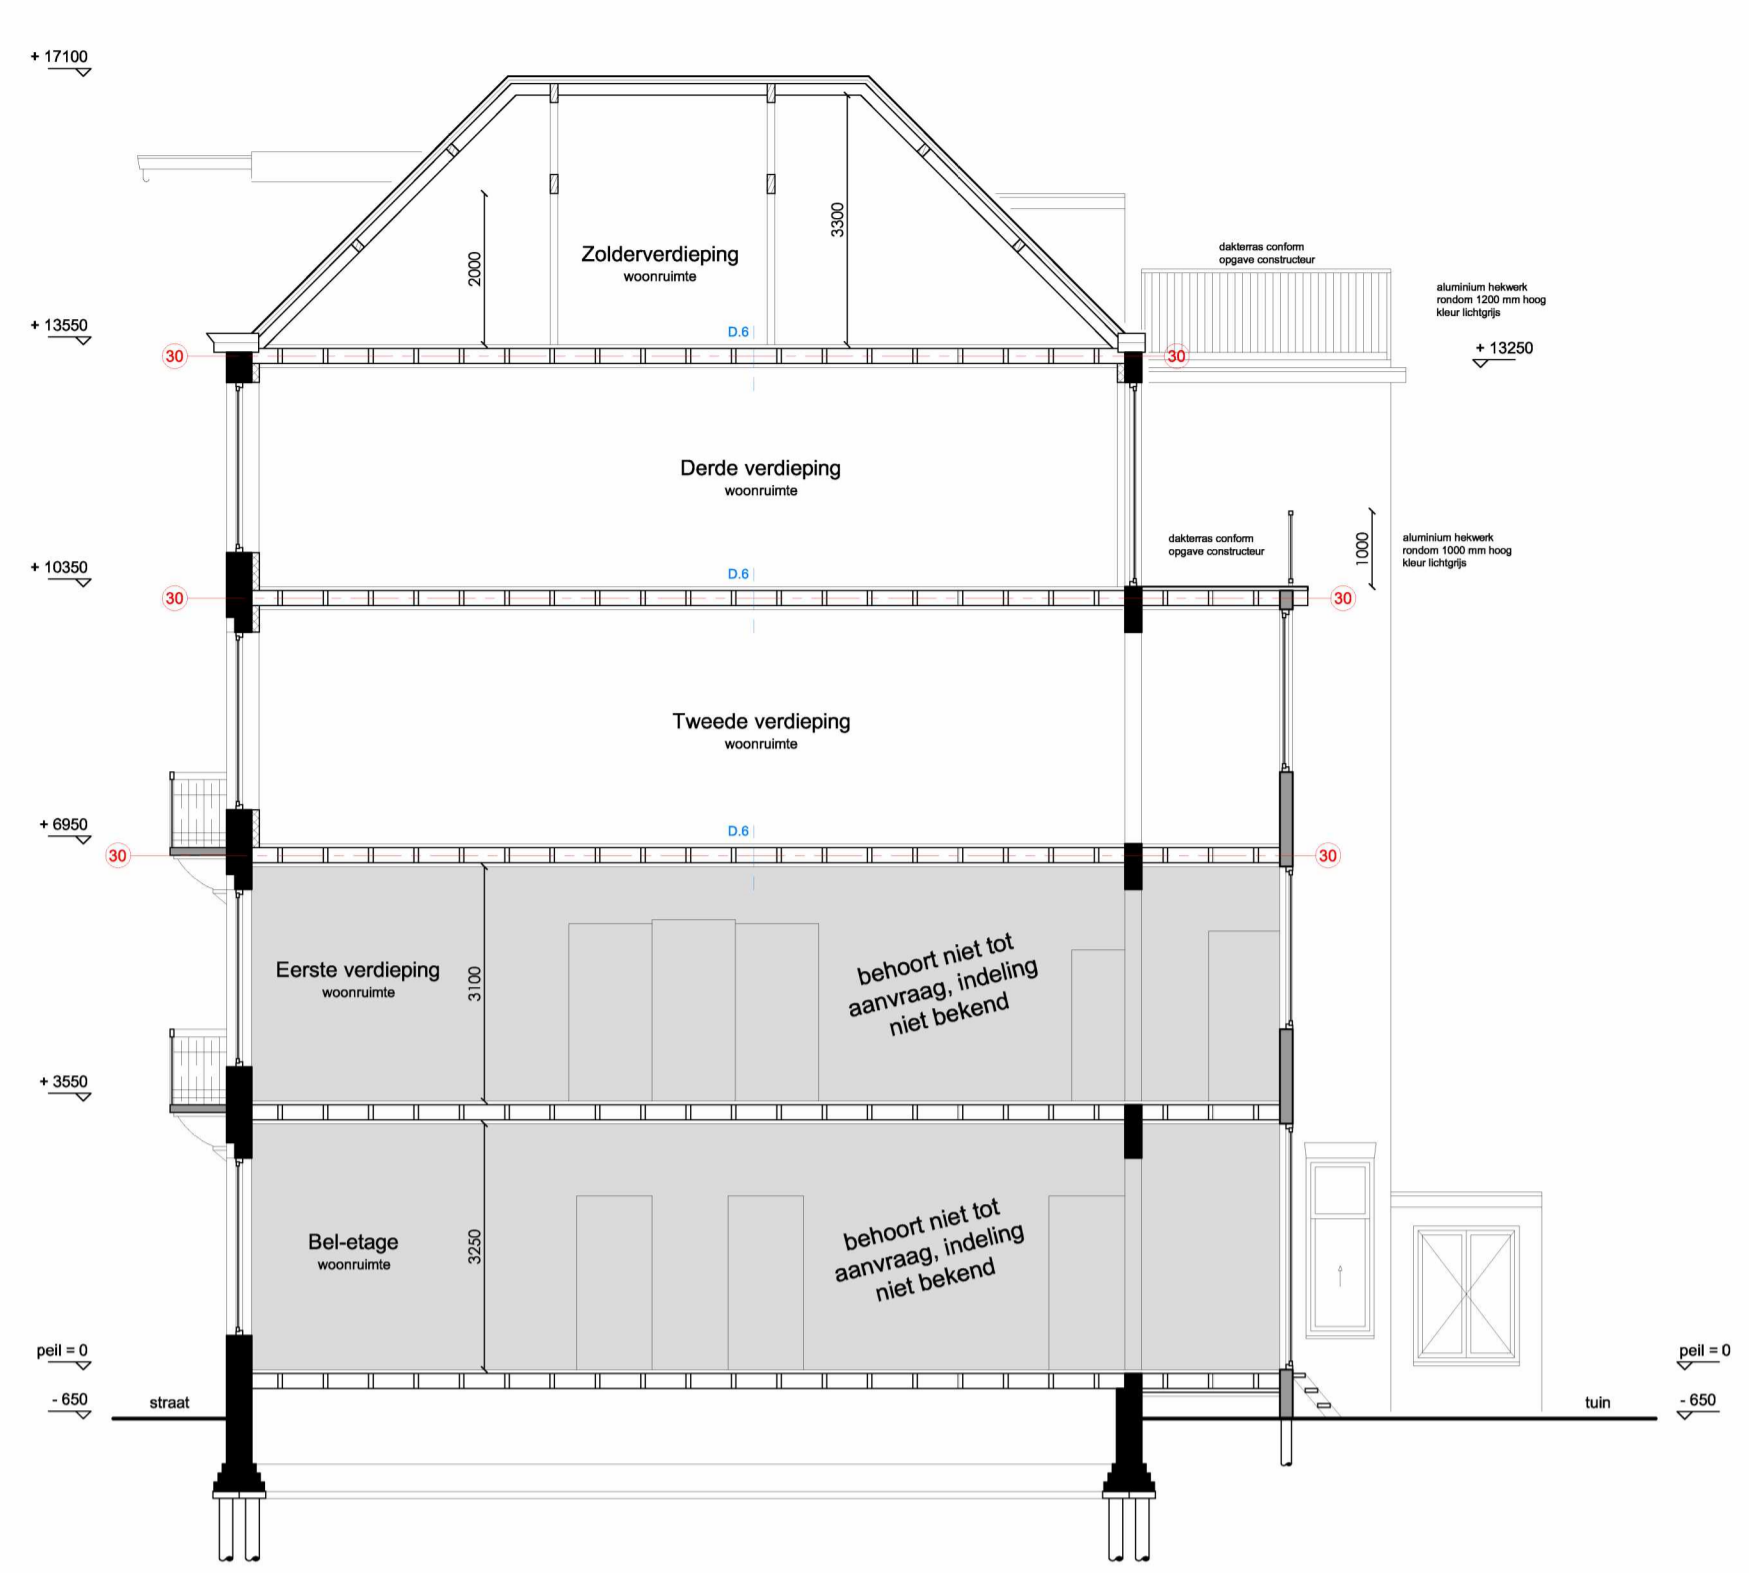


Achtergevel



Linker zijgevel


Rechter zijgevel

afkorting	symbool	omschrijving
-	—	constructieve muren
sl	—	lichte scheidingwand
rg	—	standleiding
mv	—	rookgasafvoer & luchttoevoer
cv	—	mechanische ventilatie
gz	—	geizer
mk	—	meterkast
gas	—	gasmeter
hwa	—	hemelwaterafvoer
wm	—	wasmachine
wd	—	wasdroger
kk	—	koelkast
kt	—	kooktoestel
vk	—	verkeersruimte
gvr	—	gemeenschappelijke verkeersruimte
rm	—	rookmelder op lichtnet volgens NEN 2555
WBDBO	—	weerstand branddeurslag en brandoverlag in minuten

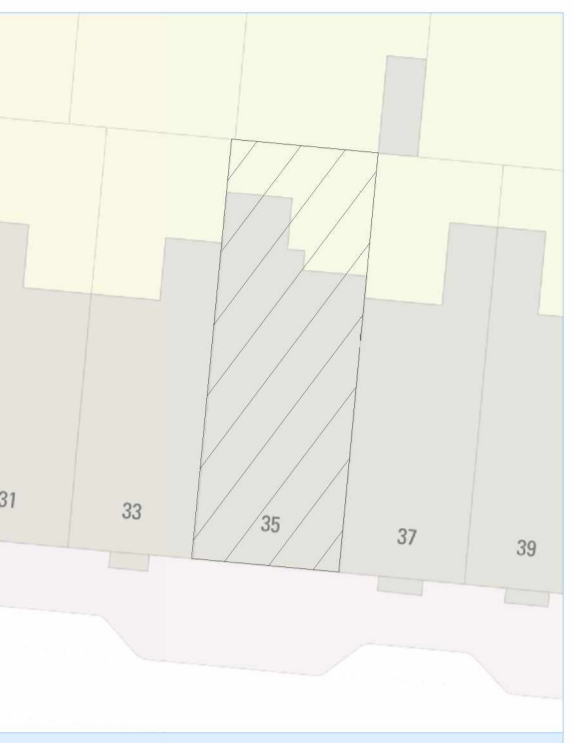


Noord
 Situatie, schaal 1: 500


Project gegevens:
 Adres: 5.12.a
 Postcode: 1017 XX
 Gemeente: Amsterdam
 Gebied: Singelgrachtzone
 Monument: Nee
 Orde Pand: Orde 2

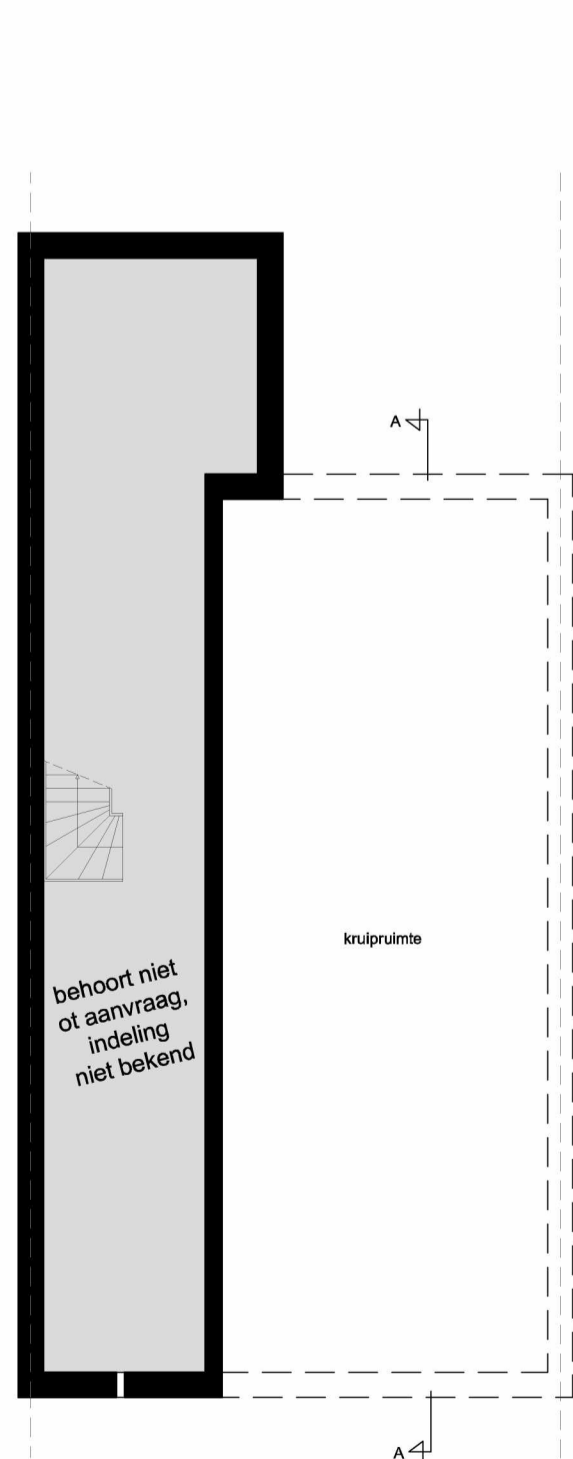


Souterrain

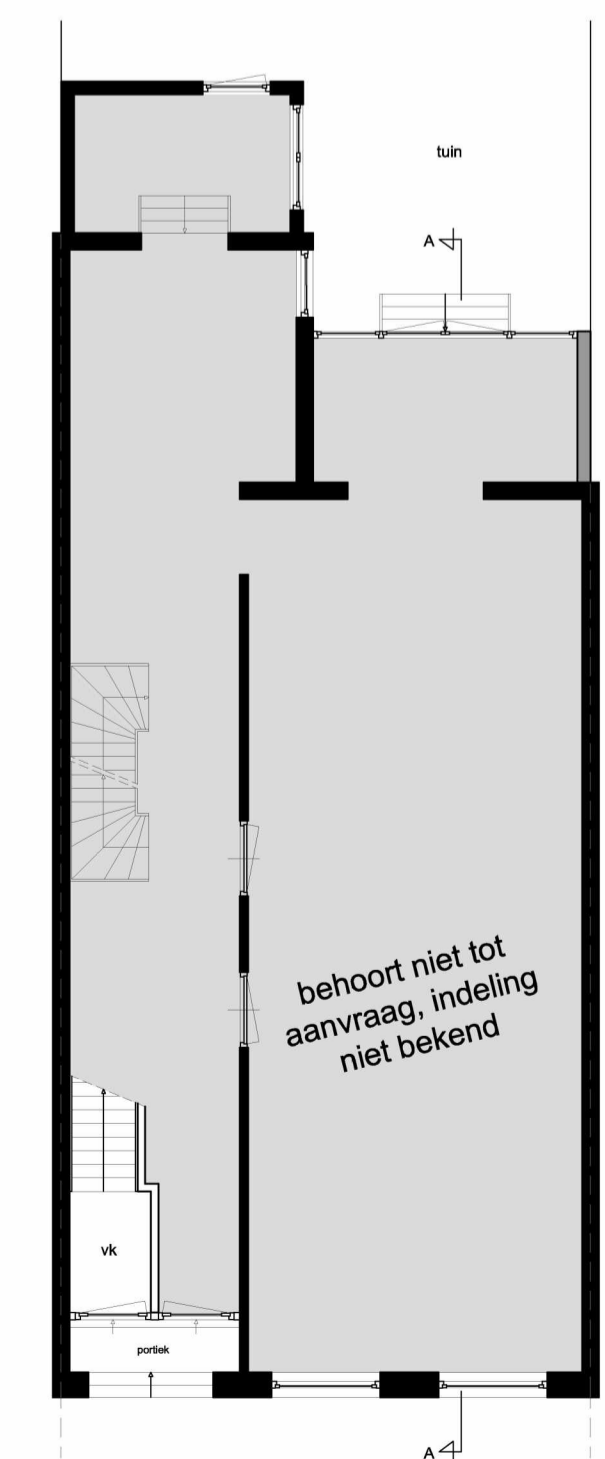


Bel-etage

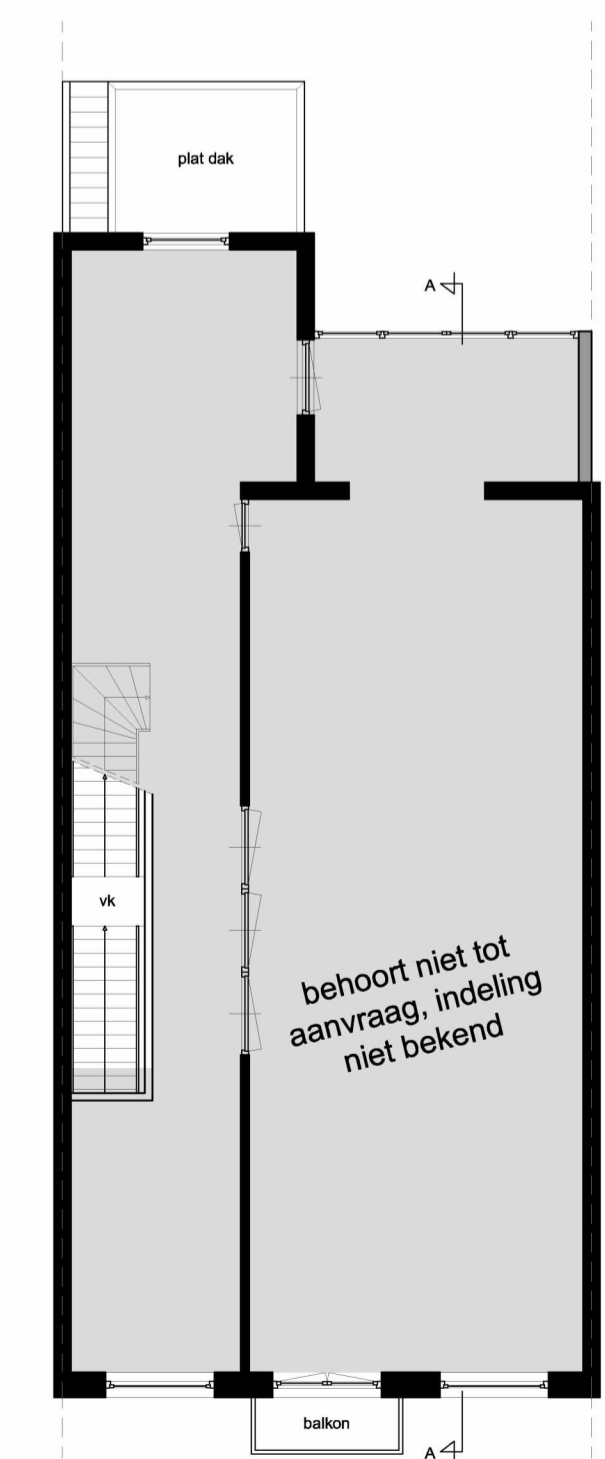


Eerste verdieping

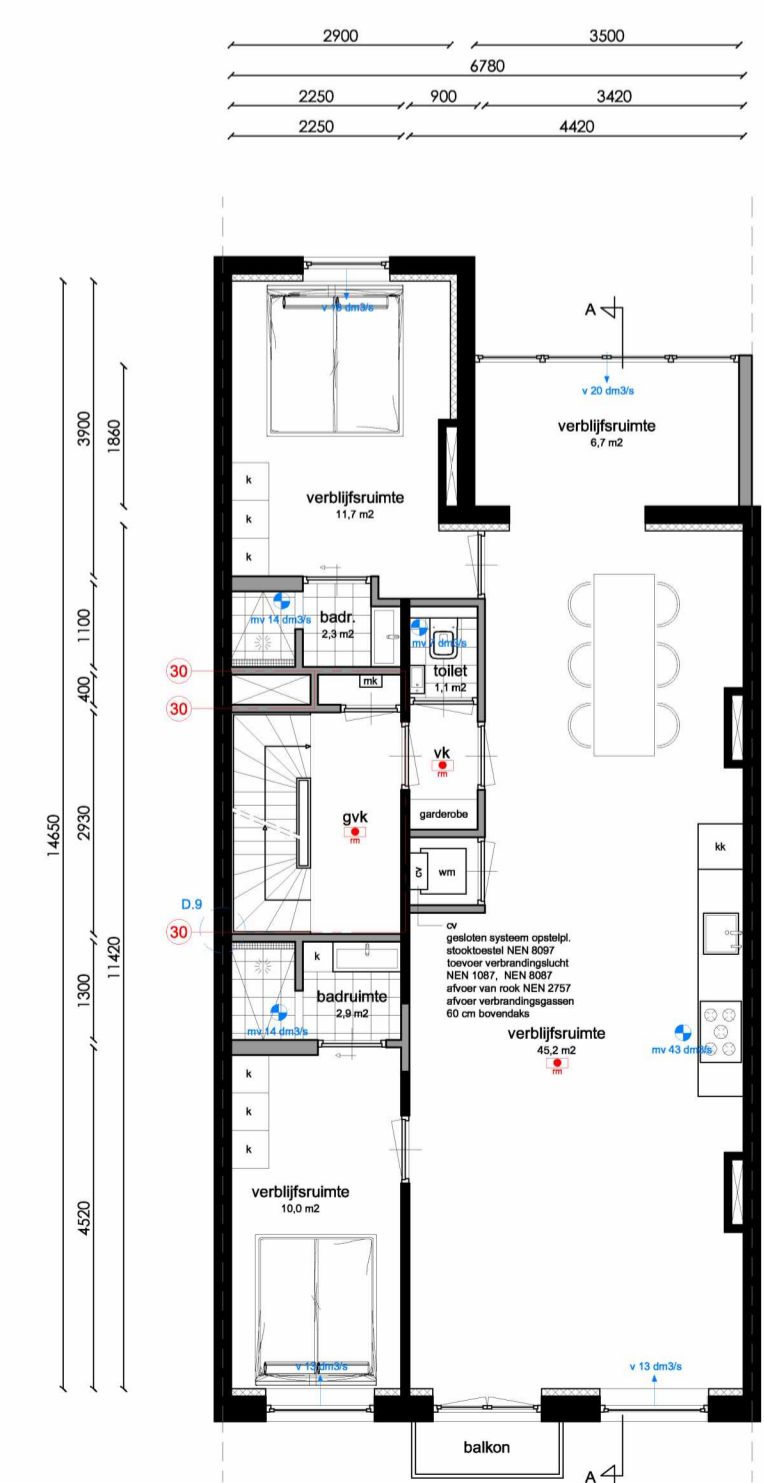

Tweede verdieping
 Woonruimte
 GO = 87 m² / VG = 71 m²

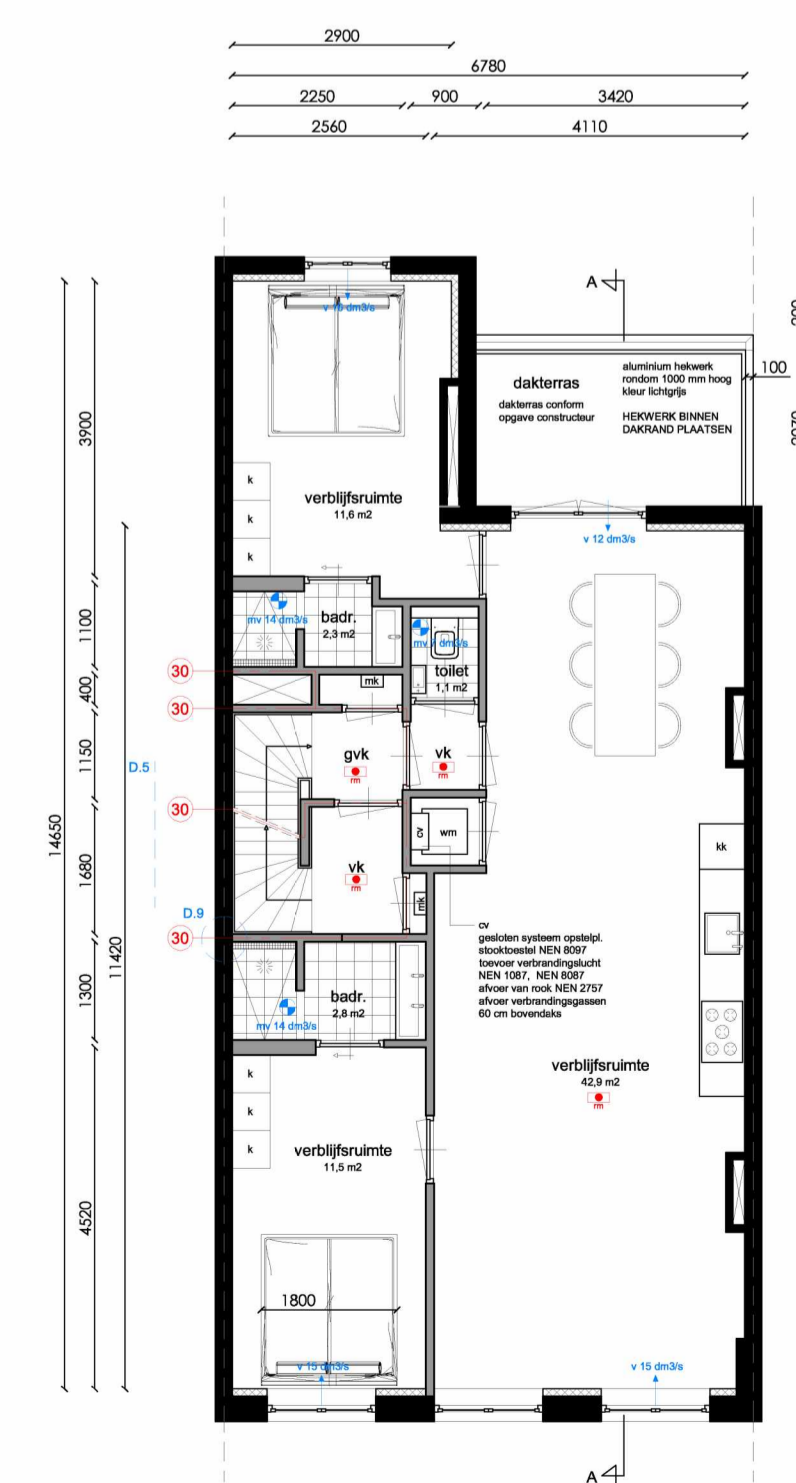

Derde verdieping
 Woonruimte
 GO = 77 m² / VG = 64 m²

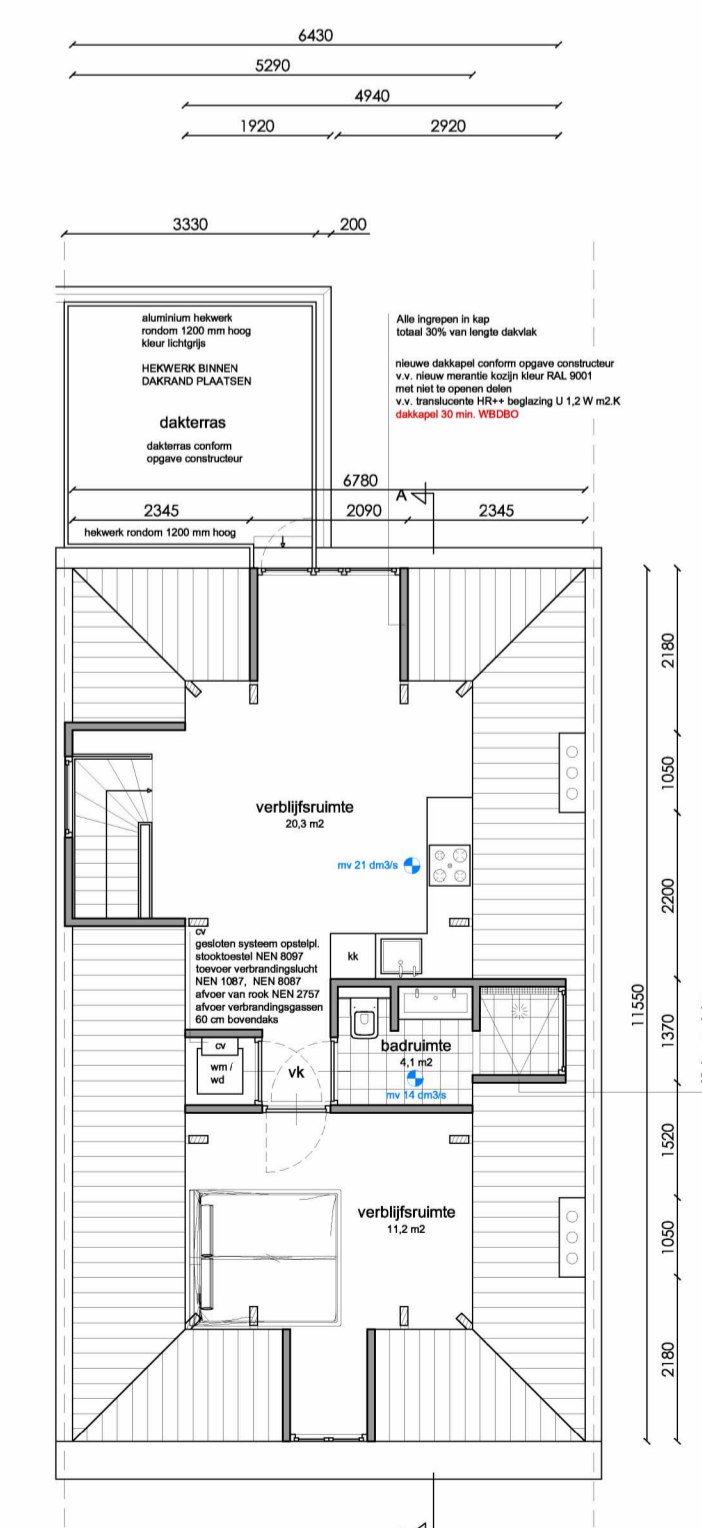

Zolderverdieping
 Woonruimte
 GO = 43 m² / VG = 32 m²

5.12.a
 Amsterdam

Onderwerp: Nieuwe toestand
 Fase: Revisietekening
 Datum: 14-03-2022
 Gewijzigd:
 Schaal: 1: 100
 Werknummer: 21081

Tek. nr: B.03

