

Renvoet

- Brandweeringang
- Verzamelplaats
- A-L Bouwdeelletters
- Aansluitpunt droge blusleiding
- Hydrant
- Wandelroute/brandweerroute
- Tent
- Podium
- A Afvalcontainer
- Kraam
- Geluidsbox
- Bomen

Behoort bij de beschikking van het
Dagelijks Bestuur van het
Stadsdeel Amsterdam-Noord

d.d. - 9 MEI 2014

Z 14-60058

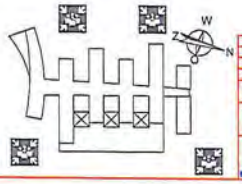

Code	Datum	Omschrijving wijziging	Gewijzigd	Gecontroleerd

Project: STCA
Ontwerp:
Omschrijving: Opnieuw ingetekeningen event buitenterrein
Begane grond - NTC
Redrijfsnaam:
Projectnummer:
Afschrift:
Geo: JVN
Verder: 1
Datum: 29-03-2014
Geontgekeurd:
Fase: Studie
Schaal: 1:200
Tekeningnr: 08_02_NTC_00
Status: As-Built
Formaat: A0
Shell Amsterdam

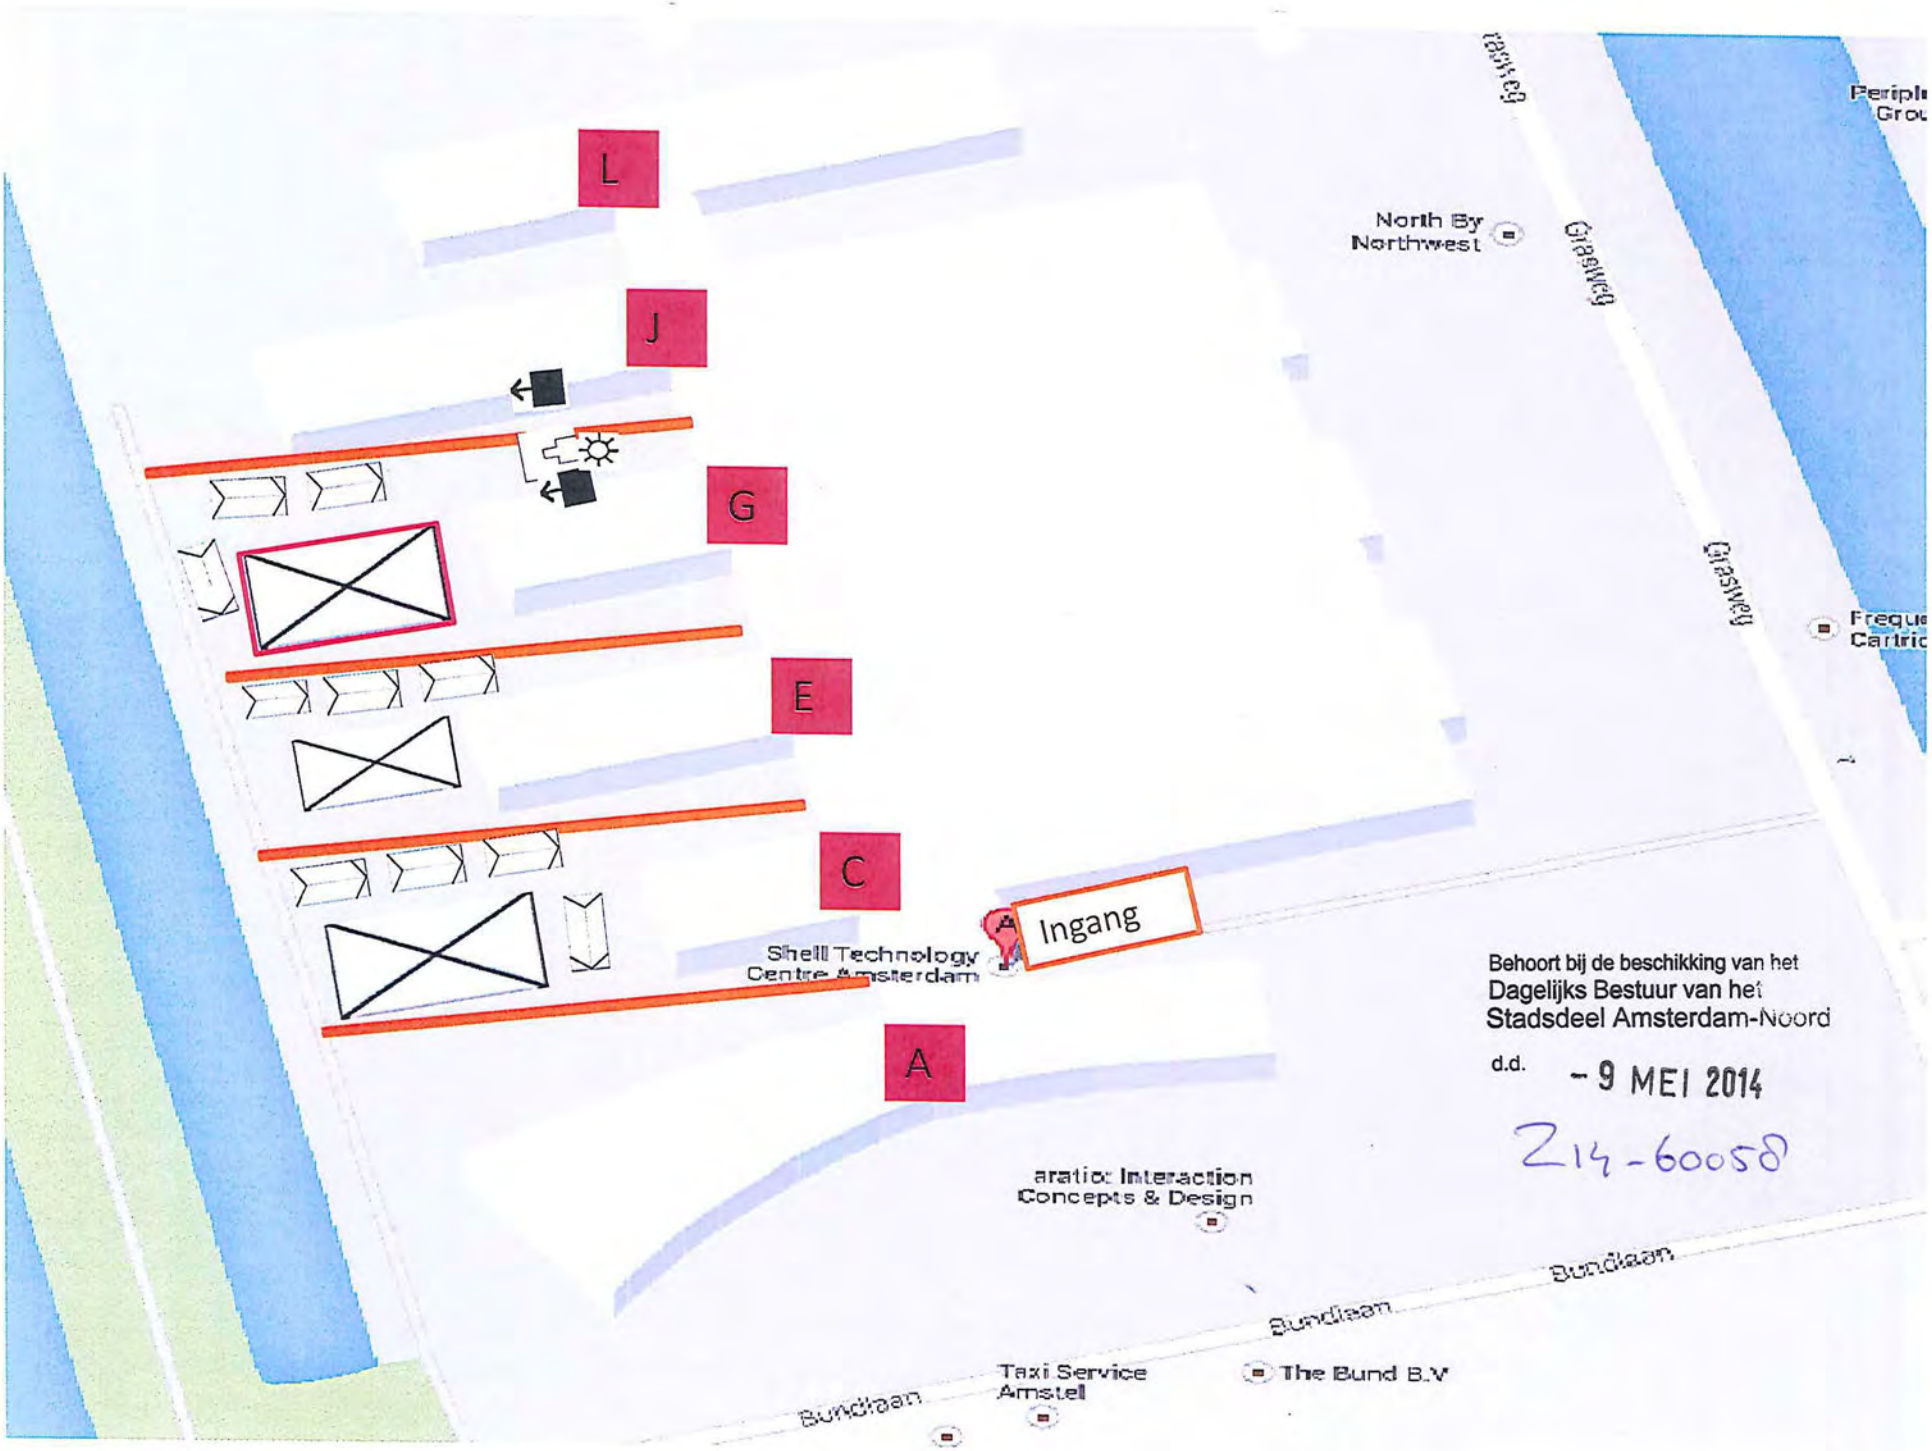

Behoort bij de beschikking van het
Dagelijks Bestuur van het
Stadsdeel Amsterdam-Noord

d.d. - 9 MEI 2014

Z14-60058

Barbecue 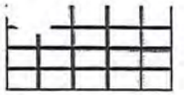

Tent 

Podium 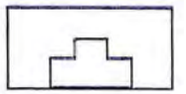

Aggregaat 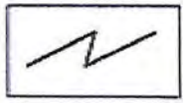

Tafel met banken 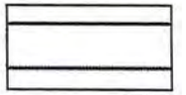

Vrachtwagen of bus 

Speeltoestel of springkussen 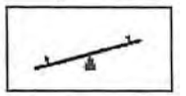

Bewegwijzering 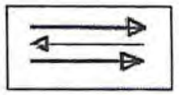

Kraam 

Toilet 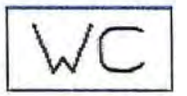

Lichtpunt 

Tafels met stoelen 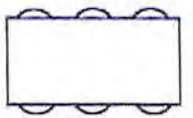

Bouwhek met zeil 

Bouwhek zonder zeil 

Dranghek 

Vlonders of rijplaten 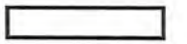

Ponton 

Te reserveren parkeerpaatsen --X--X--

Bemand verkeershek 

Vaste positie gecertificeerd verkeersregelaar 

Vaste positie gecertificeerd beveiliger 

EHBO post 

Geluidsbox met geluidsrichting 

Afvalcontainer 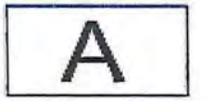

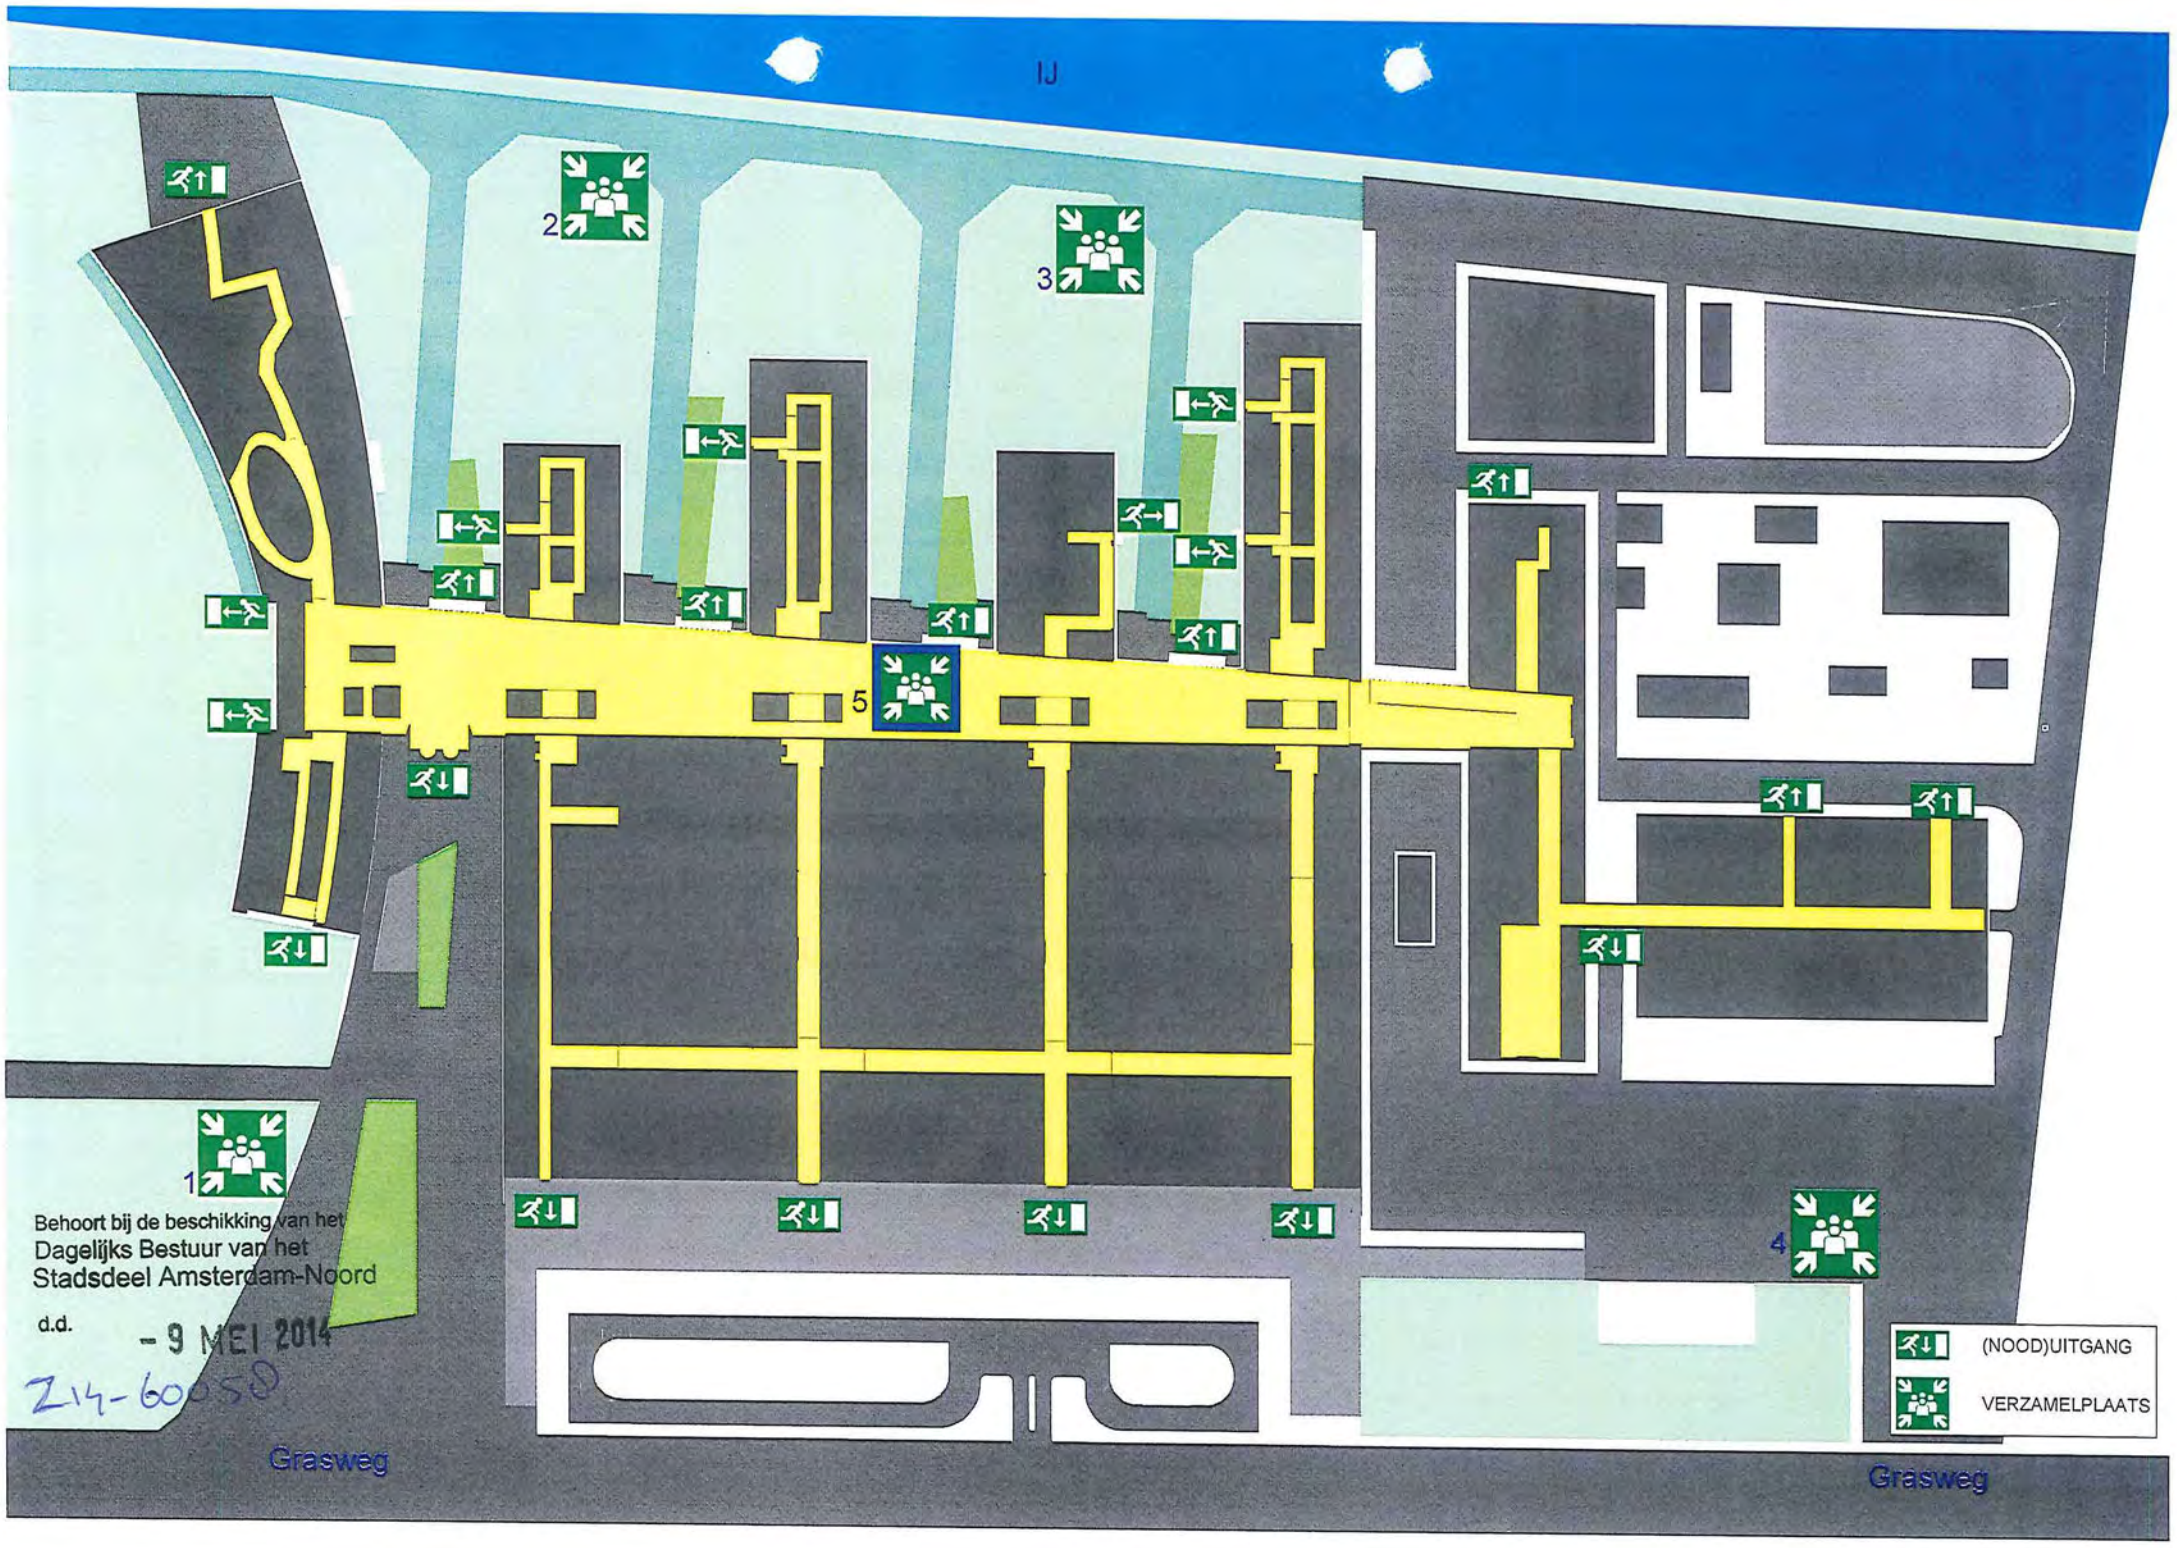

Behoort bij de beschikking van het
Dagelijks Bestuur van het
Stadsdeel Amsterdam-Noord

d.d. - 9 MEI 2014

Z14-60050



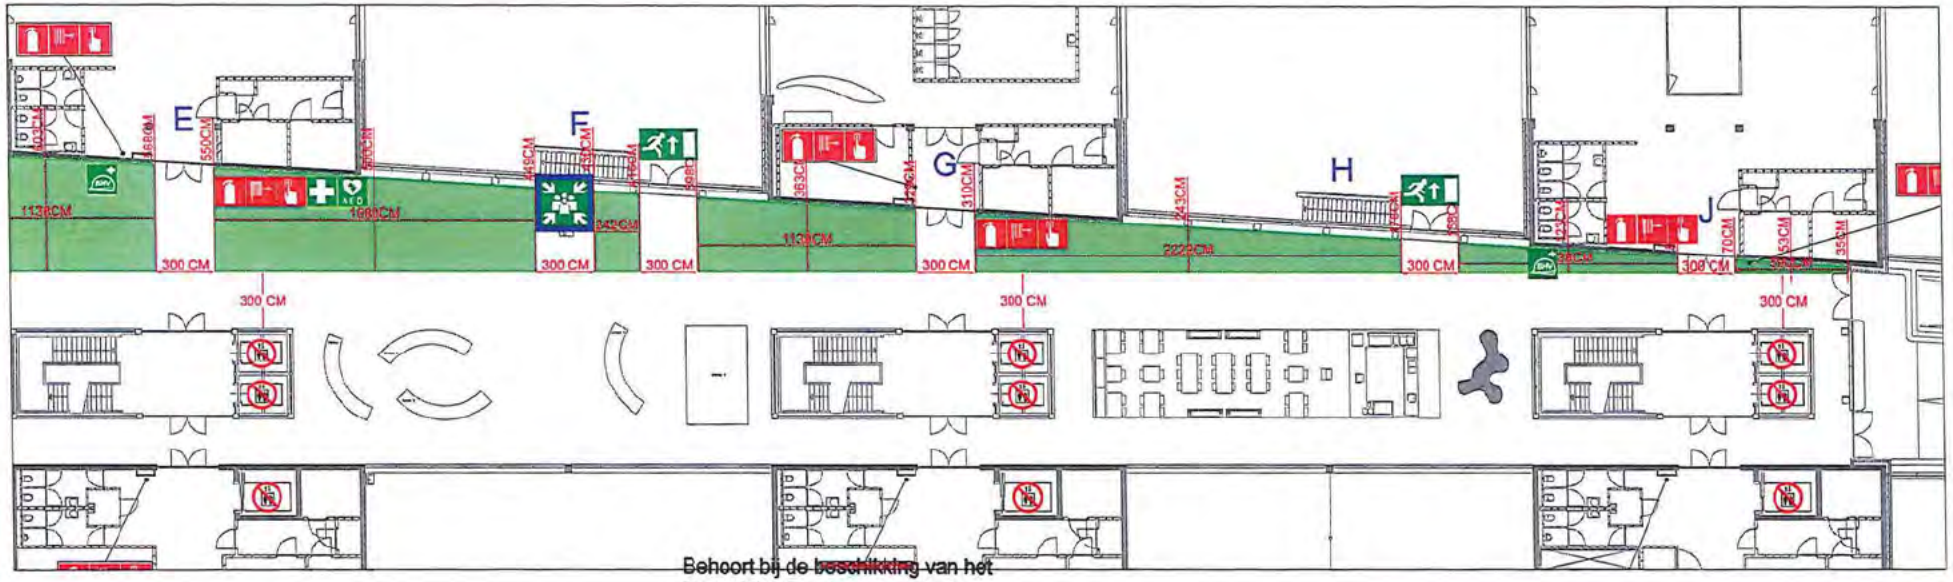

Behoort bij de beschikking van het
Dagelijks Bestuur van het
Stadsdeel Amsterdam-Noord
d.d. - 9 MEI 2014
214-60058

A	14-07-2010	Gewijzigd	Project: STCA	Ontwerp:	
			Omschrijving: Atrium begane grond Brandgangzones		Bedrijfsnaam: PeoplePower
					Projectnummer:
					Discipline: Facility
			Get:		Gecontroleerd:
			Versie:	Datum: 21-11-2013	Goedgekeurd:
			Fase: Revisie	Schaal: n.v.t.	Tekeningnr: 11_10_NTC_A
			Shell Amsterdam	Status: As-Built	Formaat: A3

11_10_NTC_A

Behoort bij de beschikking van het
Dagelijks Bestuur van het
Stadsdeel Amsterdam-Noord

d.d. - 9 MEI 2014

Bedrijfrestaurant

214-60058

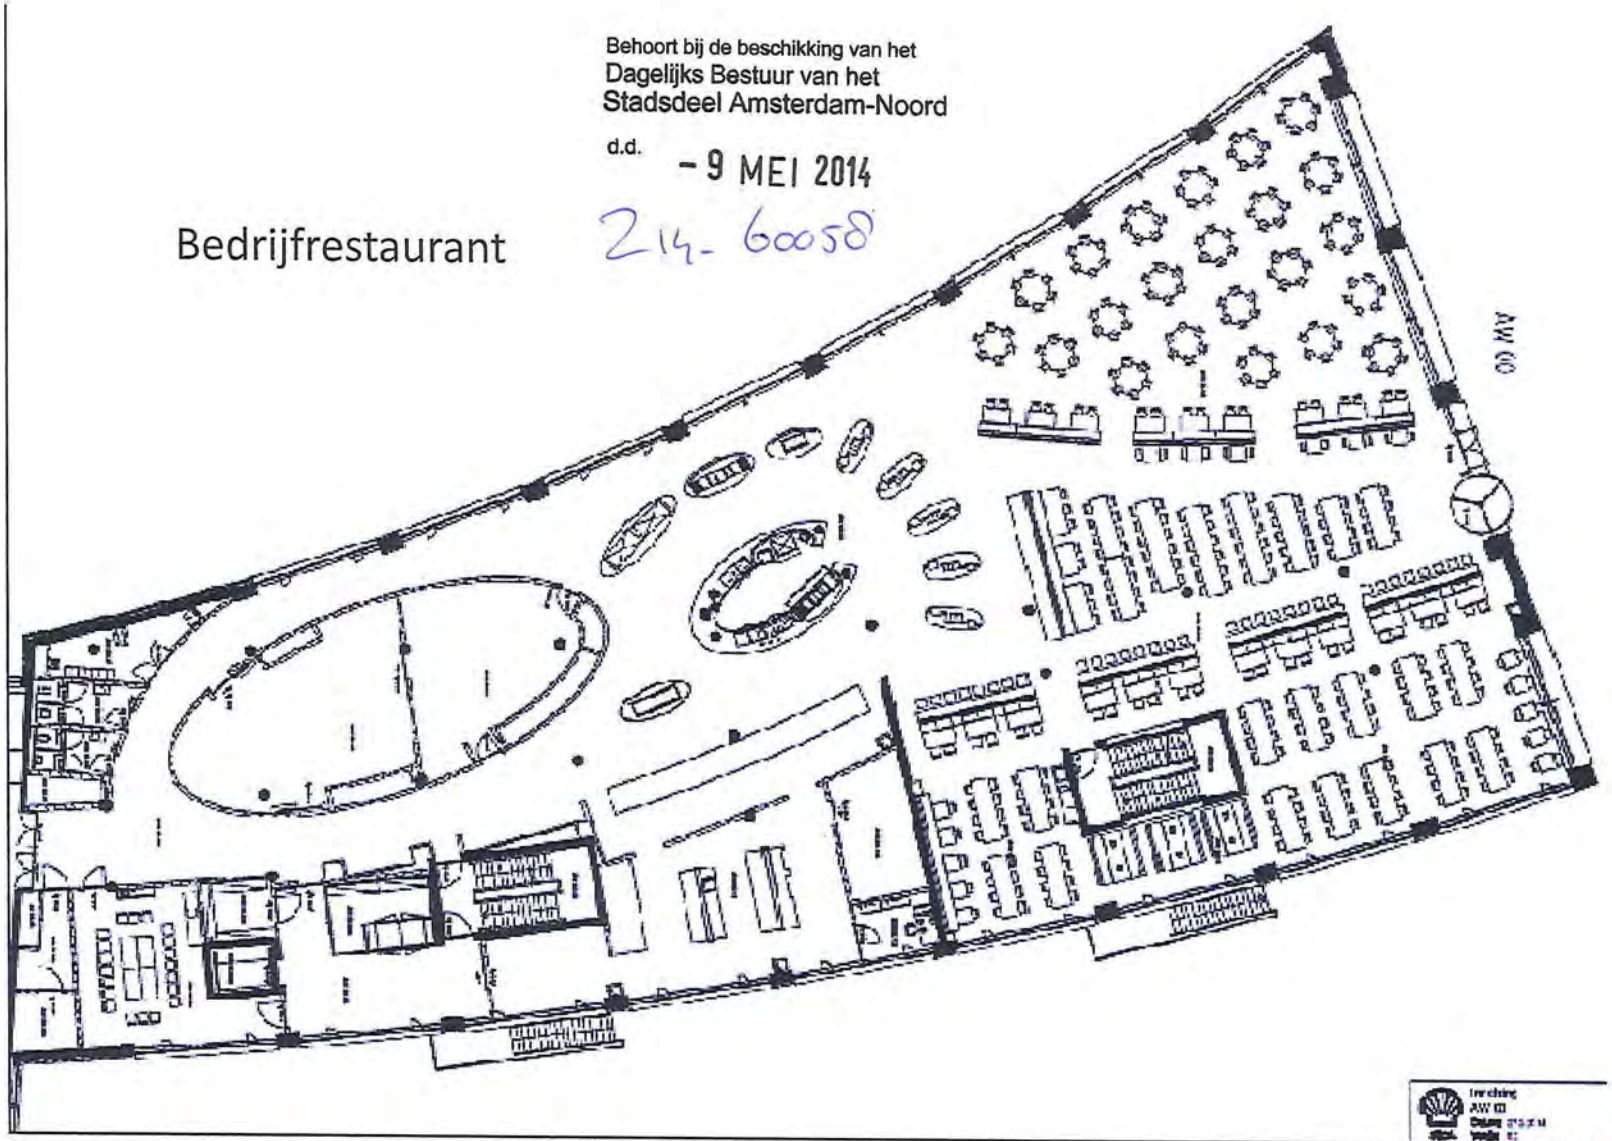

Conference Rooms
AW 01

Vergadercentrum + lounge 1e verdieping

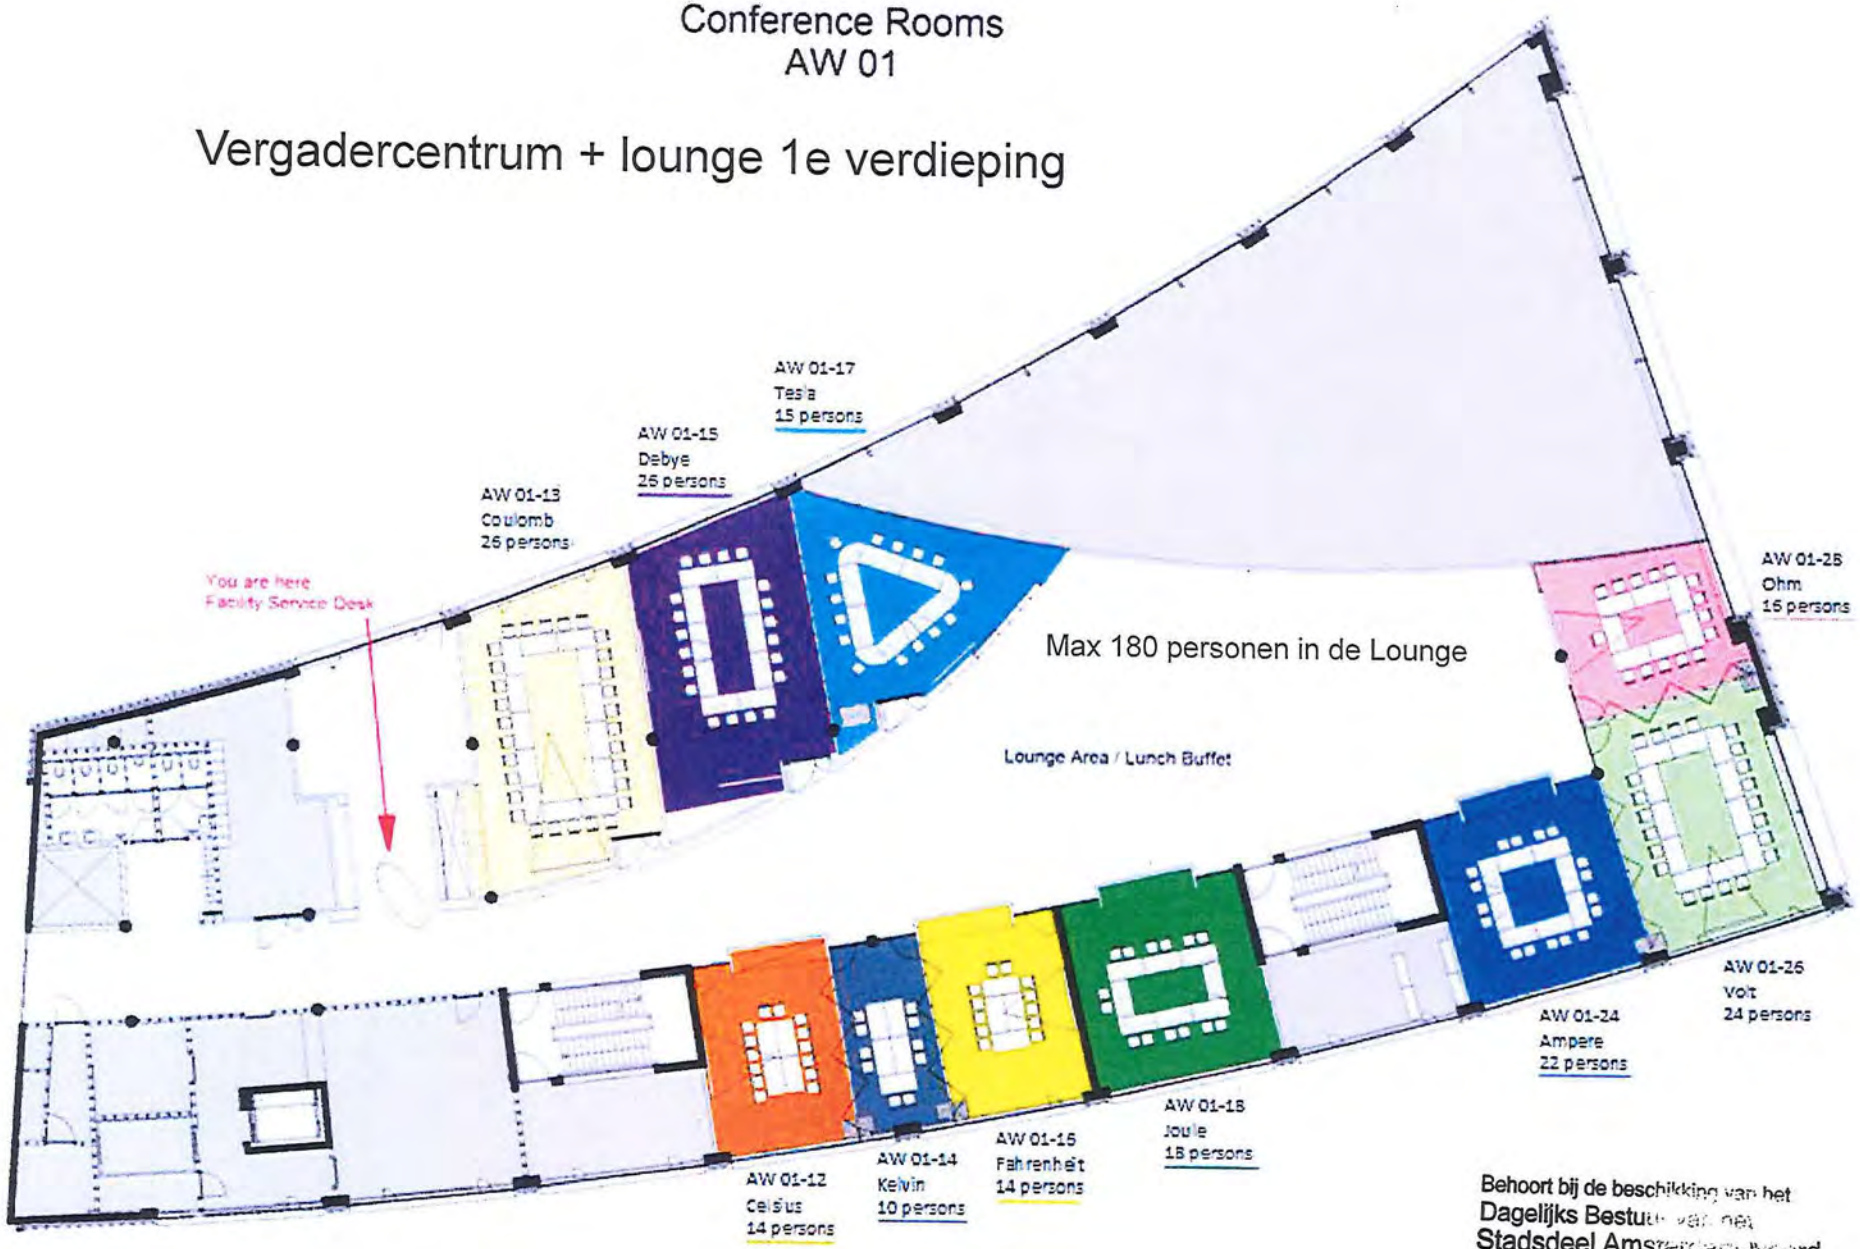

Behoort bij de beschikking van het
Dagelijks Bestuur van het
Stadsdeel Amsterdam-Noord
d.d. – 9 MEI 2014

214_60058

Behoort bij de beschikking van het
Dagelijks Bestuur van het
Stadsdeel Amsterdam-Noord
d.d.
- 9 MEI 2014
214-60058

Meubelopstelling Newton

Datum:

Tijd:

Wandindeling: 2

