

Bovenaanzicht
Schaal 1:50

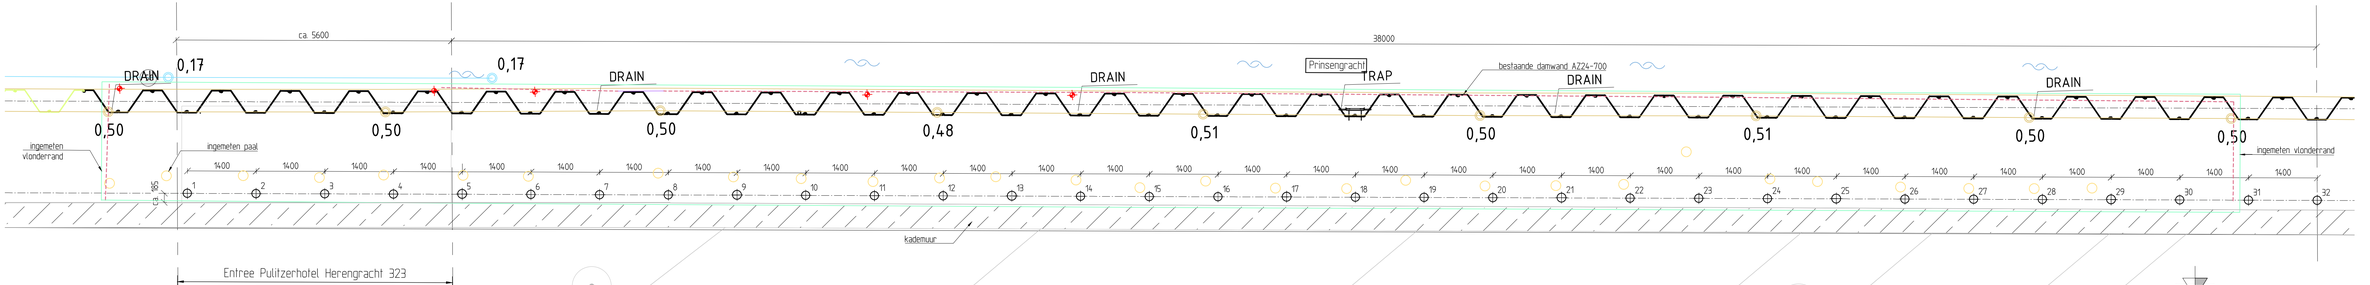

Palenplan
Schaal 1:50

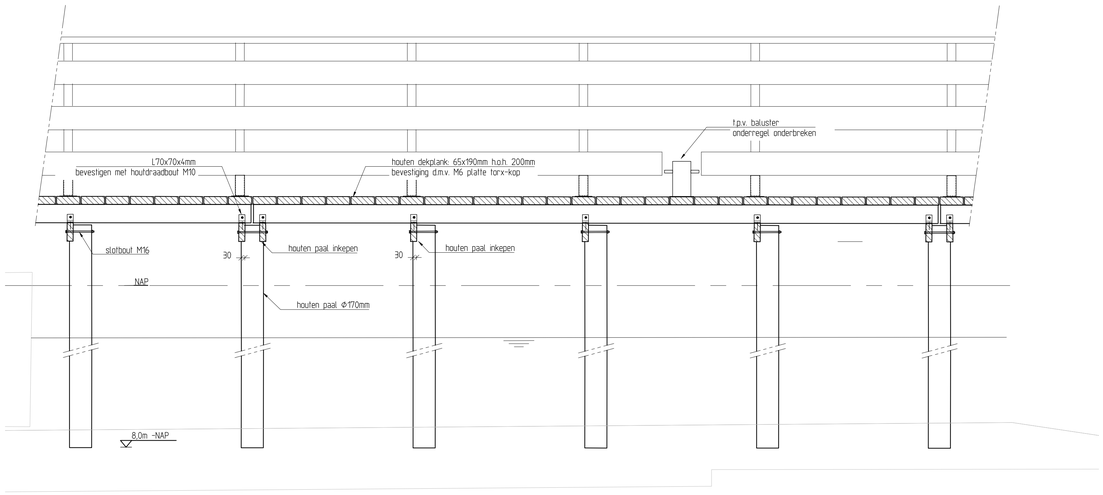

Fragment langsdoorsnede t.p.v. heipalen
Schaal 1:20

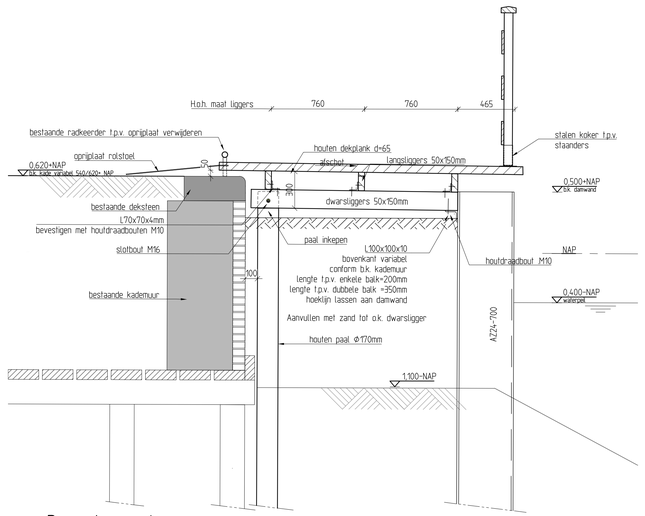

Dwarsdoorsnede
Schaal 1:20

DKM2

houten palen

merk	paaldiameter (max)	aantal	schoor	netto lengte (ca)	inbrengniveau t.o.v. NAP (ca)	Afwerkniveau t.o.v. NAP (ca)
⊕	Φ170mm	32	te lood	8.5m	8.0m -NAP	ca. 0.50 m -NAP

LET OP: bruto paallengtes te bepalen door leverancier/aannemer

Opmerkingen:
- Steiger geposITIONeerd t.o.v. locatie damwand
- Maaiveering in mm +/- Hooglmaten in meters t.o.v. NAP
- Sterkteklasse houten dekplanken D50, Palen D50, Langs-/dwarsliggers D50
- Bevestigingsmiddelen kwaliteit 4.8 , thermisch verzinkt
- Dekdelen worden voorzien van Safegrip stroken

Referenties:
- Sophia Engineering Berekening vloerconstructie 20.018.00-DO-CB01 dd. 04-03-2020

Uitgangspunten:
- Tekening Gebr. de Koning Werktekening damwand teknr. T-02 datum 13-01-2020

Wijz. nr.	Getekend	Datum	Omschrijving
1	ZR	07-08-2020	Opmerking OG verwerkt
0	RK	13-07-2020	As built

Opdrachtgever:
H. v. Steenwijk b.v.
Spaarndammerdijk 661 1014 AD Amsterdam
tel: 020 682 35 65
www.hvsteenwijk.nl
info@hvsteenwijk.nl

Sophia Engineering BOUW & INFRA
Westfriesedijk 103, 1749 CS Warmenhuizen
tel: 0226-390011
www.sophia-engineering.nl
info@sophia-engineering.nl

Opdrachtgever : H. van Steenwijk BV
Project : Vlonder Prinsengracht nabij Pulitzerhotel te Amsterdam
Onderdeel : Palenplan, doorsnedes, aanzichten

Getekend : ZR	Paraaf:	5.1, 2, e	Datum 07-08-2020	Schaal 1:50-1:20	Formaat: A1-L5	As Built
Gecontroleerd: SEV	Paraaf:	5.1, 2, e	Werknummer: 20.018.00	Ontwerpfase: As built	Tekeningnummer: 001	Revisie: 1
Vrijgegeven : SEV	Paraaf:					

Deze tekening is eigendom van Sophia Engineering B.V. Zonder haar toestemming mag niets van deze tekening worden gecopieerd, gebruikt of aan derden ter inzage worden gegeven.
Sophia Engineering B.V. is op generlei wijze verantwoordelijk voor ongeautoriseerde digitale bestanden c.q. tekeningen.