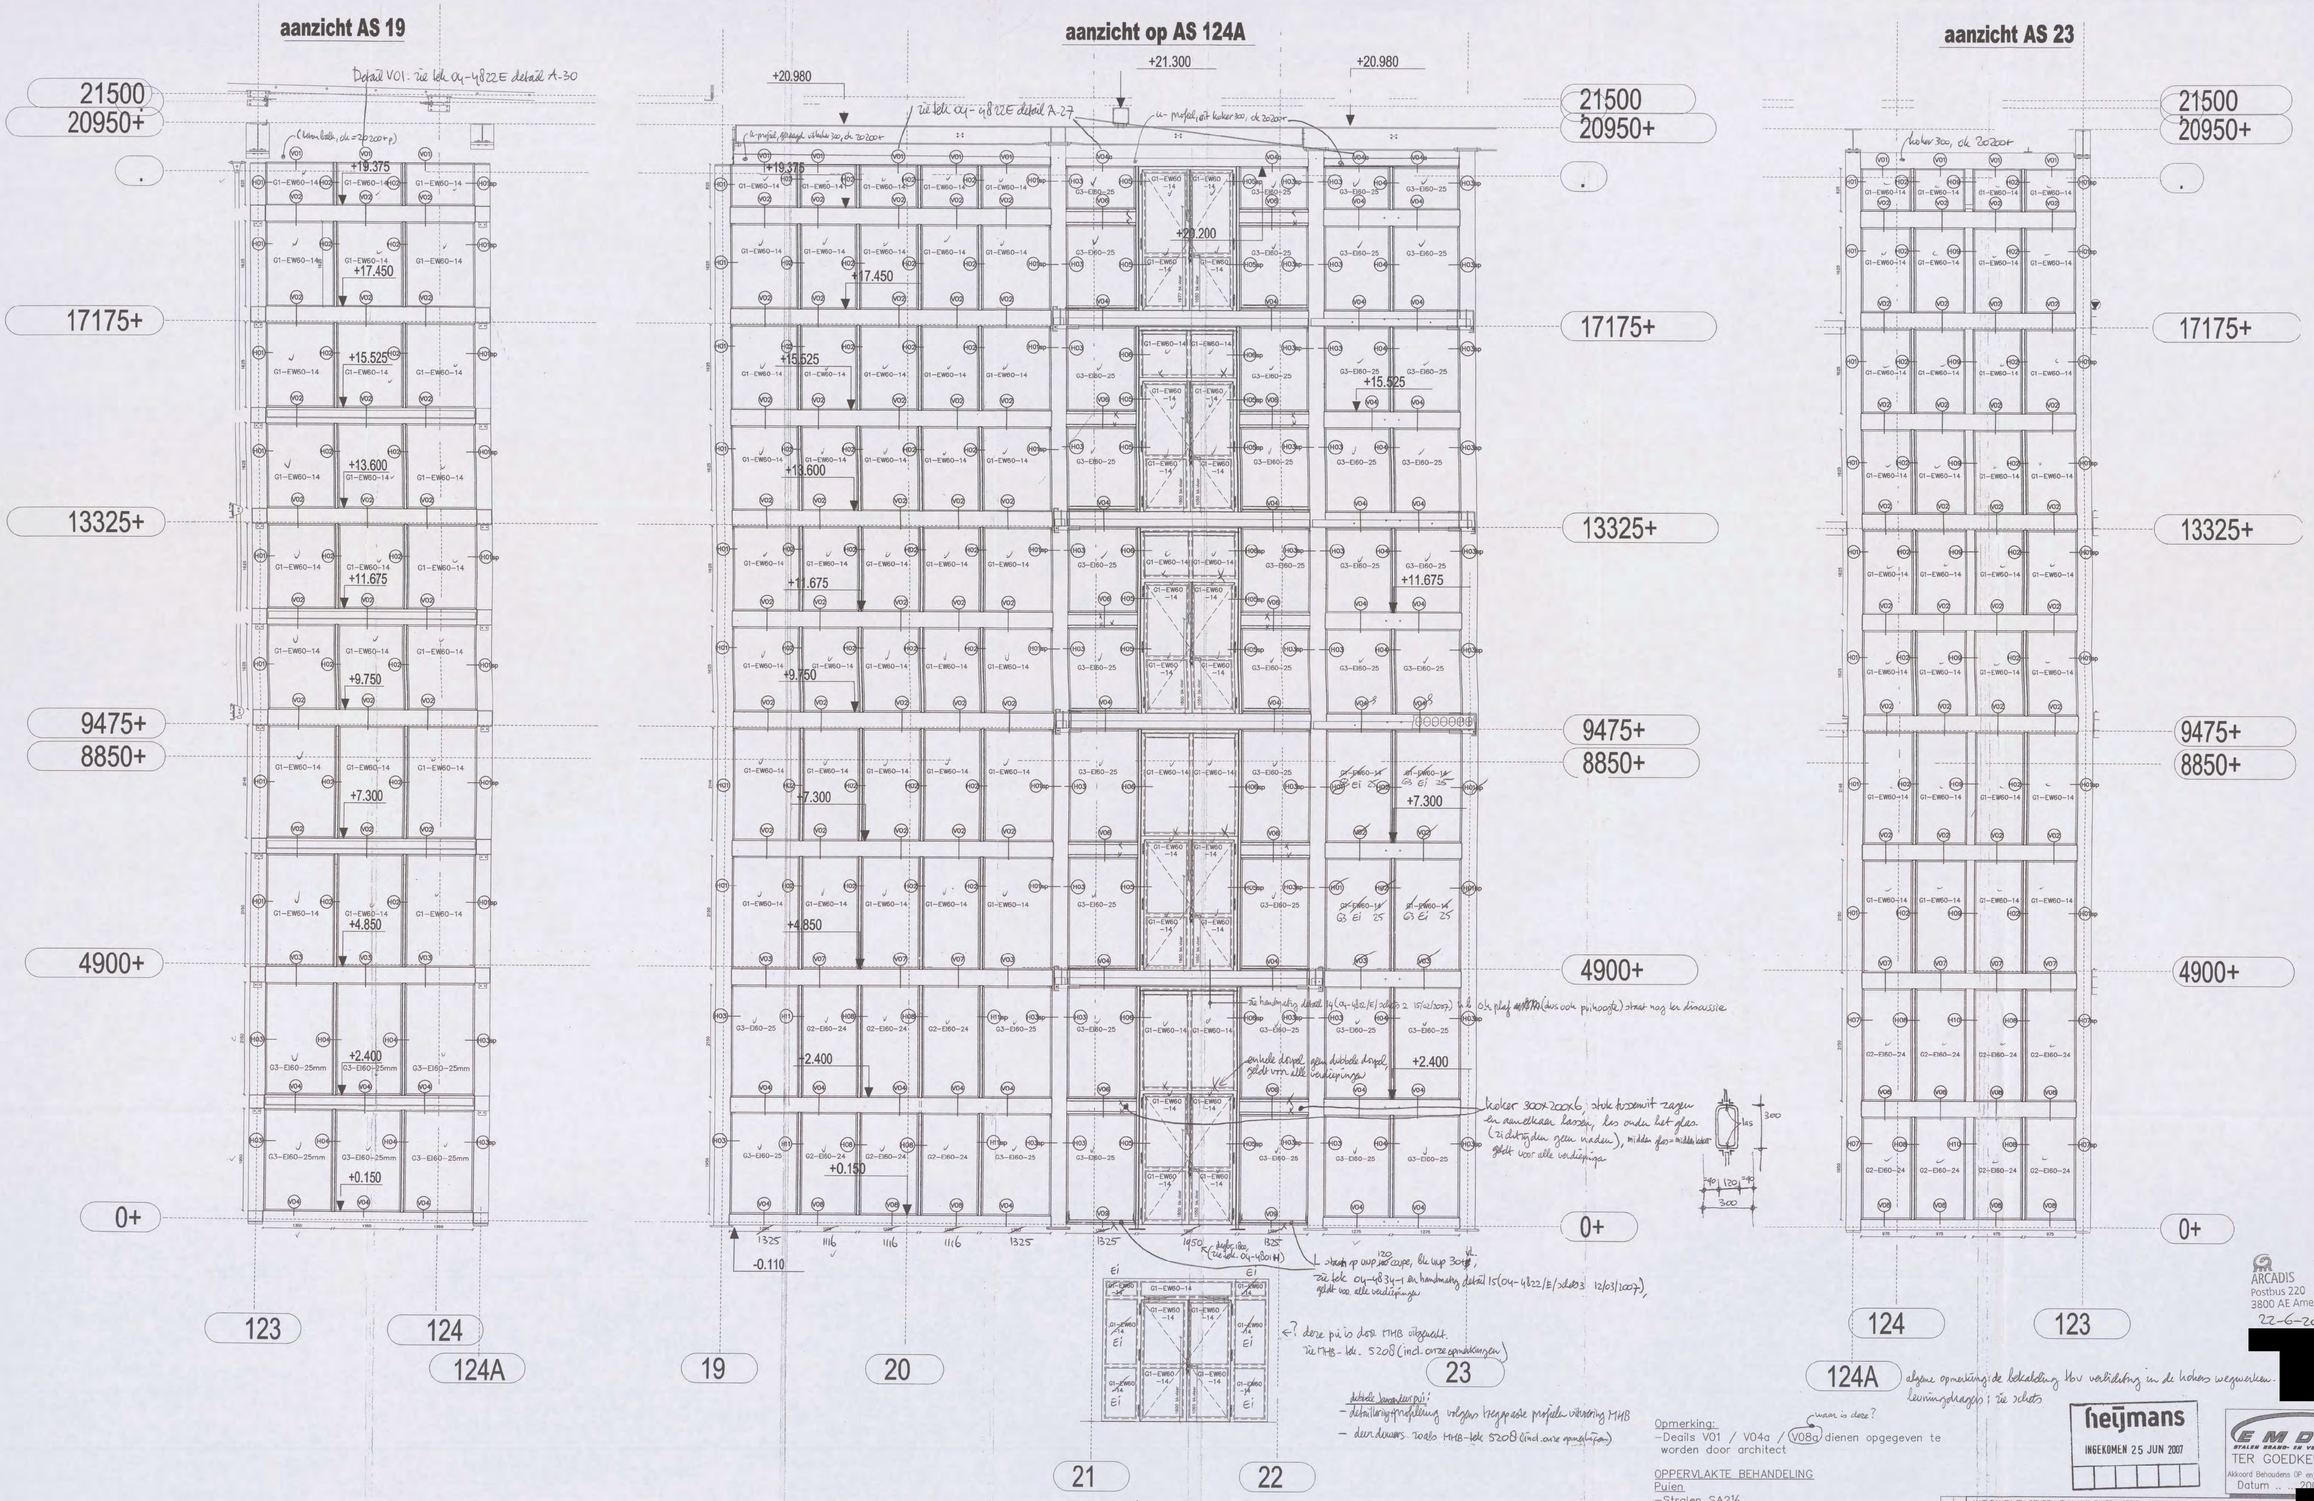

de positie van de verlichting zoals aangegeven op tek 04-4503C staat ter discussie; opgave volgt.

Opmerking:
-Deails V01 / V04a / V08a (waar is deze?) dienen opgegeven te worden door architect

OPPERVLAKTE BEHANDELING
Puien
-Stralen SA2½
-1 laag epoxy primer 40µ
-1 laag polyester coating 60µRal: ~~???~~ 9010
Overige staalwerken
-Stralen SA2½
-1 laag primer 40µ
primer nader te bepalen met leverancier brandwerende coating RAL 9010

Glascode
G1-EW60-14 Contraflam Lite EW-60 dikte 14mm
G2-EI60-24 Contraflam Lite EI-60 dikte 24mm
G3-EI60-25 Contraflam Lite EI-60 dikte 25mm
G4-6.6.2-13 gelaagd glas dikte ±13mm

Voor hor. vert. details zie tek 6570127-D01
Voor puien zie tekening 6570127-01

ARCADIS
Postbus 220
3800 AE Amersfoort
22-6-2007
[redacted]

heijmans
INGEKOMEN 25 JUN 2007

EMDEE
STALEN BRAND- EN VEILIGHEIDSPUIEN
TER GOEDKEURING
Akkoord Behoudens OP en/of Bemerkingen.
Datum .. .. 2007 PAR [redacted]

ALLE RAMEN EN DEUREN ZIJN VAN BUITEN GEZIEN GETEKEND; MAATVOERING IN MM.

INHOUDTEKENING:	Gevelaanzicht ST-03		N 0 1 7 0 2 9 1 2 0 0 4 SDN 2 7 1 2 3 5 3 7 - 0 4 [redacted]
OPP.BEHANDELING:	zie tekening		
LAAGDIKTE:			Ral: ??
OPDRACHTGEVER:	Heijmans bouw Amsterdam BV.	GET:	[redacted]
		D.D.:	31-05-2007
ARCHITEKT:	Arcadis	SCHAAL:	1:40
		AKKOORD:	
PROJEKT:	Shell NTC te Amsterdam	FORMAAT:	A0
		ORDERNR.:	6570127
		MONT.DEEL:	
		TEK.NR.:	A-ST03
			01 NT 20
		REVISIE:	—

EMDEE
STALEN BRAND- EN VEILIGHEIDSPUIEN

Emdee B.V. Postbus 28 5610 AA Hilvarenbeek | Emdee B.V. Kronenstraat 3 5081 EE Hilvarenbeek | telefoon [redacted] fax | e-mail emdee@askamers.com internet www.emdeebv.com

NIET GEHEEL OF GEDEELTELIJK OVERNEMEN VAN DEZE TEKENING IS ZONDER ONZE SCHRIFTELIJKE TOESTEMMING NIET TOEGESTAAN.

9035735

aanzicht op AS 123

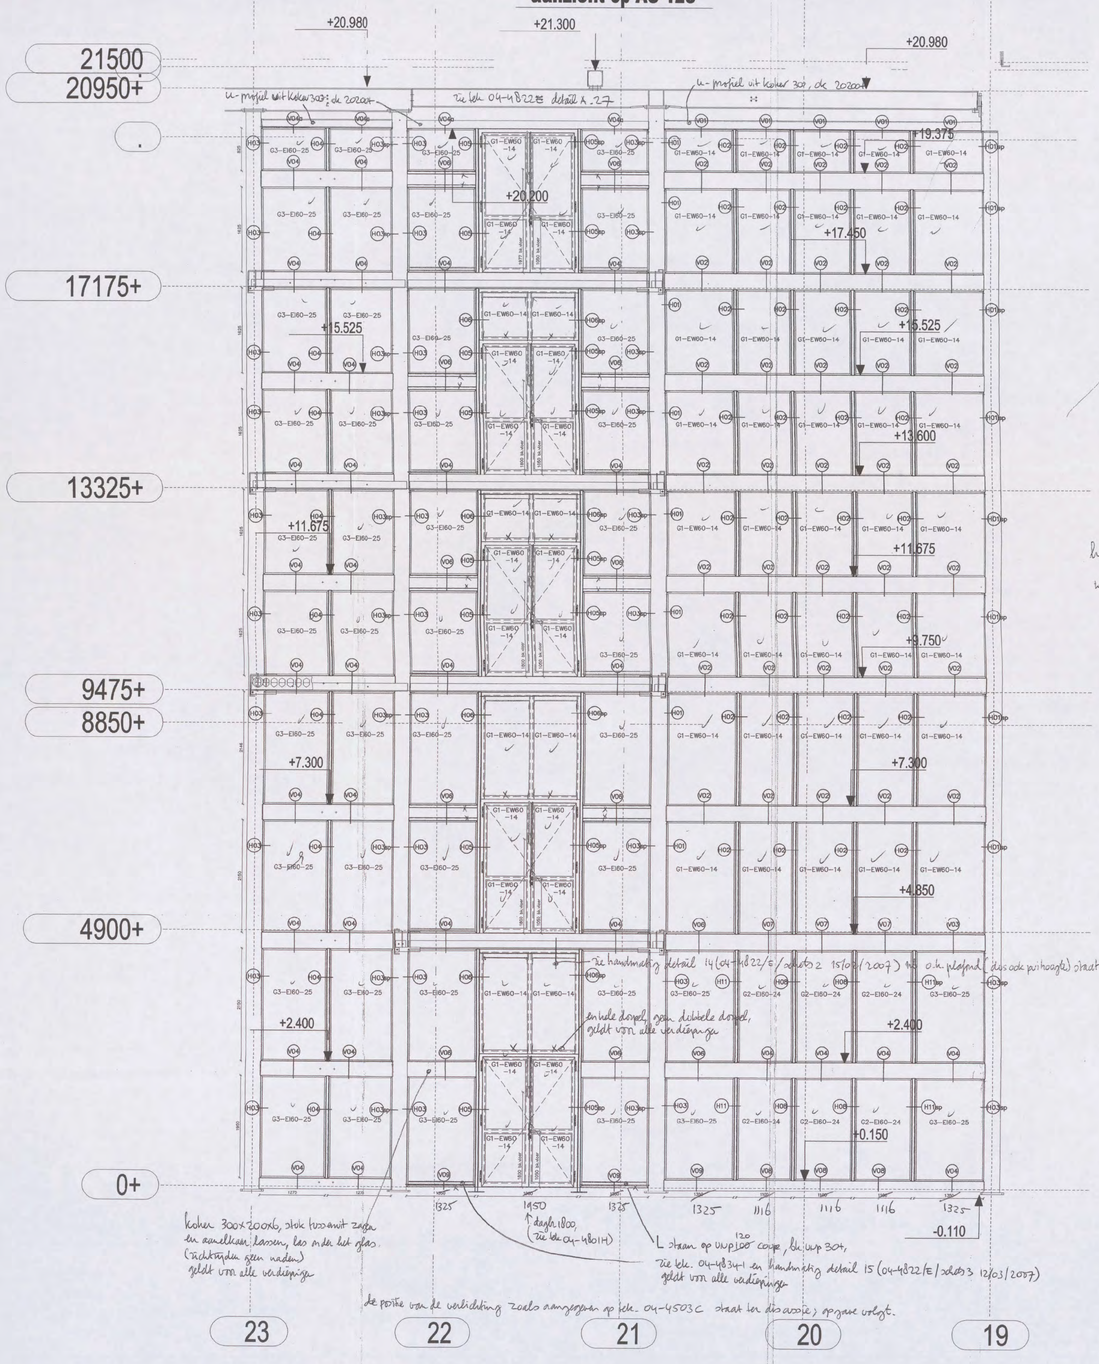

de positie van de verbinding zoals aangegeven op tek. 04-4503C staat ter discussie) opgave volgt.

dubbele Samenvatting:
- detaillering + profilering volgens toegepaste profielen MHB
- doorbuigen zoals MHB tek 5208 (incl onze opmerkingen)

DOORSNEDE C - C

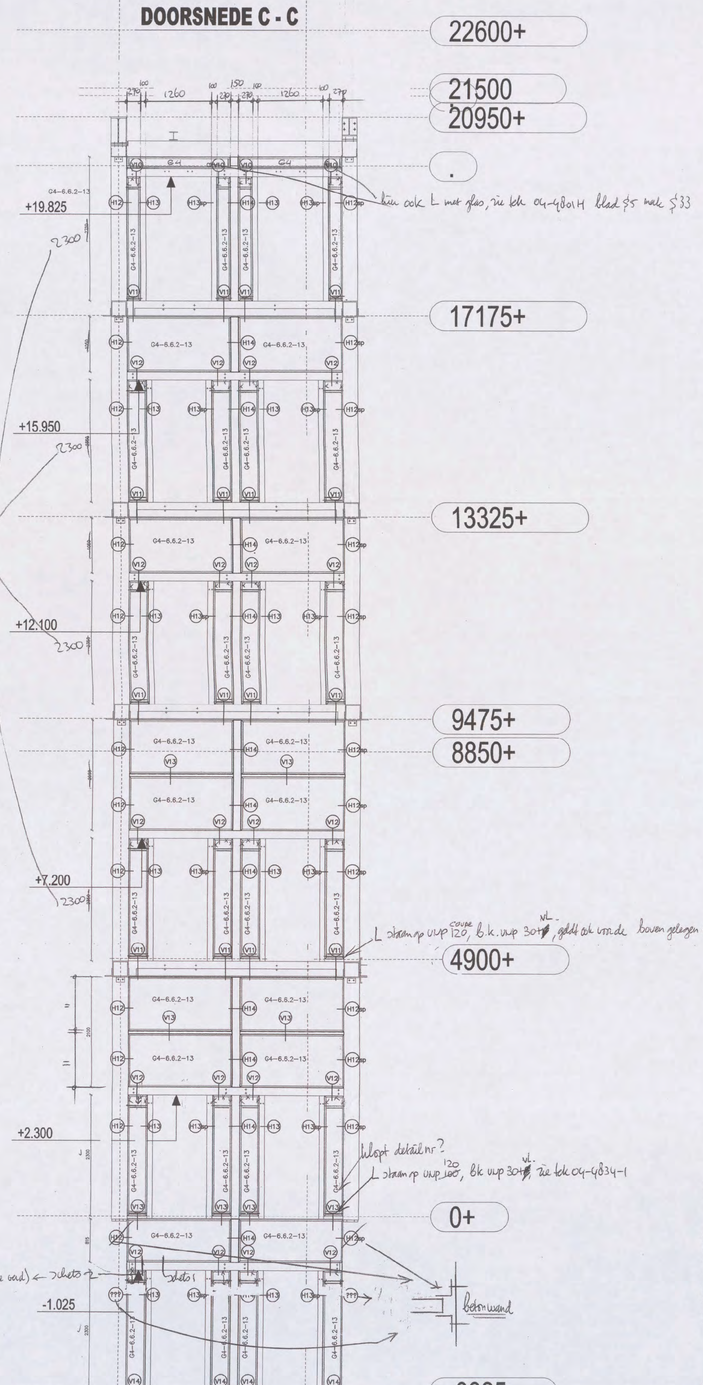

kein ook L met glas, zie tek 04-4801H blad §5 mark §33

lichtsleuf, zie tek 04-4801H blad §3 t/m §5

vingaspriet op alle verdiepingshoogte

L stramp op u.p.120 coupe, dk up 304, zie tek 04-4834-1

L stramp op u.p.120 coupe, dk up 304, geldt ook voor de boven gelegen verdiepingen + kelder

bekleding tbv verlichting in kokers wegvoeren
kwantgdragers: zie sheets 5

L liftdeuren verlichting in kokers opnemen, zie tek. liftfabrikant, geldt voor alle verdiepingen en alleen op hoofdstopniveau (verdiepingshoogte) in kokers opnemen.

boven de liftdeuren verlichting houden met ingebouwde standaardmaten, zie liftfabr. + sheets 1

123
124

Opmerking:
- Deails V01 / V04a / V08a dienen opgegeven te worden door architect

OPPERVLAKTE BEHANDELING
Puien:
- Stralen SA2½
- 1 laag epoxy primer 40µ
- 1 laag polyester coating 60µRal: ~~225~~ 900

Overige staalwerken
- Stralen SA2½
- 1 laag primer 40µ primer nader te bepalen met leverancier brandwerende coating Ral 900

Glascode
G1-EW60-14 Contraflam Lite EW-60 dikte 14mm
G2-EI60-24 Contraflam ~~Lite~~ EI-60 dikte 24mm
G3-EI60-25 Contraflam ~~Lite~~ EI-60 dikte 25mm
G4-6.6.2-13 gelaagd glas dikte ±13mm

Voor hor. vert. details zie tek 6570127-D01
Voor puien zie tekening 6570127-01

ARCADIS
Postbus 220
3800 AE Amersfoort
22-6-2007

heijmans
INGEKOMEN 25 JUN 2007

EMDEE
STALEN BRAND- EN VEILIGHEIDSPUIEN
TER GOEDKEURING
Akkoord Behoudens OP en/of Bemerkingen
Datum ....2007 PAR[redacted]

ALLE RAMEN EN DEUREN ZIJN VAN BUITEN GEZIEN GETEKEND. MAATVOERING IN MM.

INHOUDTEKENING:	Gevelaanzicht ST-03
OPP BEHANDELING:	zie tekening [redacted] Ral: ??
LAAGDIKTE:	–
OPDRACHTGEVER:	Heijmans bouw Amsterdam BV.
ARCHITEKT:	Arcadis
PROJEKT:	Shell NTC te Amsterdam

GET: [redacted] DAT: 31-05-2007
SCHAAL: 1:40
AKKOORD:
FORMAAT: A0
ORDERNR.: 6570127
MONT.DEEL:
TEK.NR.: A-ST03
02 NT 21
REVISIE: —

ONDERHAVIGE WIJZIGING: [redacted]

EMDEE
STALEN BRAND- EN VEILIGHEIDSPUIEN
Emdee B.V. Postbus 28 5080 AA Hilvarenbeek
Emdee B.V. Kromstraat 5 5081 EE Hilvarenbeek
telefoon [redacted] fax [redacted]
e-mail emdee@bolkamers.com
internet www.emdeebv.com

HET GEBRUIK OF GEDEELTELIJK OVERNEMEN VAN DEZE TEKENING IS ZONDER ONZE SCHRIFTELIJKE TOESTEMMING NIET TOEGESTAAN.

aanzicht AS 19

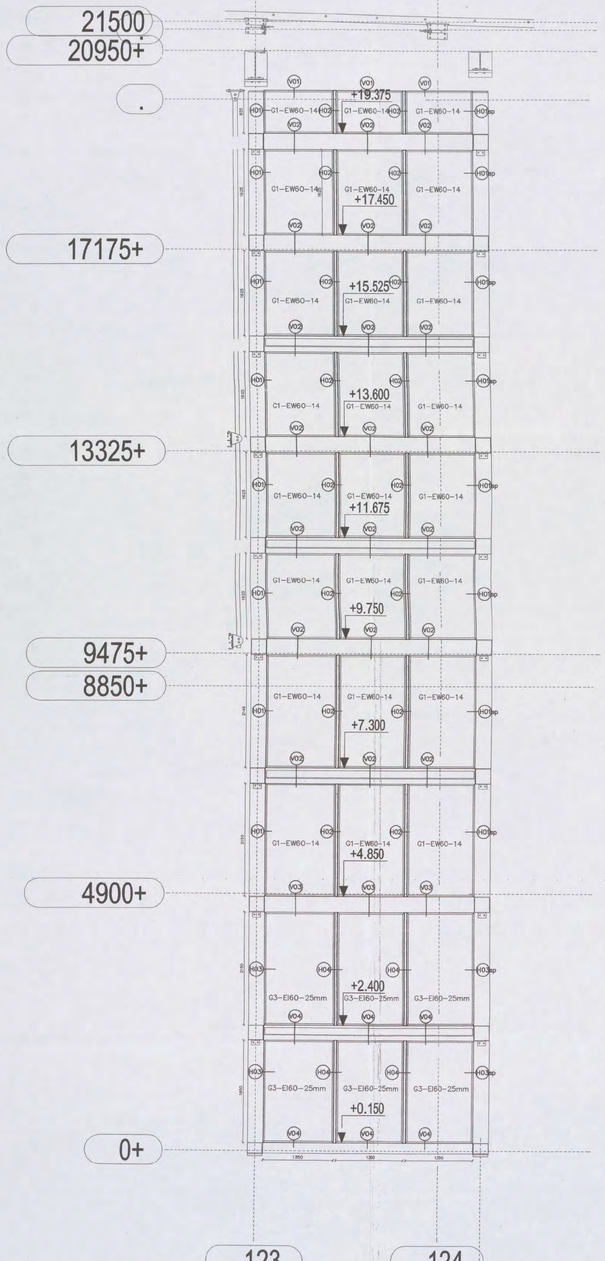

aanzicht op AS 124A

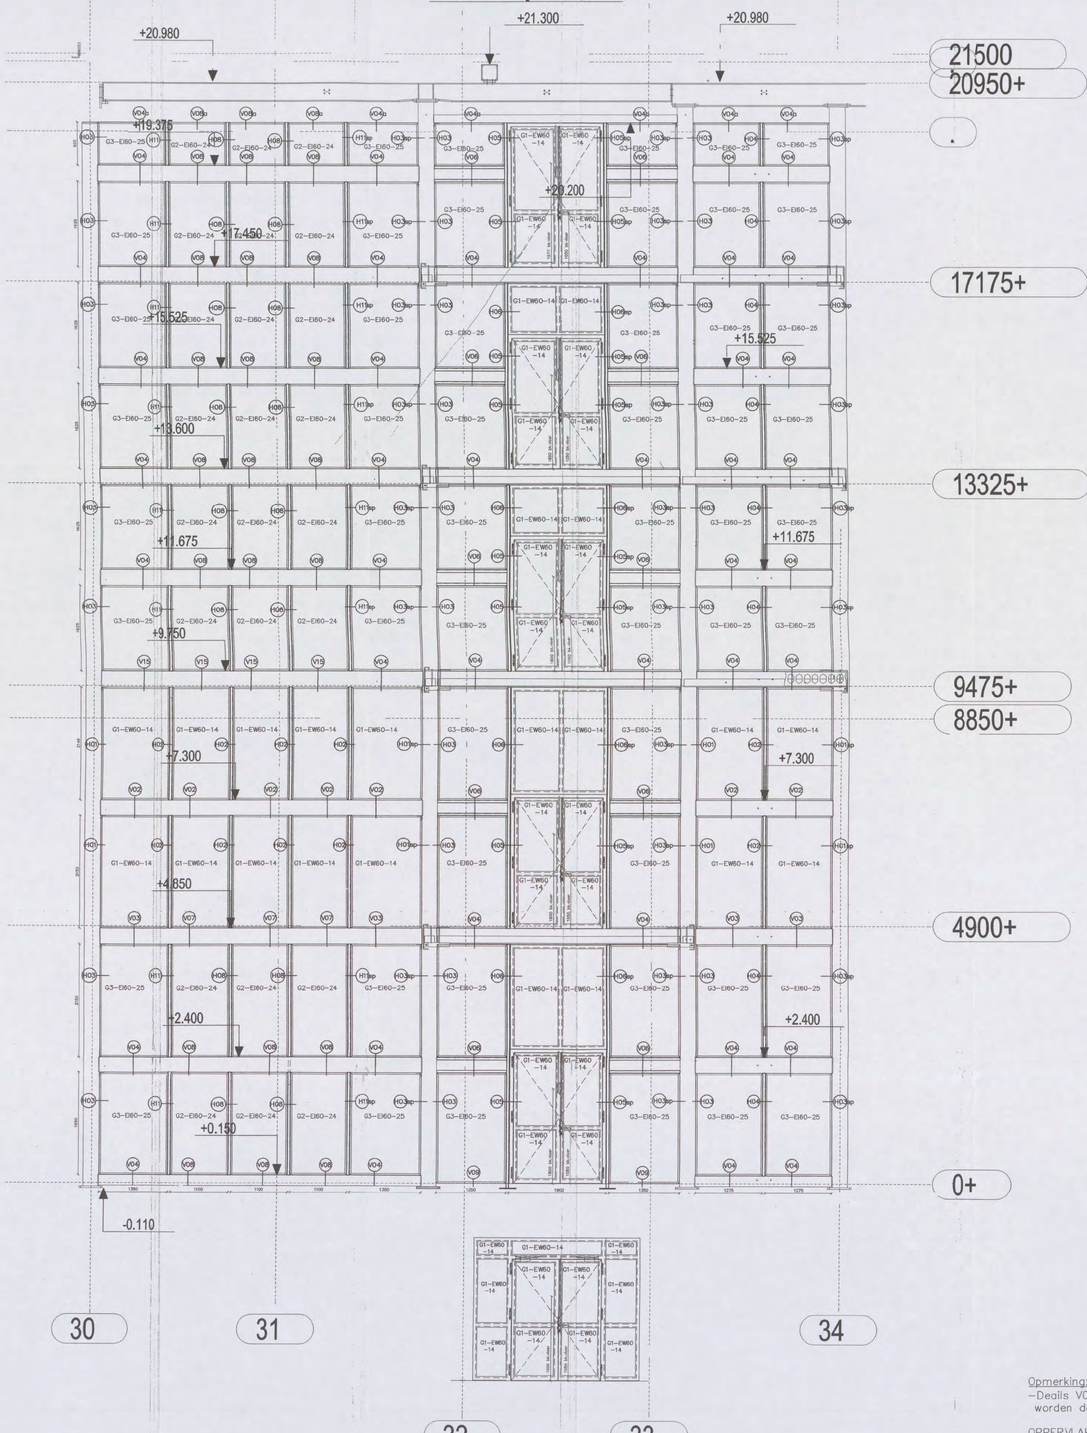

aanzicht AS 23

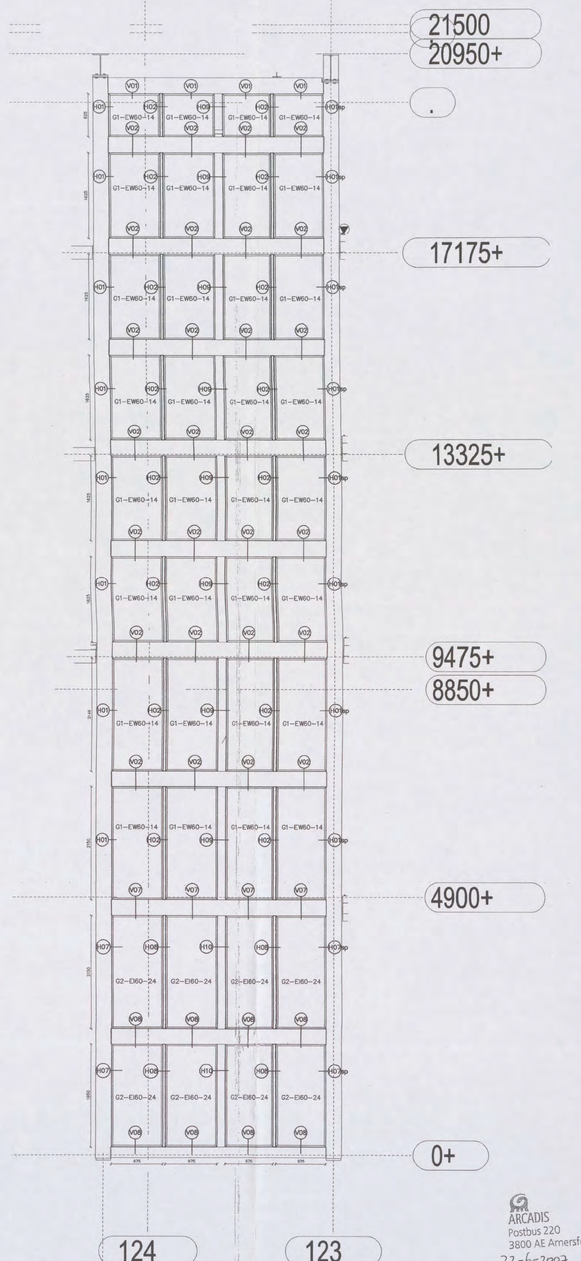

ARCADIS
Postbus 220
3800 AE Amersfoort
22-6-2007
opmerkingen: zie ST-03

Opmerking:
-Deails V01 / V04a / V08a dienen opgegeven te worden door architect

OPPERVLAKTE BEHANDELING
Puien
-Stralen SA2½
-1 laag epoxy primer 40µ
-1 laag polyester coating 60µRal: ???
Overige staalwerken
-Stralen SA2½
-1 laag primer 40µ
primer nader te bepalen met leverancier brandwerende coating

Glascode
G1-EW60-14 Contraflam Lite EW-60 dikte 14mm
G2-EI60-24 Contraflam Lite EI-60 dikte 24mm
G3-EI60-25 Contraflam Lite EI-60 dikte 25mm
G4-6.6.2-13 gelaagd glas dikte ±13mm

Voor hor. vert. details zie tek 6570127-D01
Voor puien zie tekening 6570127-01

heijmans
INGEKOMEN 25 JUN 2007

EMDEE
STAALEN BRAND- EN VEILIGHEIDSPUIEN
Akkoord Behoudens OP en/of Bemerkingen.
Datum .. ....2007 PAR.

INHOUDTEKENING:	Gevelaanzicht ST-04
OPP.BEHANDELING:	zie tekening
LAAGDIKTE:	--
OPDRACHTGEVER:	Heijmans bouw Amsterdam BV.
ARCHITEXT:	Arcadis
PROJEKT:	Shell NTC te Amsterdam
GET:	[redacted]
D.D.:	31-05-2007
SCHAAL:	1:40
AKKOORD:	
FORMAAT:	A0
ORDERNR.:	6570127
MONT.DEEL:	
TEK.NR.:	A-ST04
	03 NT 22
REVISIE:	—

EMDEE
STAALEN BRAND- EN VEILIGHEIDSPUIEN
Emdee B.V. Postbus 28 5080 AA Hilvarenbeek | Emdee B.V. Kromstraat 1 5081 EE Hilvarenbeek | telefoon [redacted] | e-mail emdee@arakamers.com | internet www.emdeebv.com

ALLE RAMEN EN DEUREN ZIJN VAN BUITEN GEZIEN GETEKEND; MAATVOERING IN MM
N.O.T.T.O. [redacted]
SDN 2/7/3/3/7-04
[redacted]
UITG. | DAT. | OMSCHRIJVING WIJZIGING
MET RECHTEN OP GEDEELTELIJK OVERNEMEN VAN DEZE TEKENING IS ZONDER ONZE SCHRIFTELIJKE TOESTEMMING NIET TOEGESTAAN.

aanzicht op AS 123

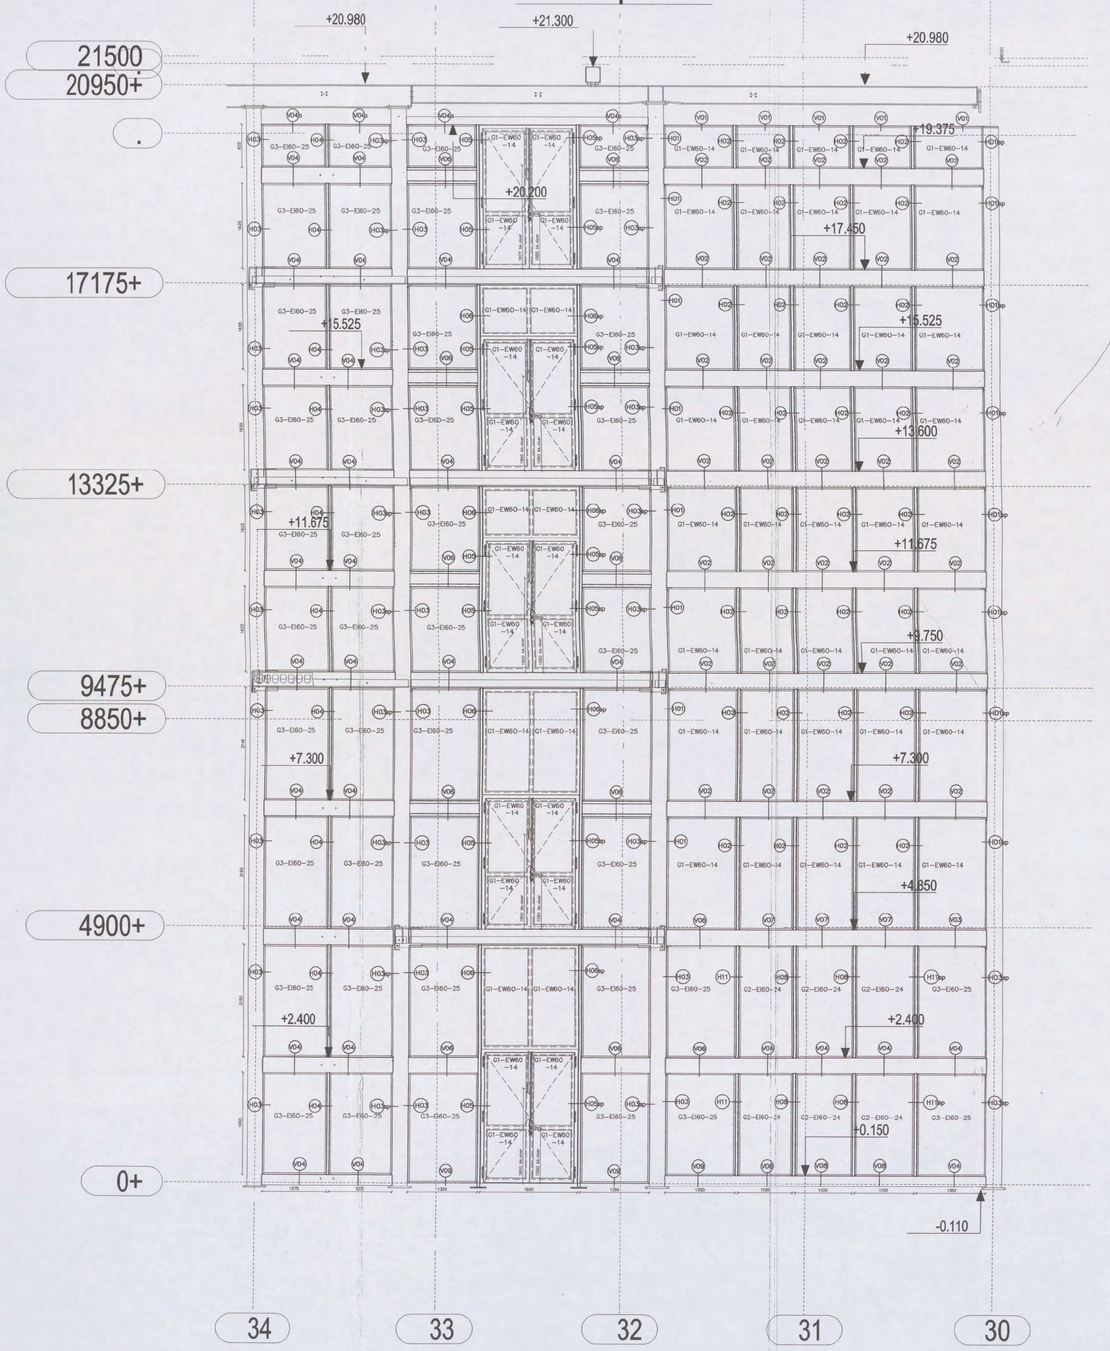

DOORSNEDE C - C

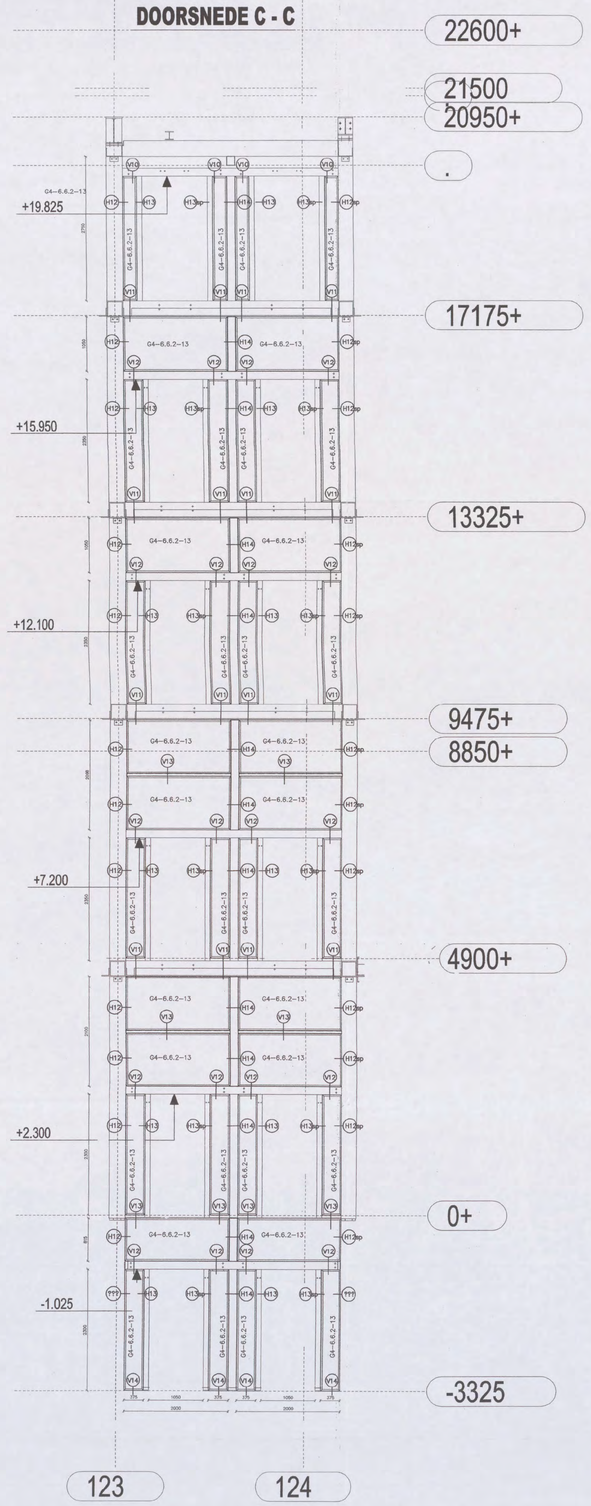

Opmerking:
–Deails V01 / V04a / V08a dienen opgegeven te worden door architect

OPPERVLAKTE BEHANDELING
Puien
–Stralen SA2½
–1 laag epoxy primer 40µ
–1 laag polyester coating 60µRal: ???
Overige staalwerken
–Stralen SA2½
–1 laag primer 40µ
primer nader te bepalen met leverancier brandwerende coating

heijmans
INGEKOMEN 25 JUN 2007

ARCADIS
Postbus 220
3800 AE Amersfoort
22-6-2007
opmerkingen ST-03

Glascode
G1–EW60–14 Contraflam Lite EW–60 dikte 14mm
G2–EI60–24 Contraflam ~~Lite~~ EI–60 dikte 24mm
G3–EI60–25 Contraflam ~~Lite~~ EI–60 dikte 25mm
G4–6.6.2–13 gelaagd glas dikte ±13mm

Voor hor. vert. details zie tek 6570127–D01
Voor puien zie tekening 6570127–01

EMDEE
STALEN BRAND- EN VEILIGHEIDSPUIEN
TER GOEDKEURING
Akkoord Behoudens OP en/of Bemerkingen.
Datum .. ....2007 PAR:)

ALLE RAMEN EN DEUREN ZIJN VAN BUITEN GEZIEN GETEKEND; MAATVOERING IN MM.

INHOUDTEKENING:	Gevelaanzicht ST–04
OPP.BEHANDELING:	zie tekening [redacted] Ral:??
LAAGDIKTE:	––
OPDRACHTGEVER:	Heijmans bouw Amsterdam BV.
ARCHITEKT:	Arcadis
PROJEKT:	Shell NTC te Amsterdam

NO 170491 – 000
SDN 2/[redacted]-04

GET: [redacted]
D.D.: 31–05–2007
SCHAAL: 1:40
AKKOORD:
FORMAAT: A0
ORDERNR.: 6570127
MONT.DEEL:
TEK.NR.: A–ST04
04 WT 23
REVISIE: —

EMDEE
STALEN BRAND- EN VEILIGHEIDSPUIEN

HET GEHEEL OF GEDEELTELIJK OVERNEMEN VAN DEZE TEKENING IS ZONDER ONZE SCHRIFTELIJKE TOESTEMMING NIET TOEGESTAAN.

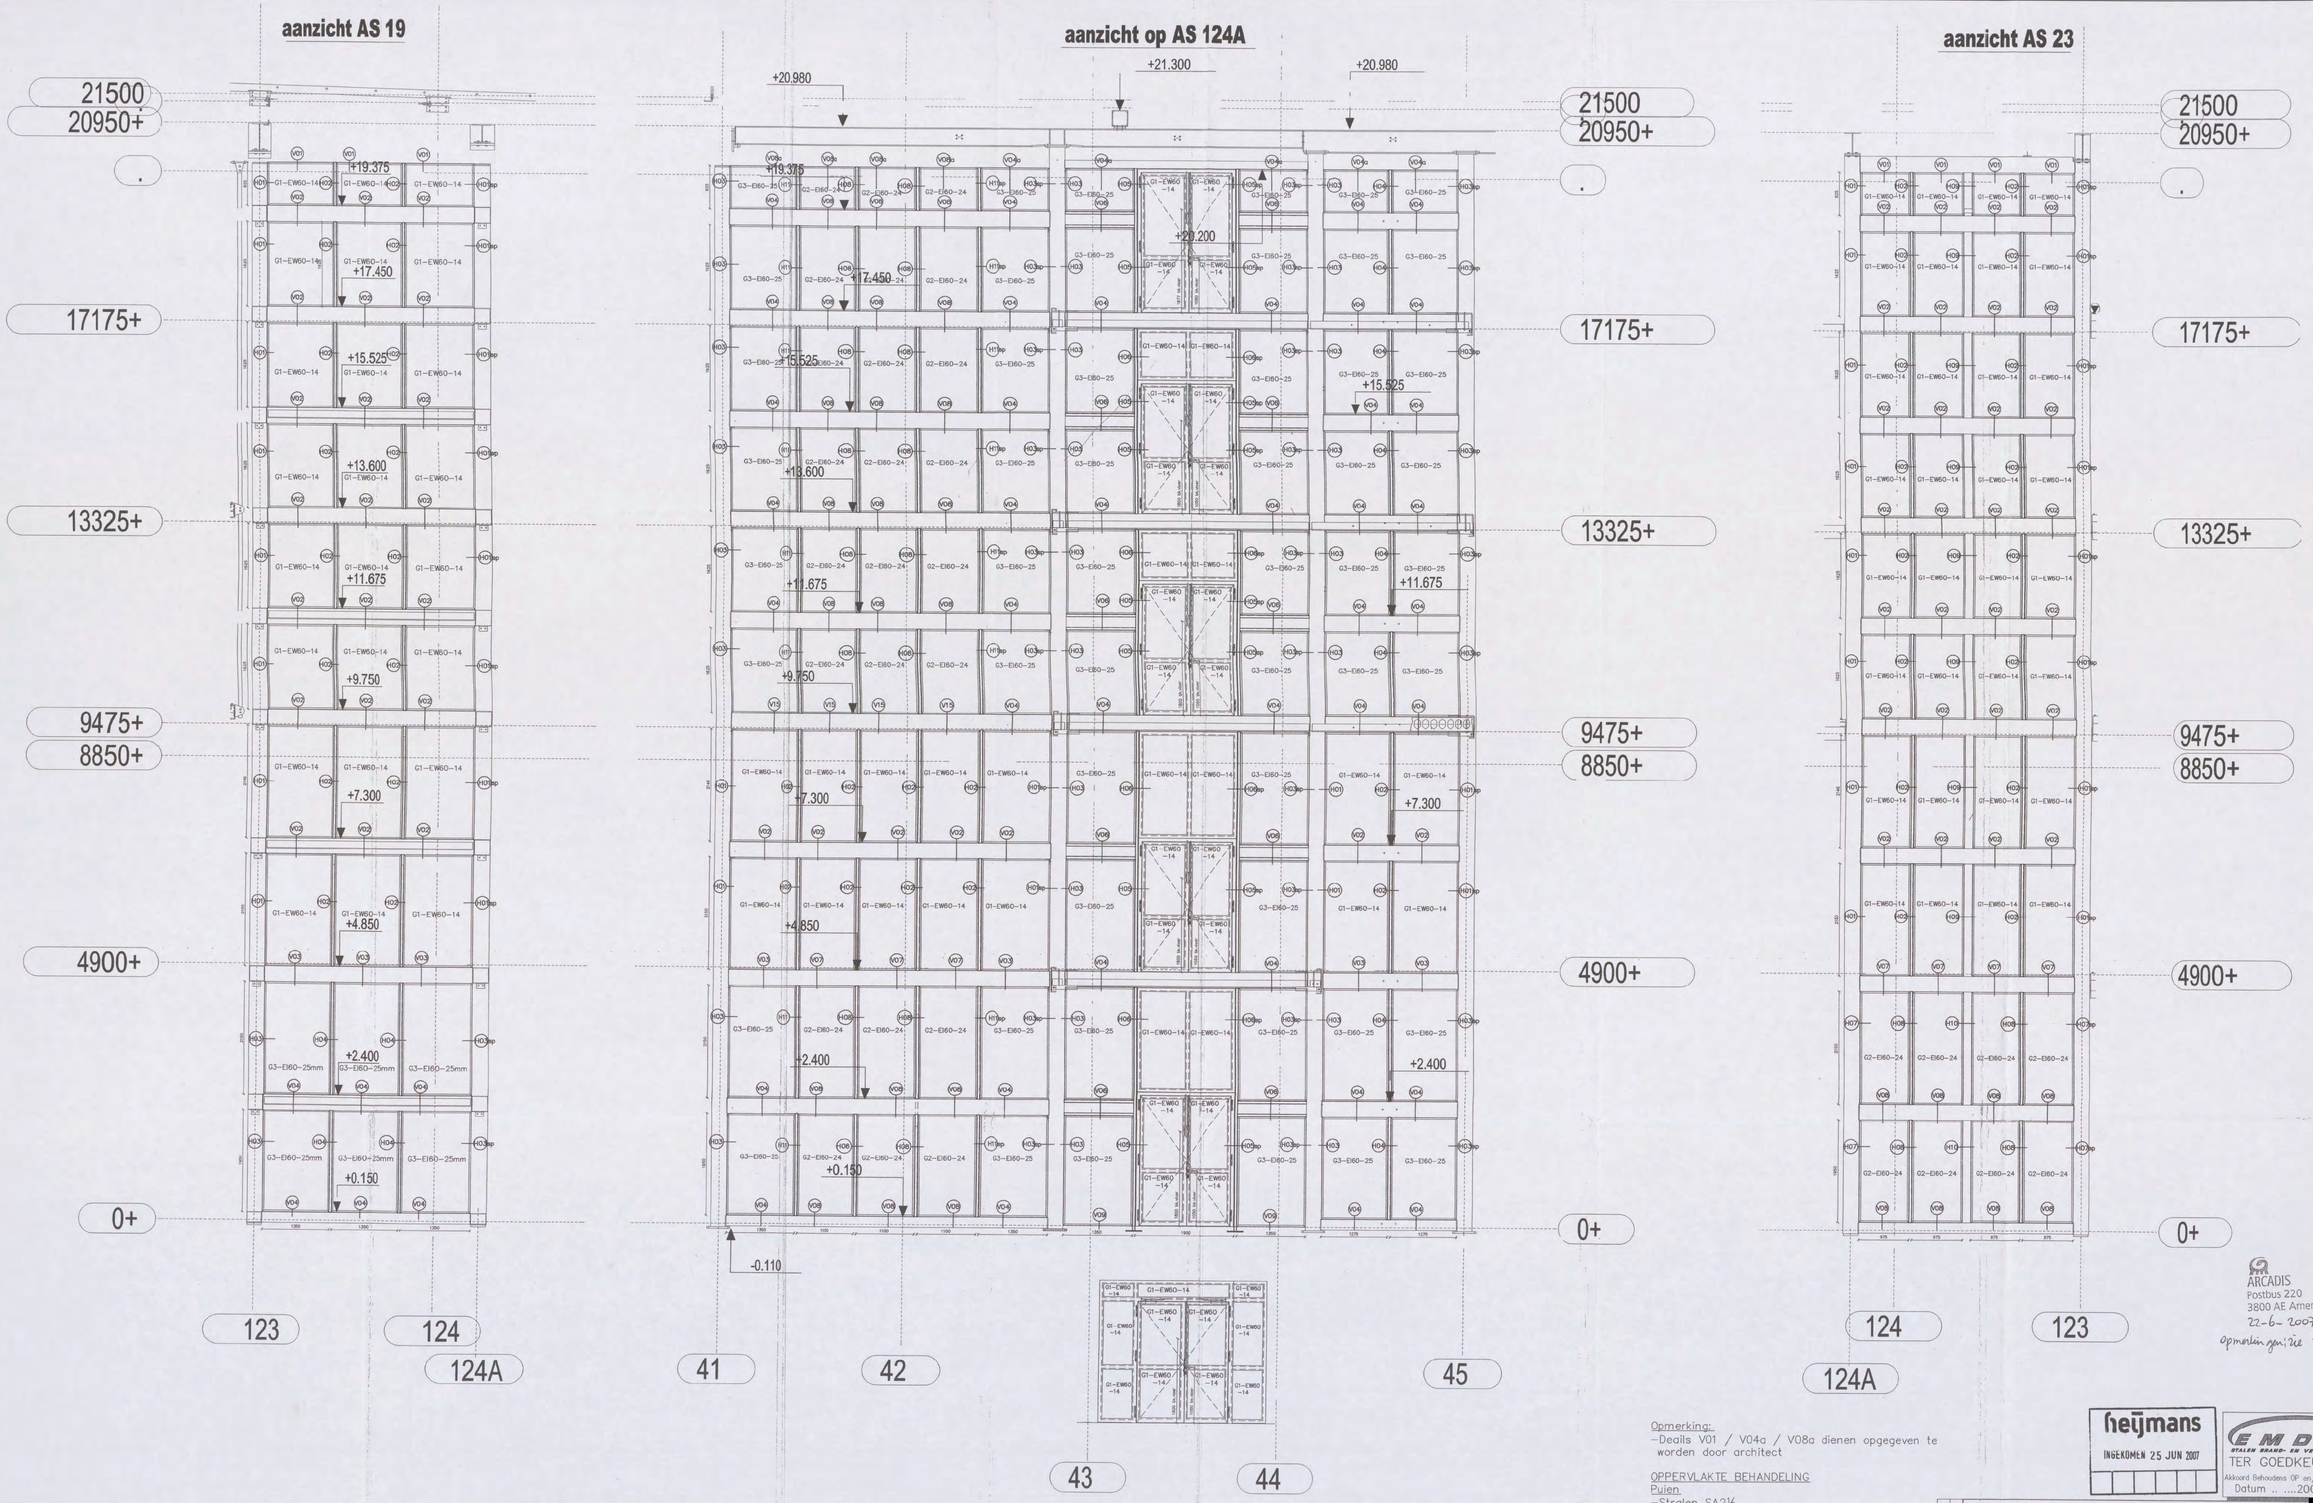

ARCADIS
Postbus 220
3800 AE Amersfoort
22-6-2007
opmerkingen: zie ST-03

Opmerking:
-Deails V01 / V04a / V08a dienen opgegeven te worden door architect

OPPERVLAKTE BEHANDELING
Puien
-Stralen SA2½
-1 laag epoxy primer 40µ
-1 laag polyester coating 60µRal: ???
Overige staalwerken
-Stralen SA2½
-1 laag primer 40µ
primer nader te bepalen met leverancier brandwerende coating

Glascode
G1-EW60-14 Contraflam Lite EW-60 dikte 14mm
G2-EI60-24 Contraflam Lite EI-60 dikte 24mm
G3-EI60-25 Contraflam Lite EI-60 dikte 25mm
G4-6.6.2-13 gelaagd glas dikte ±13mm

Voor hor. vert. details zie tek 6570127-D01
Voor puien zie tekening 6570127-01

heijmans
INGEKOMEN 25 JUN 2007

EMDEE
STALEN BRAND- EN VEILIGHEIDSPUIEN
TER GOEDKEURING
Akkoord Behoudens OP en/of Bemerkingen.
Datum .. ....2007 PAR.

ALLE RAMEN EN DEUREN ZIJN VAN BUITEN GEZIEN GETEKEND; MAATVOERING IN MM.

INHOUDTEKENING:	Gevelaanzicht ST-05
OPP.BEHANDELING:	zie tekening
LAAGDIKTE:	–
OPDRACHTGEVER:	Heijmans bouw Amsterdam BV.
ARCHITEKT:	Arcadis
PROJEKT:	Shell NTC te Amsterdam

SDN 2/1393-07-04
[redacted]
Ral: ??

GET:	[redacted]
D.D.:	31-05-2007
SCHAAL:	1:40
AKKOORD:	
FORMAAT:	A0
ORDERNR.:	6570127
MONT.DEEL:	
TEK.NR.:	A-ST05
	05 NT24
REVISIE:	–

EMDEE
STALEN BRAND- EN VEILIGHEIDSPUIEN

Emdee B.V. Postbus 28 5080 AA Hilvarenbeek | Emdee B.V. Kromstraat 3 5081 EE Hilvarenbeek | telefoon fax [redacted] | e-mail emdee@askamera.com Internet www.emdeebv.com

HET GEHEEL OF GEDEELTELIJK OVERNEMEN VAN DEZE TEKENING IS ZONDER ONZE SCHRIFTELIJKE TOESTEMMING NIET TOEGESTAAN.

aanzicht op AS 123

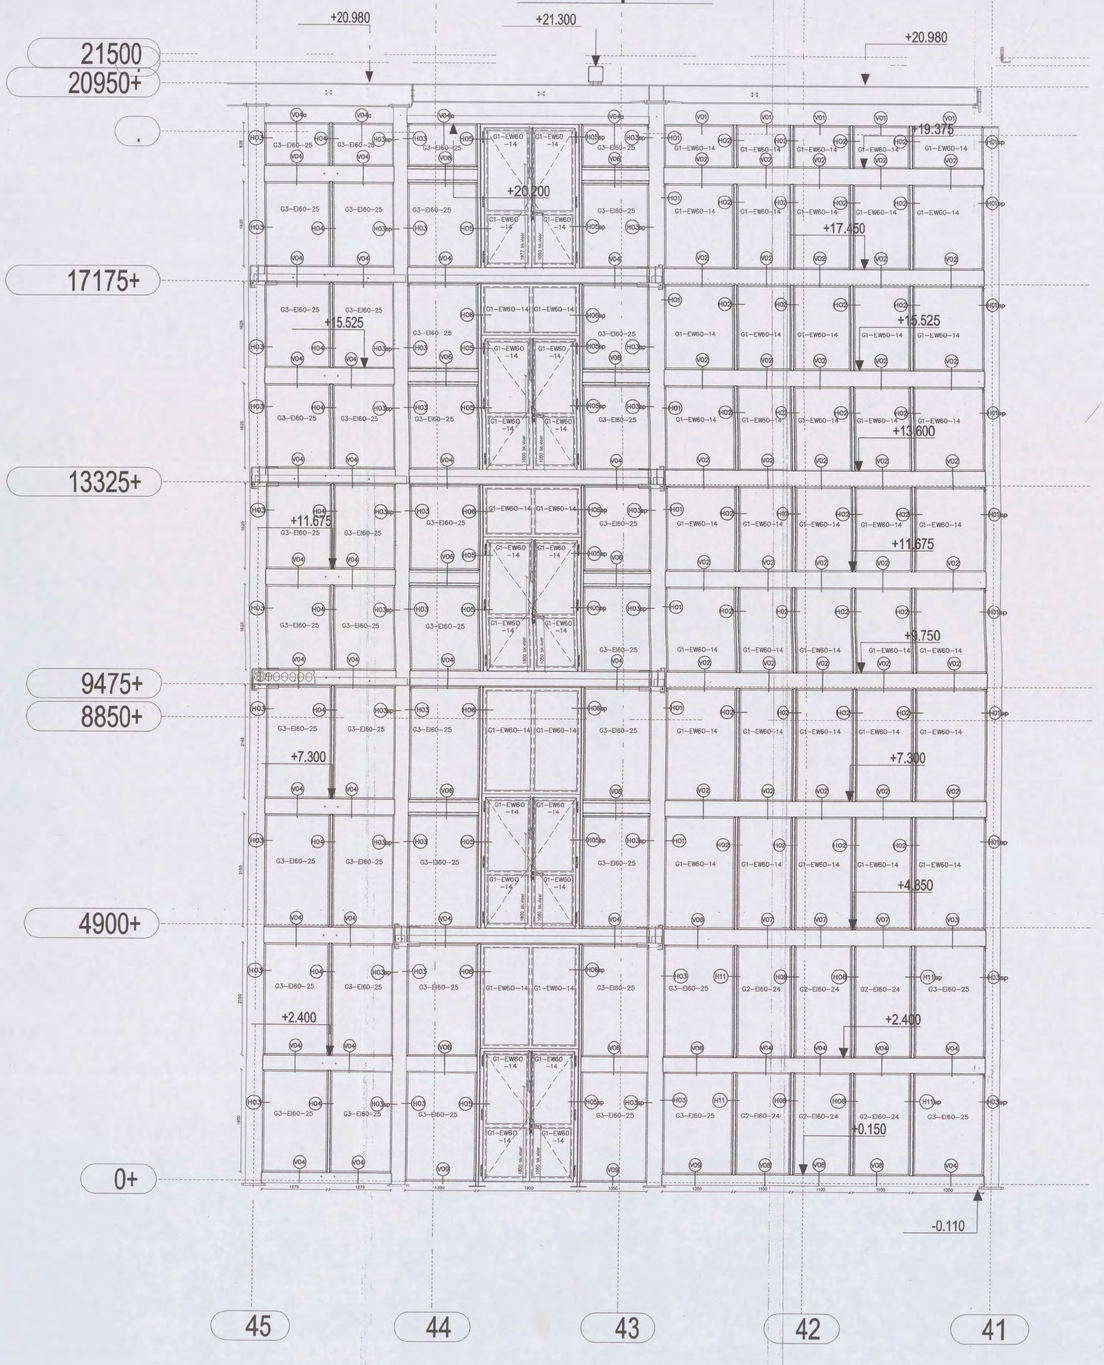

DOORSNEDE C - C

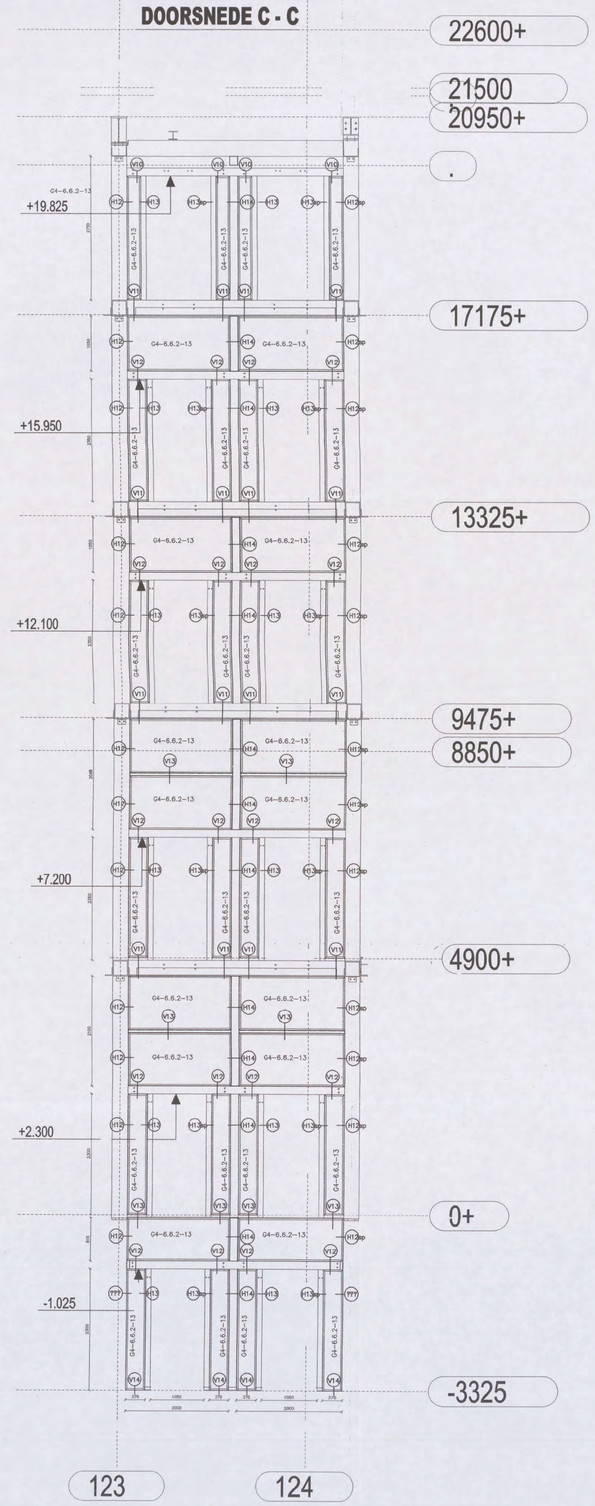

Opmerking:
-Deails V01 / V04a / V08a dienen opgegeven te worden door architect

OPPERVLAKTE BEHANDELING
Puien
-Stralen SA2½
-1 laag epoxy primer 40µ
-1 laag polyester coating 60µRal: ???
Overige staalwerken
-Stralen SA2½
-1 laag primer 40µ
primer nader te bepalen met leverancier brandwerende coating

Glascode
G1-EW60-14 Contraflam Lite EW-60 dikte 14mm
G2-EI60-24 Contraflam ~~Lite~~ EI-60 dikte 24mm
G3-EI60-25 Contraflam ~~Lite~~ EI-60 dikte 25mm
G4-6.6.2-13 gelaagd glas dikte ±13mm

Voor hor. vert. details zie tek 6570127-D01
Voor puien zie tekening 6570127-01

heijmans
INGEKOMEN 25 JUN 2007

ARCADIS
Postbus 220
3800 AE Amersfoort
22-6-2007
opmerkingen zie ST-03

EMDEE
STALEN BRAND- EN VEILIGHEIDSPUIEN
TER GOEDKEURING
Akkoord Behoudens OP en/of Bemerkingen.
Datum .. ....2007 PAR..

ALLE RAMEN EN DEUREN ZIJN VAN BUITEN GEZIEN GETEKEND; MAATVOERING IN MM.

INHOUDTEKENING:	Gevelaanzicht ST-05	[redacted]
OPP.BEHANDELING:	zie tekening	[redacted]
LAAGDIKTE:	-	Ral: ??
OPDRACHTGEVER:	Heijmans bouw Amsterdam BV.	GET: [redacted]
		D.D.: 31-05-2007
ARCHITEKT:	Arcadis	SCHAAL: 1:40
		AKKOORD:
PROJEKT:	Shell NTC te Amsterdam	FORMAAT: A0
		ORDERNR.: 6570127
		MONT.DEEL:
		TEK.NR.: A-ST05
		06 NT 25
		REVISIE: —

OMSCHRIJVING WIJZIGING | GET. | DAT. | LET.

EMDEE
STALEN BRAND- EN VEILIGHEIDSPUIEN

Emdee B.V. Postbus 28 5080 AA Hilvarenbeek | Emdee B.V. Kromstraat 3 5081 EE Hilvarenbeek | telefoon [redacted] fax | e-mail emdee@askamers.com internet www.emdeebv.com

HET GEHEEL OF GEDEELTELIJK OVERNEMEN VAN DEZE TEKENING IS ZONDER ONZE SCHRIFTELIJKE TOESTEMMING NIET TOEGESTAAN.

aanzicht AS 19

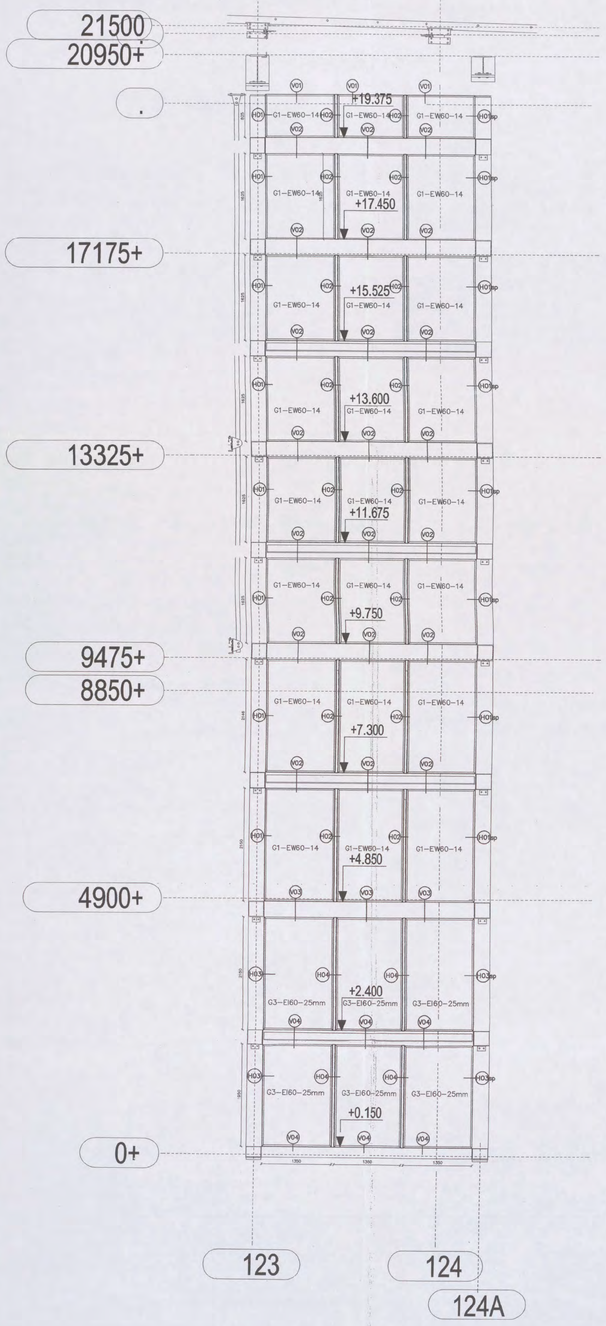

aanzicht op AS 124A

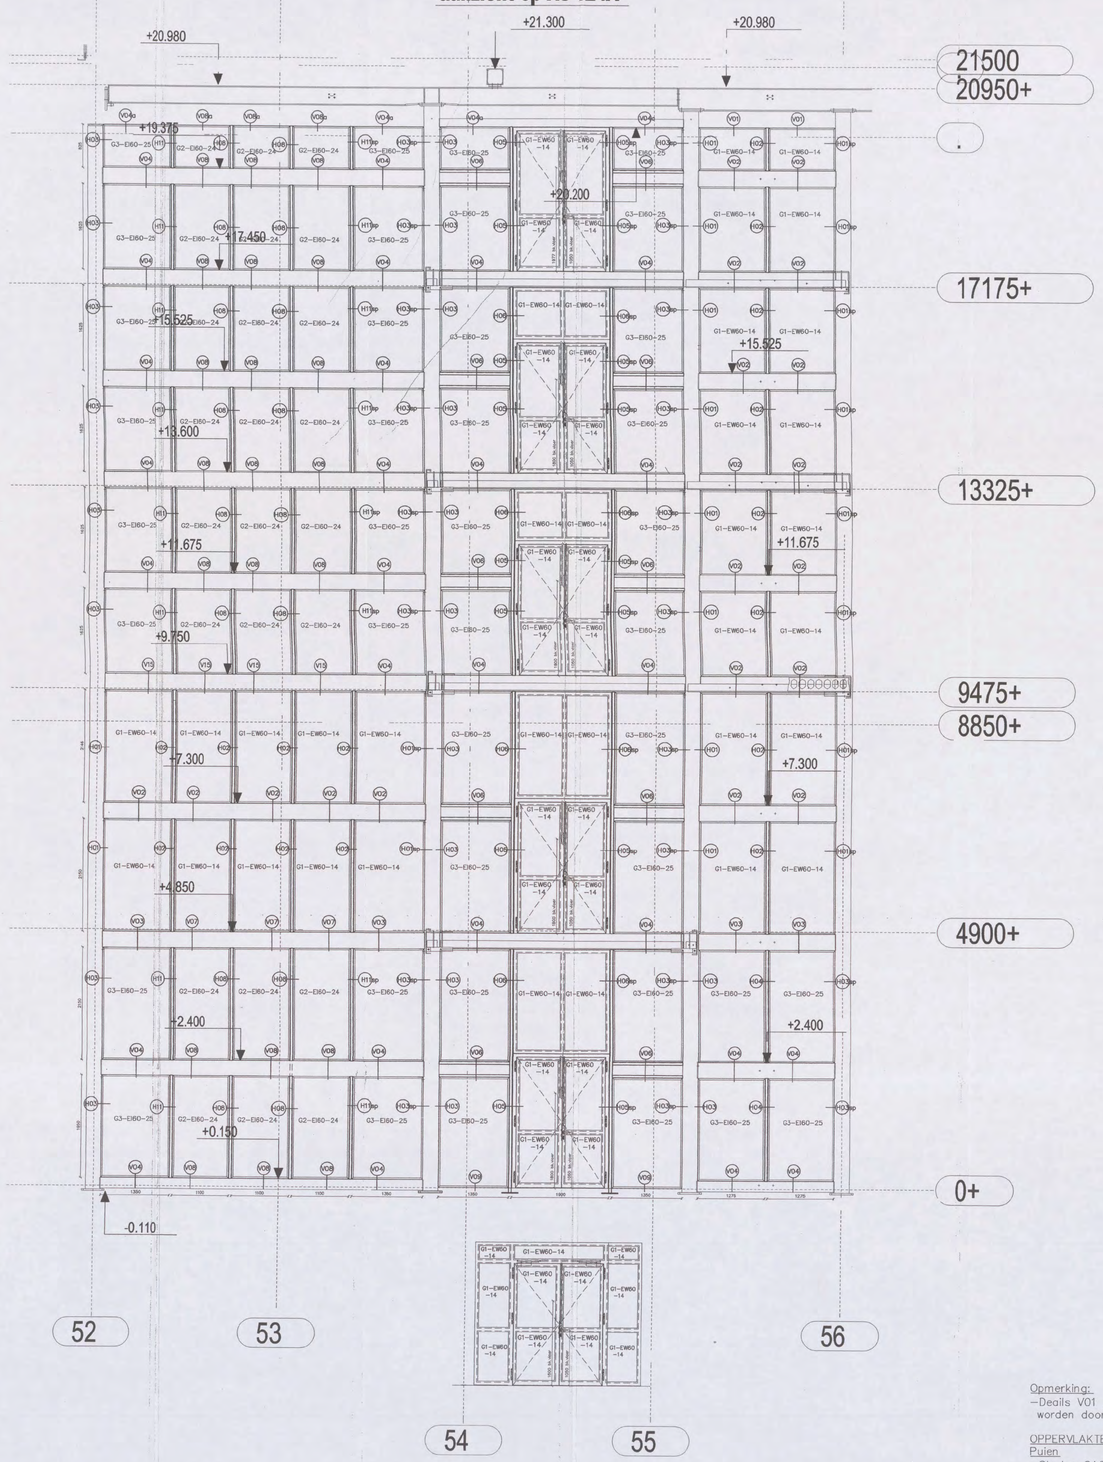

aanzicht AS 23

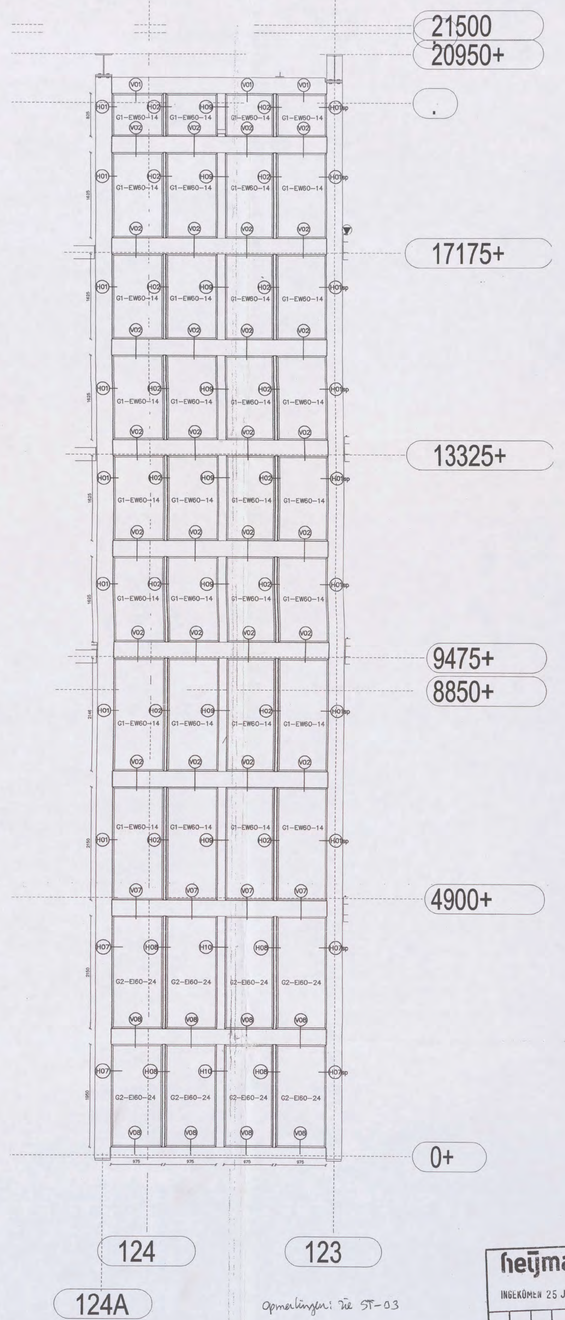

Opmerkingen: Tek ST-03

Opmerking:
-Deails V01 / V04a / V08a dienen opgegeven te worden door architect

OPPERVLAKTE BEHANDELING
Puien
-Stralen SA2½
-1 laag epoxy primer 40µ
-1 laag polyester coating 60µRal: ???
Overige staalwerken
-Stralen SA2½
-1 laag primer 40µ
primer nader te bepalen met leverancier brandwerende coating

Glascode
G1-EW60-14 Contraflam Lite EW-60 dikte 14mm
G2-EI60-24 Contraflam Lite EI-60 dikte 24mm
G3-EI60-25 Contraflam Lite EI-60 dikte 25mm
G4-6.6.2-13 gelaagd glas dikte ±13mm

Voor hor. vert. details zie tek 6570127-D01
Voor puien zie tekening 6570127-01

heijmans
INGEKOMEN 25 JUN 2007

EMDEE STAALEN BRAND- EN VEILIGHEIDSPUIEN
TER GOEDKEURING
Akkoord Behoudens OP- en/of Bemerkingen.
Datum ... 2007 PAR:

ARCADIS
Postbus 220
3800 AE Amersfoort
22-6-2007

ALLE RAMEN EN DEUREN ZIJN VAN BUITEN GEZIEN GETEKEND; MAATVOERING IN MM	
INHOUDTEKENING: Gevelaanzicht ST-06	N 0 7 7 0 [redacted] SDN 21 V 3 [redacted] -04
OPP.BEHANDELING: zie tekening LAAGDIKTE: –	[redacted] Ral: ??
OPDRACHTGEVER: Heijmans bouw Amsterdam BV.	GET: [redacted] D.D.: 31-05-2007
ARCHITEKT: Arcadis	SCHAAL: 1:40 AKKOORD:
PROJEKT: Shell NTC te Amsterdam	FORMAAT: A0 ORDERNR.: 6570127
EMDEE STAALEN BRAND- EN VEILIGHEIDSPUIEN	MONT.DEEL: TEK.NR.: A-ST06 07 NT 26
Emdee B.V. Postbus 28 5080 AA Hilvarenbeek | Emdee B.V. Kromstraat 3 5081 EE Hilvarenbeek | telefoon [redacted] fax [redacted] | e-mail emdee@bakkenaers.com internet www.emdeebv.com	REVISIE: —

LET. DAT. GET. OMSCHRIJVING WIJZIGING

HET GEHEEL OF GEDEELTELIJK OVERNEMEN VAN DEZE TEKENING IS ZONDER ONZE SCHRIFTELIJKE TOESTEMMING NIET TOEGESTAAN

aanzicht op AS 123

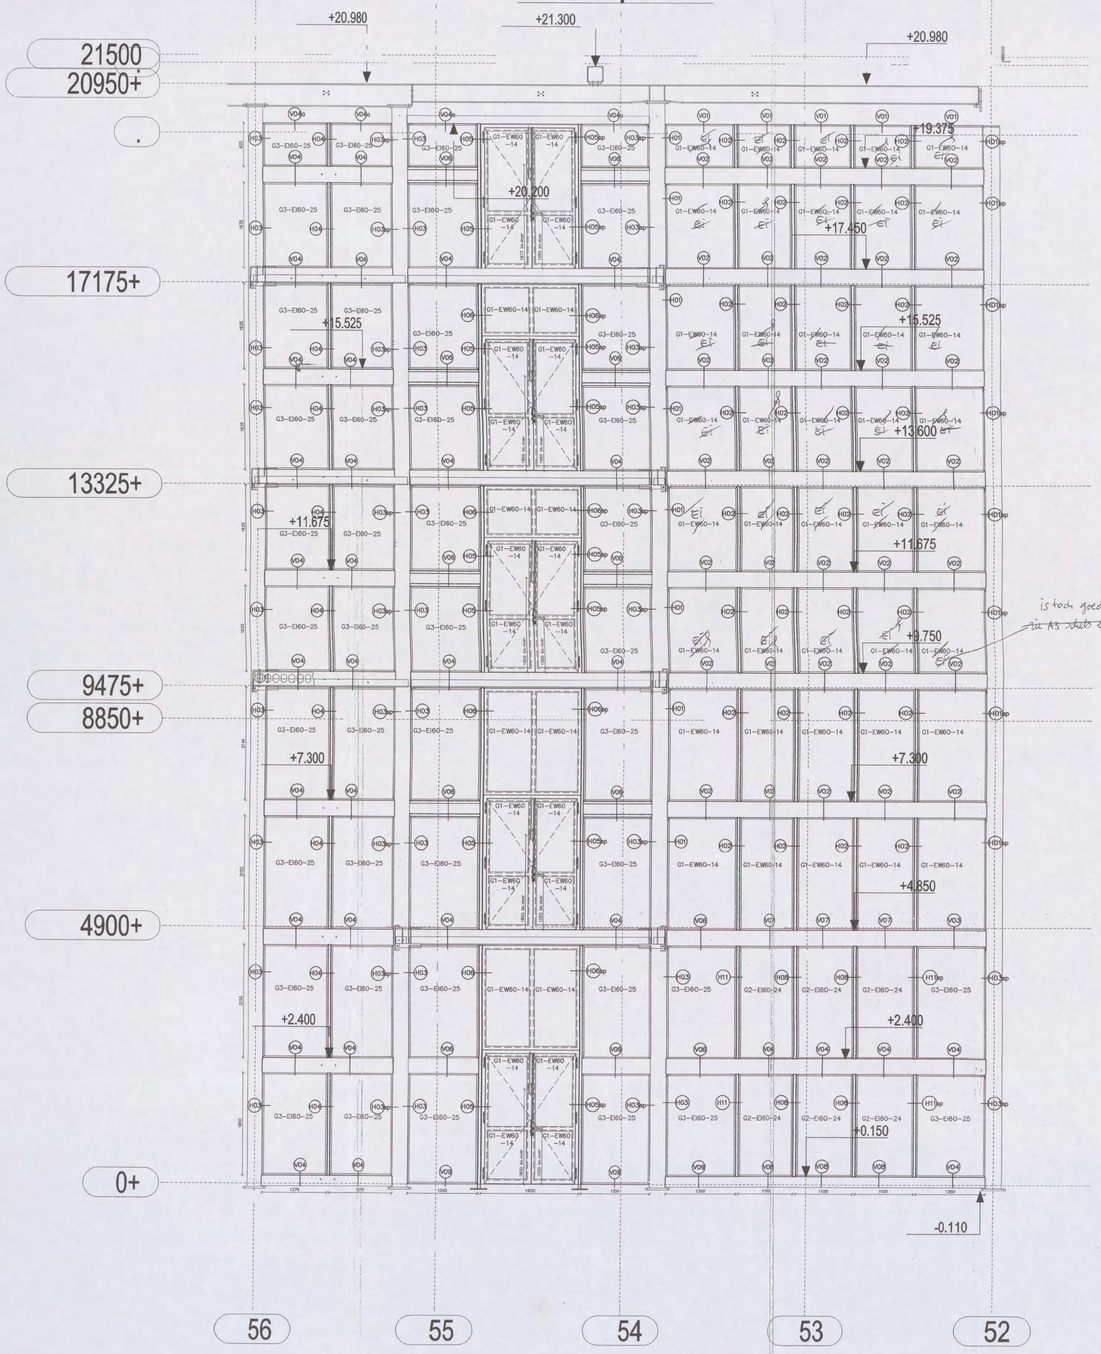

DOORSNEDE C - C

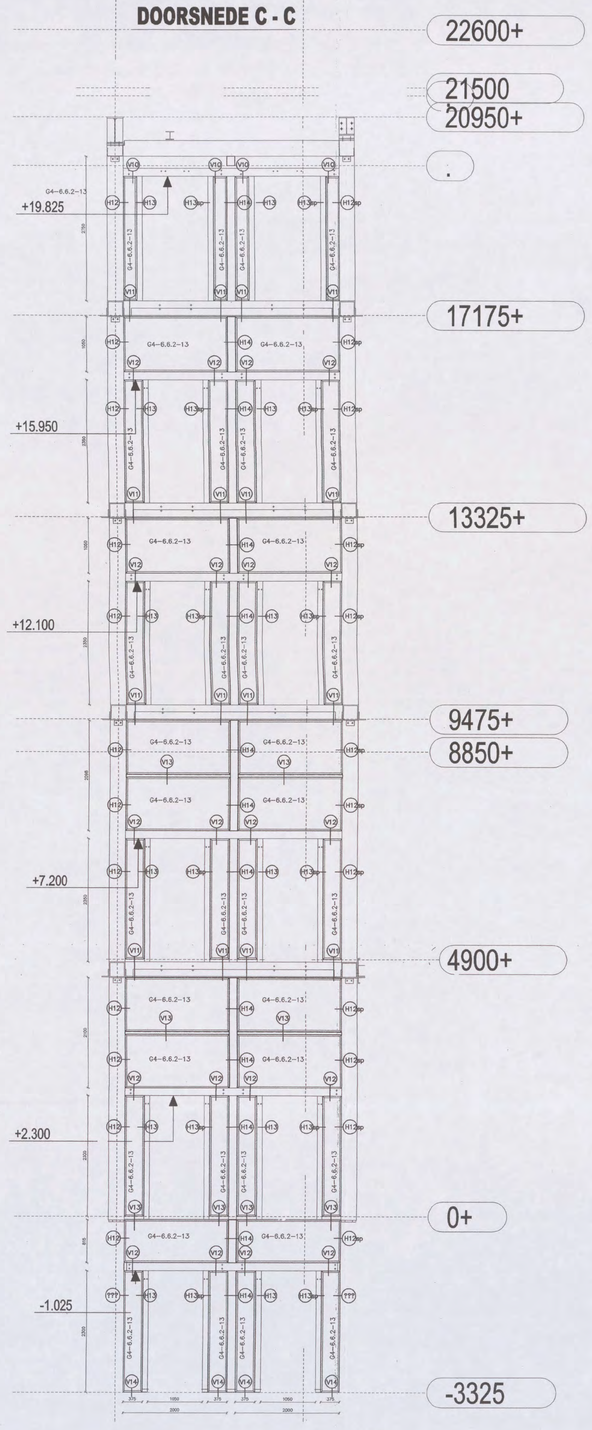

Opmerking:
-Deails V01 / V04a / V08a dienen opgegeven te worden door architect

OPPERVLAKTE BEHANDELING
Puien
-Stralen SA2½
-1 laag epoxy primer 40µ
-1 laag polyester coating 60µRal: ???
Overige staalwerken
-Stralen SA2½
-1 laag primer 40µ
primer nader te bepalen met leverancier brandwerende coating

heijmans
INGEKOMEN 25 JUN 2007

ARCADIS
Postbus 220
3800 AE Amersfoort
22-6-2007
opmerkingen: zie ST-03

Glascode
G1-EW60-14 Contraflam Lite EW-60 dikte 14mm
G2-EI60-24 Contraflam ~~Lite~~ EI-60 dikte 24mm
G3-EI60-25 Contraflam ~~Lite~~ EI-60 dikte 25mm
G4-6.6.2-13 gelaagd glas dikte ±13mm

Voor hor. vert. details zie tek 6570127-D01
Voor puien zie tekening 6570127-01

EMDEE
STALEN BRAND- EN VEILIGHEIDSPUIEN
TER GOEDKEURING
Akkoord. Behoudens OP- en/of Bemerkingen.
Datum .. ....2007 PAR: [redacted]

ALLE RAMEN EN DEUREN ZIJN VAN BUITEN GEZIEN GETEKEND; MAATVOERING IN MM.

INHOUDTEKENING:	Gevelaanzicht ST-06
OPP.BEHANDELING: LAAGDIKTE:	zie tekening –
OPDRACHTGEVER:	Heijmans bouw Amsterdam BV.
ARCHITEKT:	Arcadis
PROJEKT:	Shell NTC te Amsterdam

N.T.T.T. 0 [redacted] SDN 2 [redacted] 37 -04
[redacted]
Ral: ??

GET: [redacted]
D.D.: 31-05-2007
SCHAAL: 1:40
AKKOORD:
FORMAAT: A0
ORDERNR.: 6570127
MONT.DEEL:
TEK.NR.: A-ST06
08 NT 27
REVISIE: —

OMSCHRIJVING WIJZIGING | GET. | DAT.

EMDEE
STALEN BRAND- EN VEILIGHEIDSPUIEN
Emdee B.V. Postbus 28 5050 AA Hilvarenbeek | Emdee B.V. Kromstraat 3 5081 EE Hilvarenbeek | telefoon [redacted] fax [redacted] | e-mail emdee@boskamers.com internet www.emdeebv.com

NE. GEHEEL OF GEDEELTELIJK OVERNEMEN VAN DEZE TEKENING IS ZONDER ONS SCHRIFTELIJKE TOESTEMMING NIET TOEGESTAAN.

aanzicht AS 12A

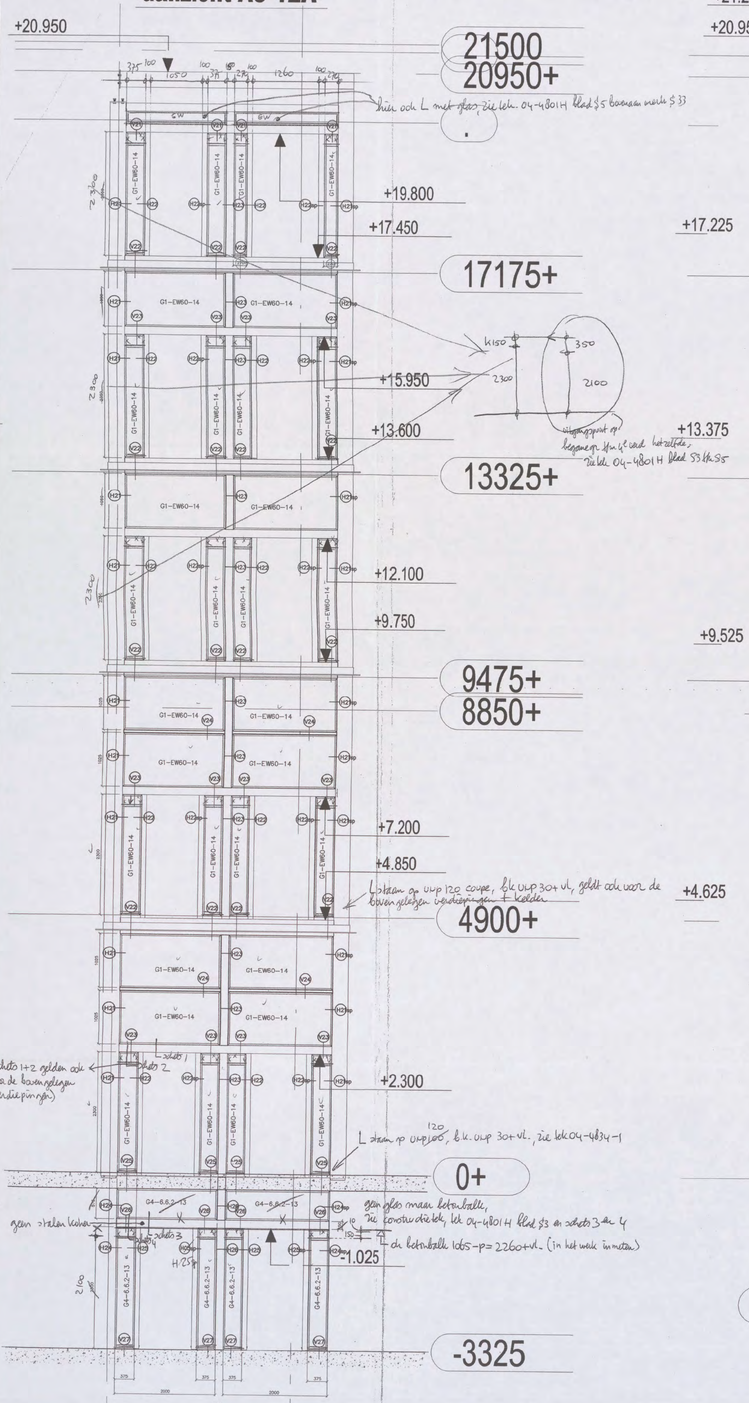

123 124

bouw de liftdeuren rekening houden met ingebouwde stramien profielen, zie tek liftplan + schuts 1 en 3

aanzicht AS 124A

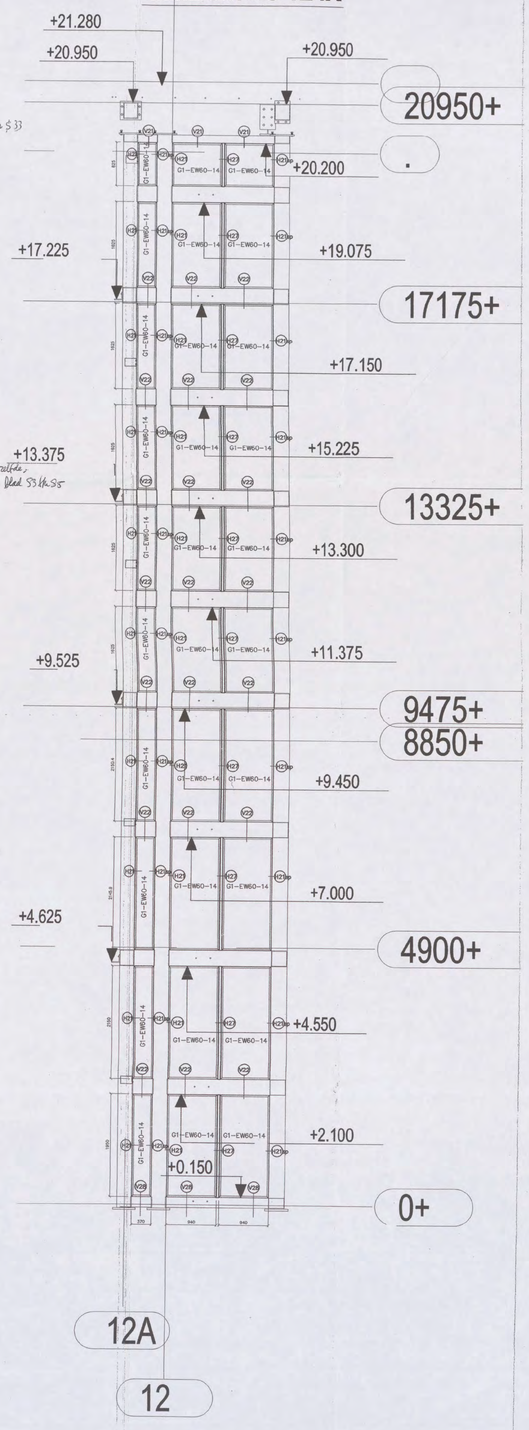

12A 12

aanzicht AS13

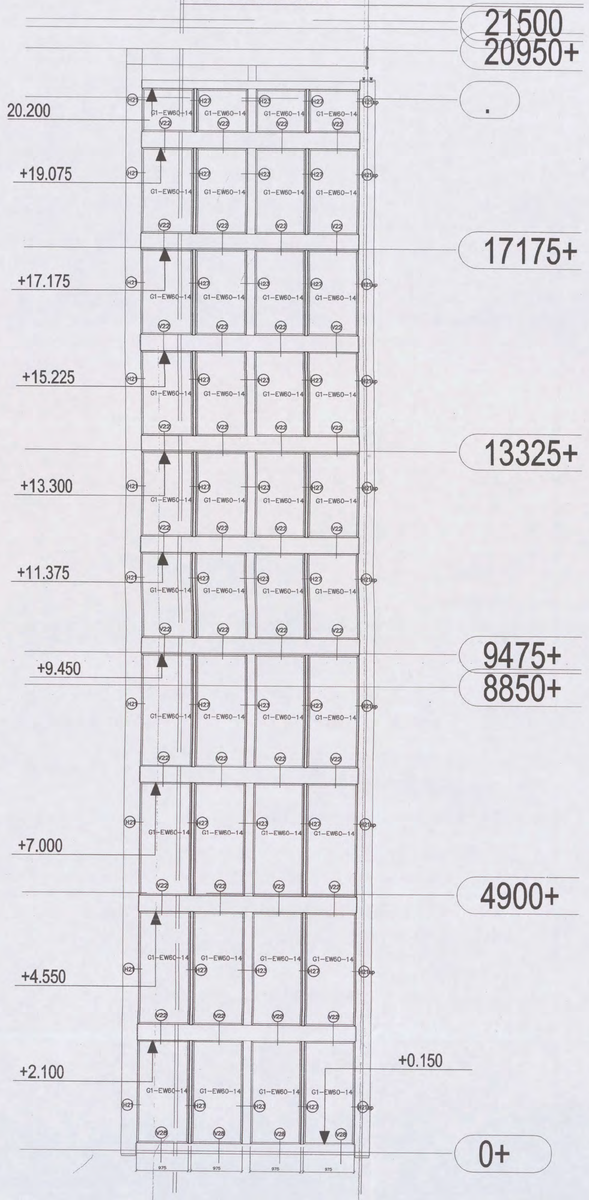

124 123

aanzicht as 123

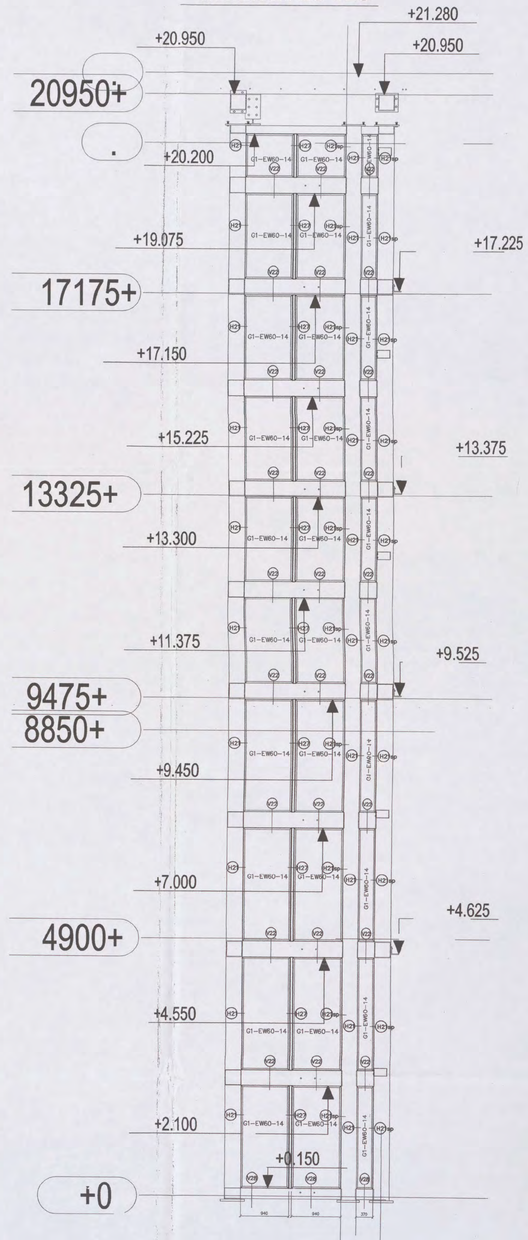

12A 12

Algemeen: glas met volden aan beide zijden lijn loodrecht aanzicht door leverancier.

OPPERVLAKTE BEHANDELING
Puien
- Stralen SA2½
- 1 laag epoxy primer 40µ
- 1 laag polyester coating 60µ RAL: ~~9005~~ 9010

Overige staalwerken
- Stralen SA2½
- 1 laag primer 40µ
  primer nader te bepalen met leverancier brandwerende coating RAL 9010

Glascode
G1-EW60-14 Contraflam Lite EW-60 dikte 14mm
G2-EI60-24 Contraflam Lite EI-60 dikte 24mm
G3-EI60-25 Contraflam Lite EI-60 dikte 25mm
G4-6.6.2-13 gelaagd glas dikte ±13mm

Voor hor. vert. details zie tek 6570127-D02

ARCADIS
Postbus 220
3800 AE Amersfoort
22-6-2007

heijmans
INGEKOMEN 25 JUN 2007

EMDEE STALEN BRAND- EN VEILIGHEIDSPUIEN
TER GOEDKEURING
Akkoord Behoudens OP en/of Bemerkingen.
Datum ... 2007 PdR7

ALLE RAMEN EN DEUREN ZIJN VAN BUITEN GEZIEN GETEKEND; MAATVOERING IN MM.

INHOUDTEKENING:	Gevelaanzicht ST-02
OPP.BEHANDELING:	zie tekening
LAAGDIKTE:	–
OPDRACHTGEVER:	Heijmans bouw Amsterdam BV.
ARCHITEKT:	Arcadis
PROJEKT:	Shell NTC te Amsterdam

N 0 1 7 0 4 9 1 [redacted] 2004
SDN 2 1 1 3 3 7 - 04
[redacted] Ral: ??

GET:	[redacted]
D.D.:	06-06-2007
SCHAAL:	1:40
AKKOORD:	
FORMAAT:	A0
ORDERNR.:	6570127
MONT.DEEL:	
TEK.NR.:	A-ST02
REVISIE:	09 NT 28 —

OMSCHRIJVING WIJZIGING | DAT. | GET.

EMDEE STALEN BRAND- EN VEILIGHEIDSPUIEN
Emdee B.V. Postbus 28 5050 AA Hilvarenbeek | Emdee B.V. Kromstraat 3 5081 TE Hilvarenbeek | telefoon [redacted] fax [redacted] e-mail emdee@eskomers.com internet www.emdeebv.com