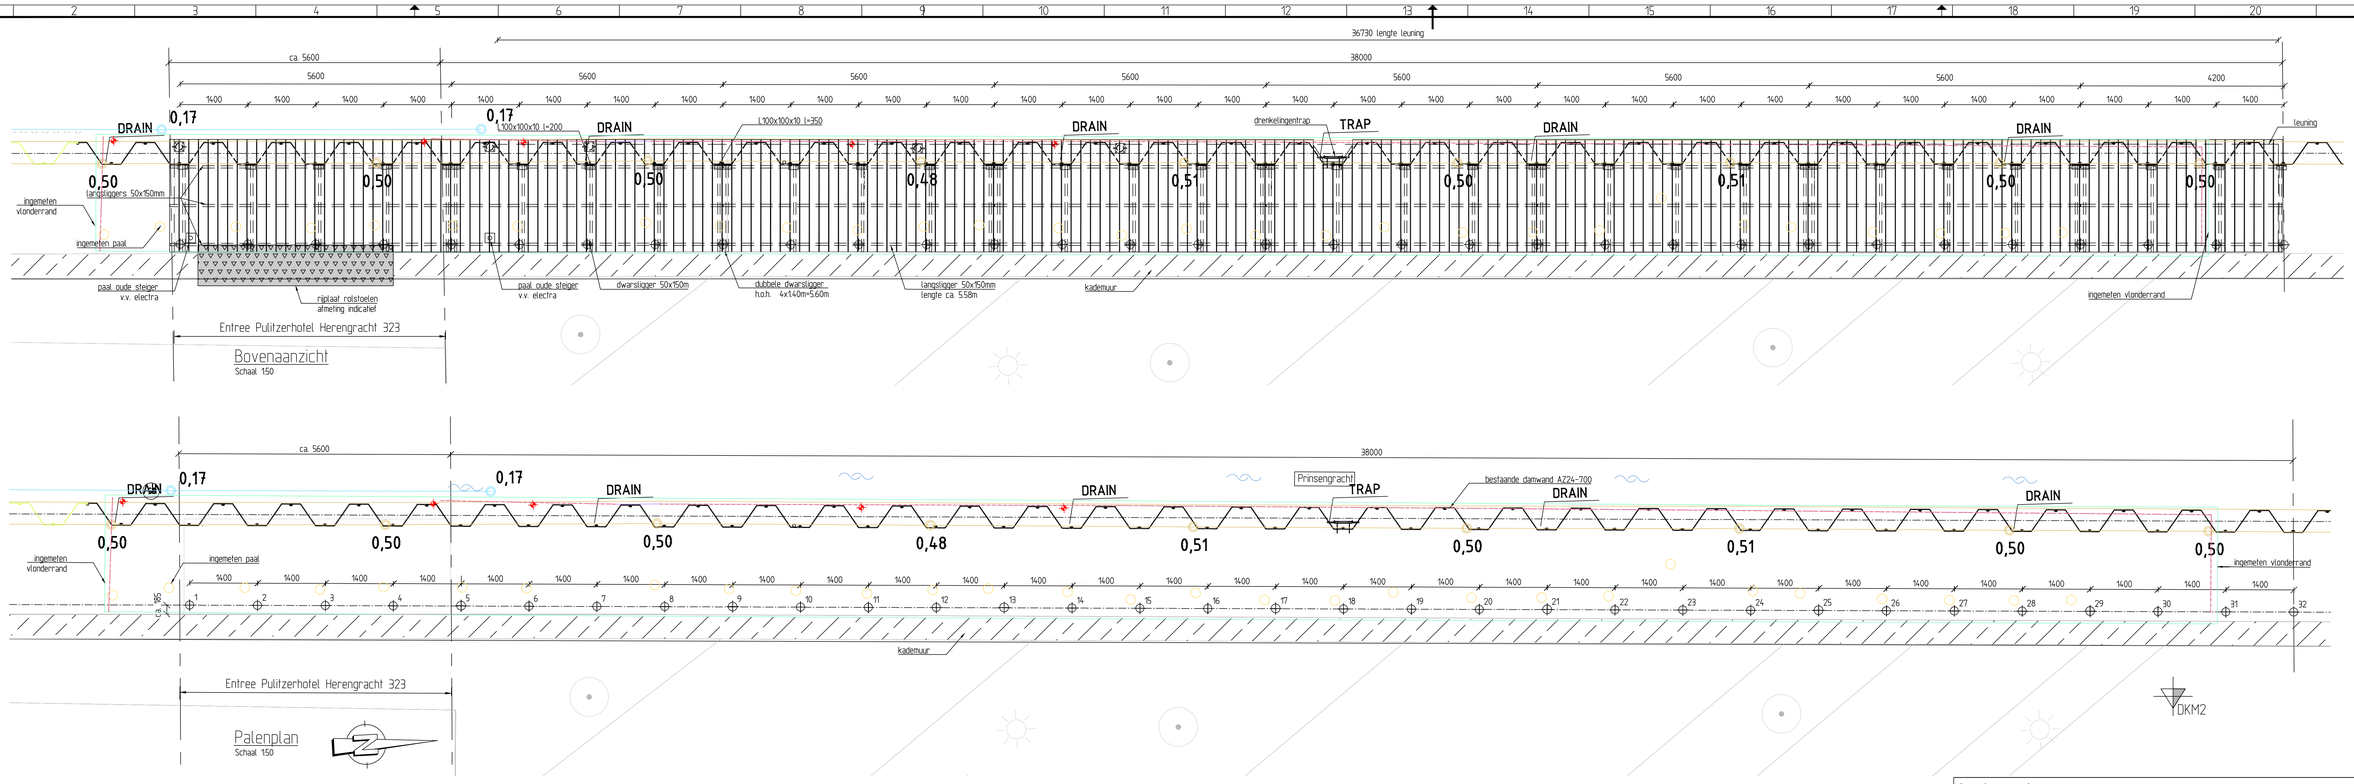


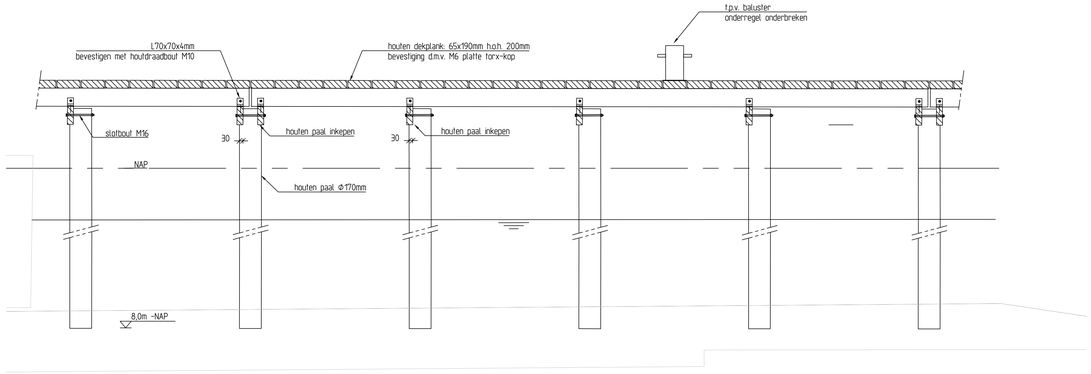


Fragment langsdoorsnede t.p.v. heipalen
Schaal 1:20

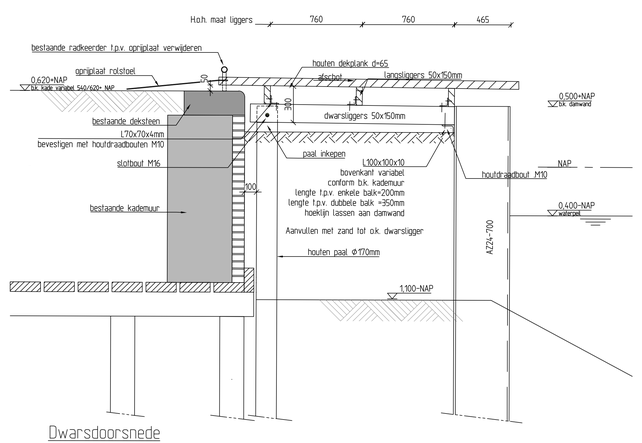


Dwarsdoorsnede
Schaal 1:20

## houten palen

| merk | paaldiameter [mm] | aantal | schoor | netto lengte [m] | inbrengniveau t.p.v. NAP [m] | Afwerkniveau t.p.v. NAP [m] |
|---|---|---|---|---|---|---|
| ⊕ | ø170mm | 32 | te lood | 8.5m | 8.0m -NAP | ca. 0.50 m -NAP |

LET OP: bruto paallengtes te bepalen door leverancier/aannemer

## Opmerkingen:

- Steiger gepositioneerd t.o.v. locatie damwand
- Maaiveering in mm. / Hooglematen in meters t.o.v. NAP
- Sterkteklasse houten dekplanken D50, Palen D50, Langs-/dwarsliggers D50
- Bevestigingsmiddelen kwaliteit 4.8 , thermisch verzinkt
- Dekdelen worden voorzien van Safegrip stroken

## Referenties:

- Sophia Engineering Berekening vloerconstructie 20.018.00-DO-CB01 dd. 04-03-2020

## Uitgangspunten:

- Tekening Gebr. de Koning Werktekening damwand teknr: T-02 datum 13-01-2020

| | | | |
|---|---|---|---|
| 1 | ZR | 07-08-2020 | Opmerking OG verwerkt |
| 0 | RK | 13-07-2020 | As built |
| Wijz. nr. | Getekend | Datum | Omschrijving |


Opdrachtgever:

Spaarndammerdijk 661 1014 AD Amsterdam
tel. 020 682 35 65
www.hvsteenwijk.nl
info@hvsteenwijk.nl

**Sophia Engineering**
BOUW & INFRA

Westfriesedijk 103, 1749 CS Warmenhuizen
tel. 0226-390011
www.sophia-engineering.nl
info@sophia-engineering.nl


| | |
|---|---|
| Opdrachtgever | : H. van Steenwijk BV |
| Project | : Vlonder Prinsengracht nabij Pulitzerhotel te Amsterdam |
| Onderdeel | : Palenplan, doorsnedes, aanzichten |

| | | | | | |
|---|---|---|---|---|---|
| Getekend : ZR | Paraaf: | Datum: 07-08-2020 | Schaal: 1:50-1:20 | Formaat: A1+L5 | As Built |
| Gecontroleerd: SEV | Paraaf: | Werknummer: 20.018.00 | Ontwerpfase: As built | Tekeningnummer: 001 | Revisie: 1 |
| Vrijgegeven : SEV | Paraaf: | | | | |


Deze tekening is eigendom van Sophia Engineering B.V. Zonder haar toestemming mag aan, van deze tekening worden gerapporteerd, gebruikt of om derden ter inzage worden gegeven. Sophia Engineering B.V. is op generlei wijze verantwoordelijk voor ongeautoriseerde bijgaat bestanden c.q. tekeningen.