## Afwijking

| | |
|---|---|
| Code | AFW-0019 |
| Titel | Singel 0401 - extra ankers ondersteuning gording |
| Status | Afgehandeld |
| Datum geconstateerd | 29 jun 2022 |
| Tijdstip geconstateerd | |

## Hoort bij werkpakket

## Type

Product afwijking

## Opsteller en datum opgesteld

| | |
|---|---|
| Opsteller | 5.1,2,e |
| Initiërende organisatie | |
| Datum opgesteld | 29 jun 2022 |

## Initiator

☐ Opdrachtgever ☒ Opdrachtnemer

## Beschrijving

Ten opzichte van het referentie ontwerp zijn er voor de singels meer ankers nodig voor de consoles aan de kade muur.

ROK Casus kade muur waar de raamcontractprijzen op zijn gebaseerd geeft de aantallen ankers aan op tekening "TEK-01-05 KZG Werktekening damwand & stempelraam.pdf". Op deze tekening zijn 2 ankers weergegeven op de tekening detail A.

De consoles aan de kade voor de singel zijn berekend met 4 ankers per console. Dit is weergegeven op de UO tekening singel "2203-4775_UO kadeconstructie 0401 Singel_damwandconstructie_def1.0.pdf" doorsnede C. Ook is de staalplaat groter geworden om de extra ankers aan te brengen.

Afgesproken op 10-6-2022: Afwijking verrekenen als contractwijziging en niet in inschrijfstaat.

## Oorzaak

De consoles aan de kade voor de singel zijn berekend.

## Afbeeldingen

TEK-01-05 KZG detail A.JPG

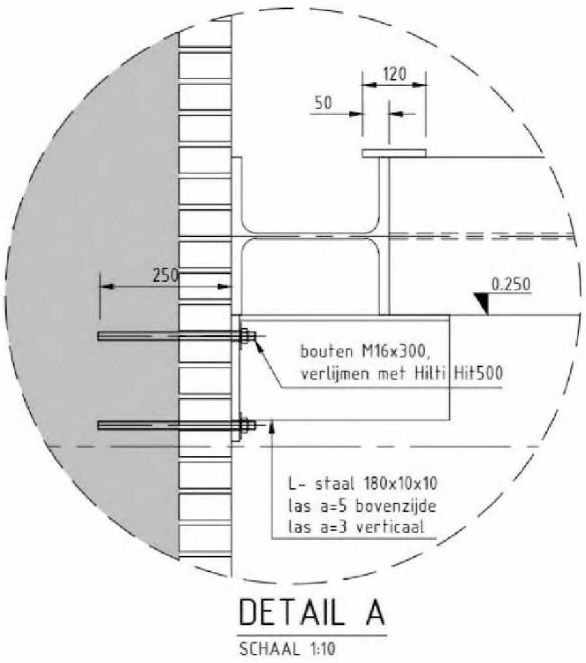


tek 2203-4775 doorsnede C.JPG

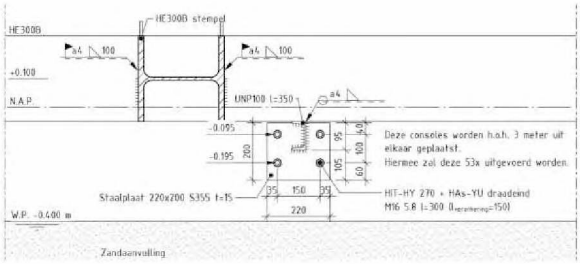

## Gevolgen

| Soort | Status | Beschrijving gevolg |
|---|---|---|
| Tijd | Geen gevolg | |
| Financieel | Wel gevolg | zie begroting |
| Veiligheid | Geen gevolg | |
| Constructieve veiligheid | Geen gevolg | |
| Kwaliteit | Geen gevolg | |
| Omgeving | Geen gevolg | |
| As built | Geen gevolg | |
| EMVI | Geen gevolg | |
| Contract | Geen gevolg | |
| Milieu | Geen gevolg | |
| Overige | Geen gevolg | |

## Inschattingen financieel gevolg

| | |
|---|---|
| Inschatting | € 5.1,2,b |

## Maatregelen beoordeling

Geen maatregelen

## Afronding

| | |
|---|---|
| Verantwoordelijke | 5.1,2,e |
| Status | Afgehandeld |
| Datum afgehandeld | 25 aug 2022 |

## Ondertekening

| Persoon | Rol | Ondertekening | Datum |
|---|---|---|---|
| 5.1,2,e | Opsteller | Akkoord | 25 aug 2022 |
| 5.1,2,e | Autorisator | i.o. Akkoord | 25 aug 2022 |

**Omschrijving** **Singel 0401 Afwijking 019 - Extra ankers**
Project 20131 ROK hulpconstructies
Datum 12-7-2022
Tarieven Offerte

| Code | Omschrijving | Hvh | Eenheid | Norm Uren | Materiaal | Materieel | Onderaannemer | Totaal |
|---|---|---|---|---|---|---|---|---|
| | **# Meer ankers dan in referentie ontwerp post 225020** | | | | | | | |
| | meer ankers per console dan in referentie ontwerp Casus Kademuur Keizersgracht. afgesproken 10-6-2022: Afwijking verrekenen als contractwijziging. | | | | | | | |
| | Extra ankers leveren boren, verlijmen per console (53 consoles x2st) | 106 | st | | | € 5.1,2.b | € 5.1,2.b | € 5.1,2.b |
| | Meerprijs grotere bevestigingsplaat voor extra ankers, 220x200 ipv 120x200 | 53 | st | | | € | € | € |
| | **# Uitvoering en opstellingskosten** | | | | | | | |
| | Uitvoerder | 2 | uur | | | € | € | € |
| | Projectcoördinator | 2 | uur | | | € | € | € |
| | Werkvoorbereider ass. | | uur | | | € | € | € |
| | Projectleider | 0,5 | uur | | | € | € | € |

| | Uren | Materiaal | Materieel | Onderaannemer | Totaal gen. |
|---|---|---|---|---|---|
| @ netto totaal | 0,0 | € - | € - | € 5.1,2.b | € 5.1,2.b |
| 5.1,2.b | | | | 10% € 5.1,2.b | € 5.1,2.b |
| Afronding | | | | | € 5,1,2,b |
| **Totaal begroting** | | | | | € 5.1,2.b |