



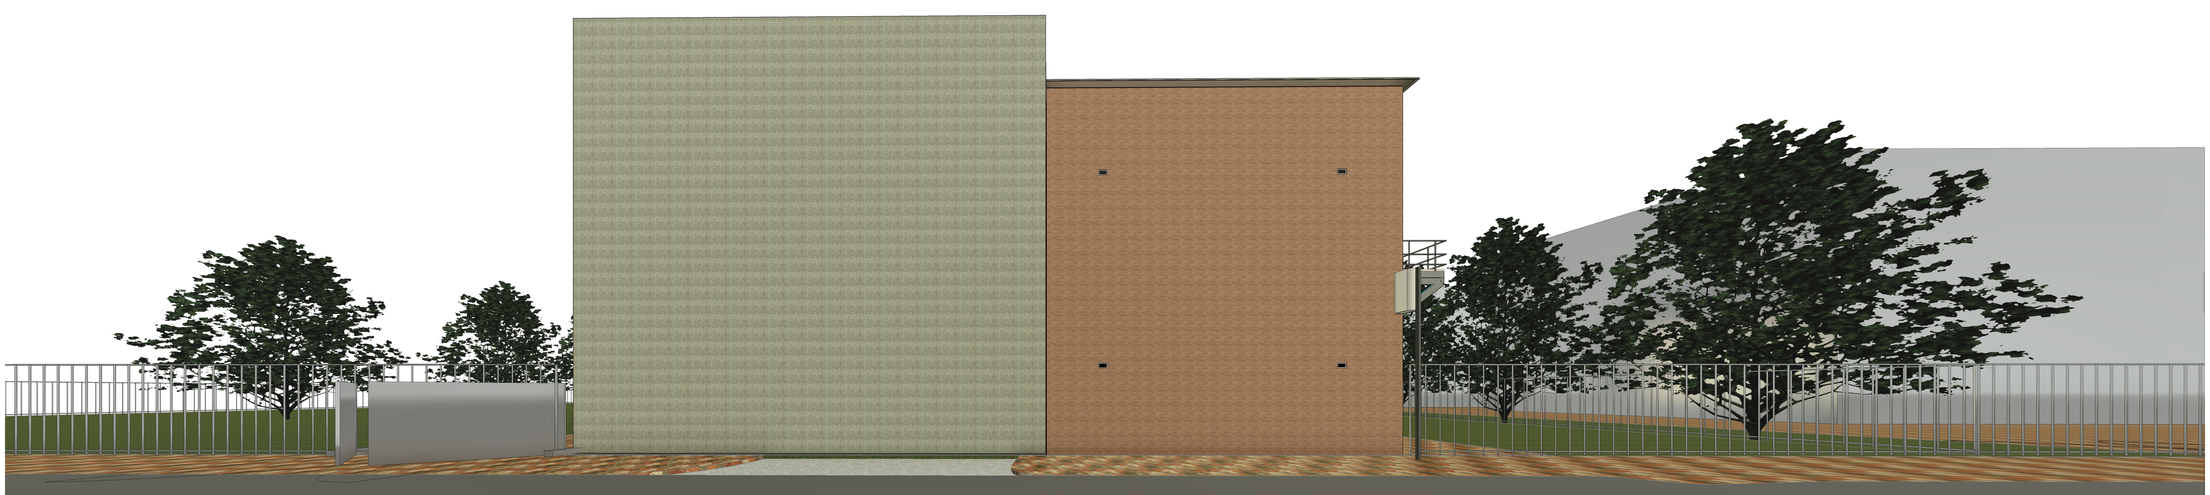

# Beelden vanaf Papaverweg

| | | | | | |
|---|---|---|---|---|---|
| opdrachtgever: Liander Arnhem | | | Amerikaanse projectie | Schaal: 1:200 Formaat: A0 | Afdeling: BTI |
| | | | | Fase: AB (AS BUILT) | Akkoord: |
| | | | | Status: DEFINITIEF | Datum: |
| | | Datum | Naam | NIEUWBOUW 150/10Kv Onderstation Noord Papaverweg | |
| | Get. | 30.11.2022 | HH | 3D PERSPECTIVE | |
| | Gec. | | | AANZICHT | |
| | Gez. | | | | |
| | | | | REDDYN 003 | blad |
| Rev. | Wijziging | Datum | Get. | Oorspr.: | Verv.: Verv.door: |

\\liander.local\gd\TECH\PROJ\BIJ\04001646 LITRIX 15A-U OS Noord Papaverweg - 4209VAX13 BHT05 Bouwkunde\NDP_Bwk_Terrein_R2022.rvt