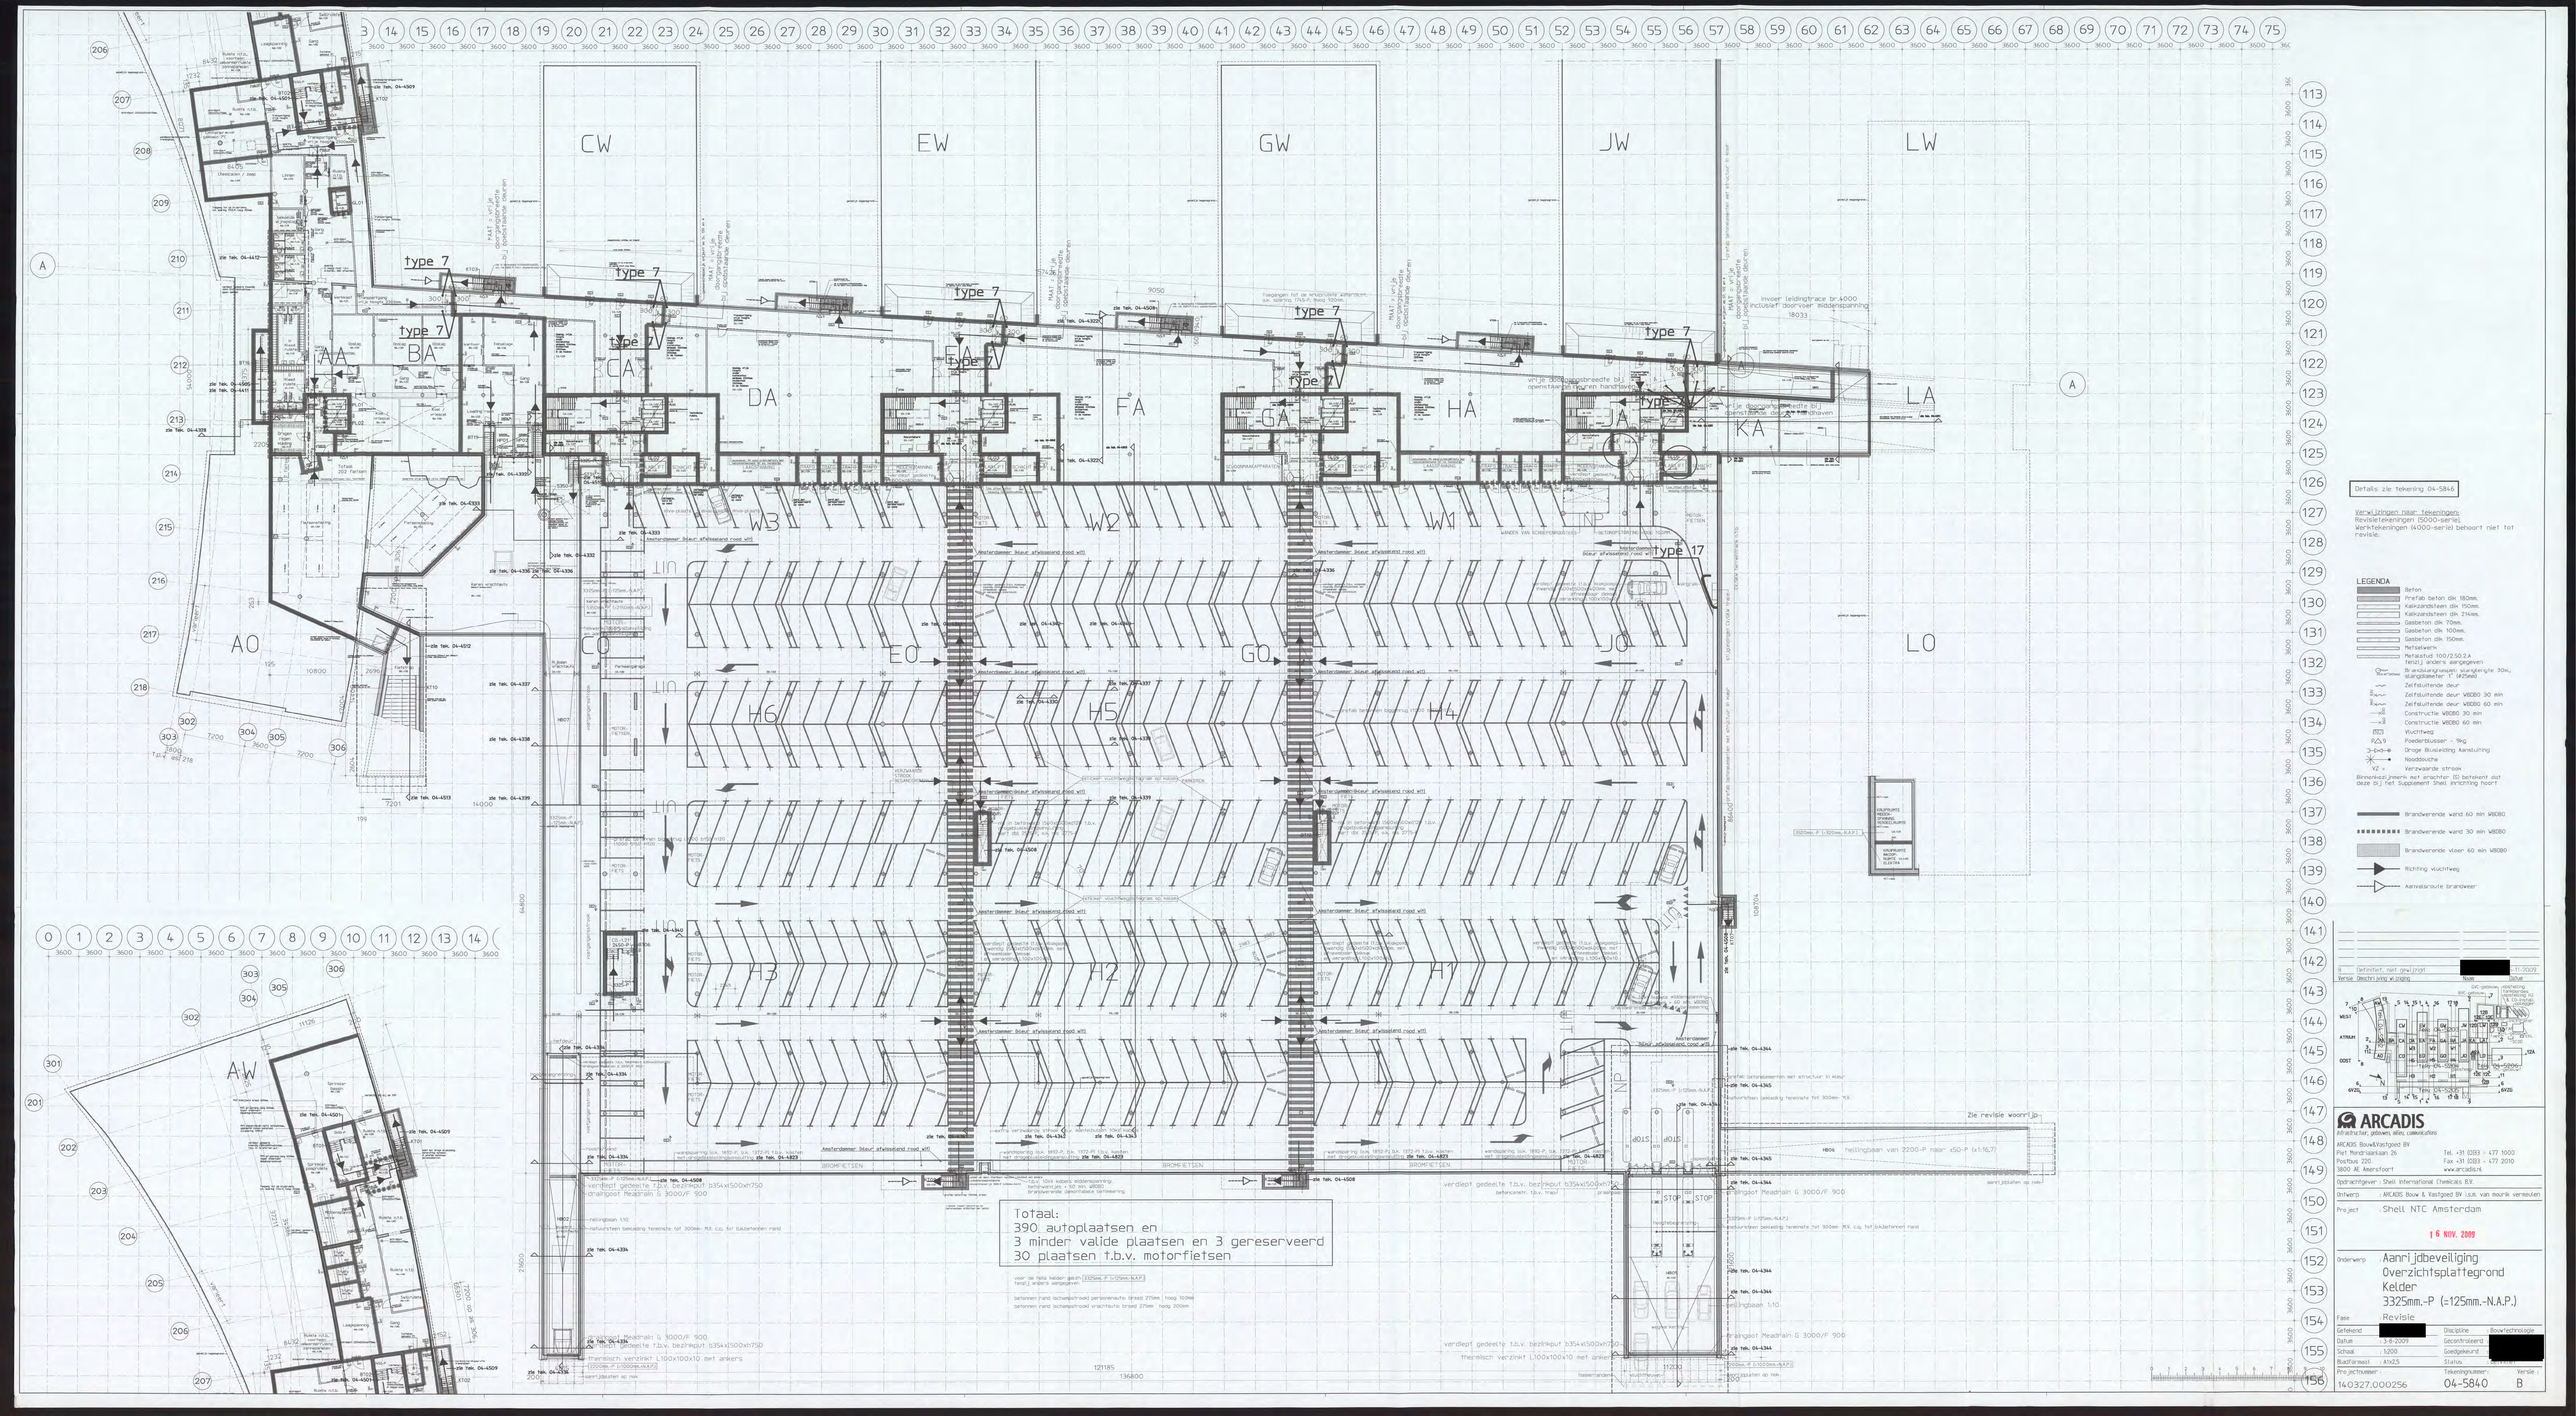
Totaal:
390 autoplaatsen en
3 minder valide plaatsen en 3 gereserveerd
30 plaatsen t.b.v. motorfietsen
Details zie tekening 04-5846
Verwijzingen naar Tekeningen:
Revisietekeningen (5000-serie)
Werktekeningen (4000-serie) behoort niet tot revisie.
LEGENDA
Beton
Prefab beton dik 180mm.
Kalkzandsteen dik 150mm.
Kalkzandsteen dik 214mm.
Gasbeton dik 70mm.
Gasbeton dik 100mm.
Gasbeton dik 150mm.
Natselwerk
Pellastuf 100/2.50.2.A
tenzij anders aangegeven
Brandwerendwerkend stangenrijnje 30kg, stangdiameter 1" (ø25mm)
Zelfsluitende deur
Zelfsluitende deur WBDBO 30 min
Zelfsluitende deur WBDBO 60 min
Constructie WBDBO 30 min
Constructie WBDBO 60 min
Vluchtweg
Poederblusser - 9kg
Droge Blusleiding Aansluiting
Nooddouche
Verwaarde streek
Binnenkozijnmerk met ernachter (S) betekent dat deze bij het Supplement Shell inrichting hoort
Brandwerende wand 60 min WBDBO
Brandwerende wand 30 min WBDBO
Brandwerende vloer 60 min WBDBO
Richting vluchtweg
Aanvalsroute brandweer
Zie revisie woonrijp
ARCADIS
Architecten, ingenieurs, adviseurs
ARCADIS Bouw&Vastgoed BV
Piet Mondriaanlaan 26
Postbus 220
3800 AE Amersfoort
Tel. +31 (0)33 - 477 1000
Fax +31 (0)33 - 477 2010
www.arcadis.nl
Opdrachtgever : Shell International Chemicals B.V.
Ontwerp : ARCADIS Bouw & Vastgoed BV i.s.m. van meurik verweulen
Project : Shell NTC Amsterdam
16 NOV. 2009
Onderwerp : Aanrijdbeveiliging
Overzichtsplattegrond
Kelder
3325mm.-P (=125mm.-N.A.P.)
Revisie
Fase :
Getekend : [redacted] Discipline : Bouwtechnologie
Datum : 3-8-2009 Gecontroleerd : [redacted]
Schaal : 1:200 Goedgekeurd : [redacted]
Bladformaat : A1x2.5 Status : definitief
Projectnummer : 140327.000256 Tekeningnummer : 04-5840 Versie : B