
Summary of Comments on 2 Bijlage 2_Van_Diemenstraat_Westerkeersluis_verkeersontwerp vragen.pdf

Page: 1

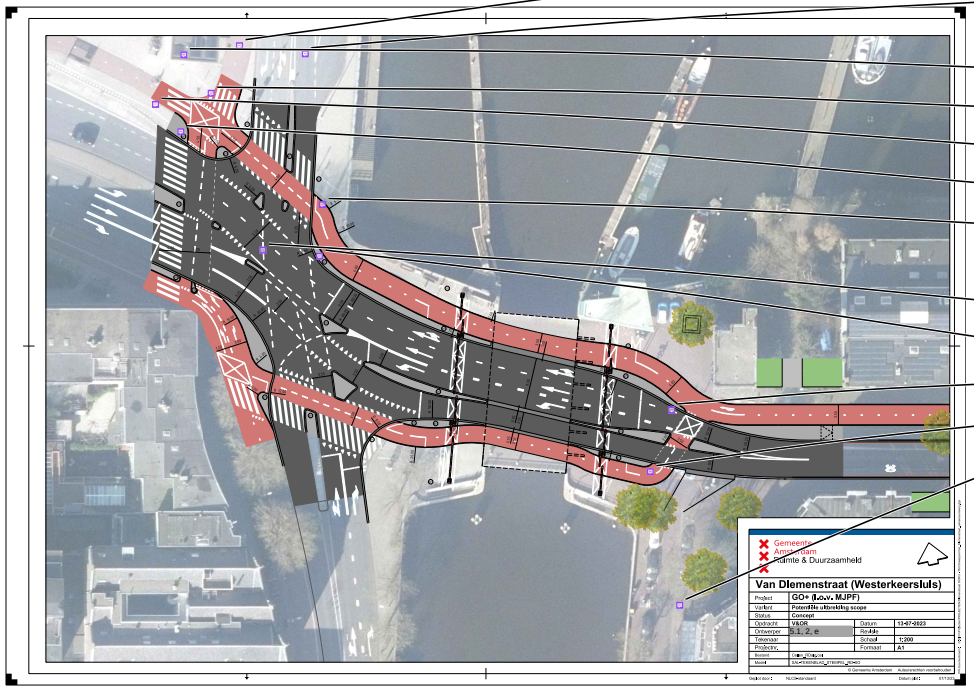

Author 5.1, 2, 5.1, 2, e Subject: Sticky Note Date: 22/07/2025, 08:59:15
De drukte van forensen richting kantoren Houthaven (via de looproute verderop) groeit. Leidt bij Pontsteiger tot conflicten. Verkeersdata en een schouw ontbreken volgens de WOO-resultaten.

Author 5.1, 2, 5.1, 2, e Subject: Sticky Note Date: 22/07/2025, 08:58:15
Dagelijks komen er meer dan 7.000 fietsers voetgangers van en naar de de pontjes in vooral de spitsuren (concentratie 7:45-9:15). Zo'n 15% komt van of gaat naar van Diemenstraat. Er is geen logische route van en naar het nieuwe fietspad wat nu al tot veel problemen leidt met fietsers die de kortste weg kiezen.

Author 5.1, 2, 5.1, 2, e Subject: Sticky Note Date: 22/07/2025, 09:03:37
Er is geen ruimte voor uitwaaieren, daarom kiezen fietsen (nu al) het voetpad.

Author 5.1, 2, 5.1, 2, e Subject: Sticky Note Date: 22/07/2025, 09:02:35
Opstelruimte is hier veel te klein. Kruisend fietsverkeer gaat leiden tot conflicten. Analyse mist in de WOO stukken.

Author 5.1, 2, 5.1, 2, e Subject: Sticky Note Date: 22/07/2025, 09:05:10
Geen ruimte voor voorsorteren naar rechts. Nu al veel conflicten!

Author 5.1, 2, 5.1, 2, e Subject: Sticky Note Date: 22/07/2025, 09:04:41
Opstelruimte is hier veel te klein.

Author 5.1, 2, 5.1, 2, e Subject: Sticky Note Date: 22/07/2025, 08:59:56
Vergevingsgezinde stoeprand leidt hier tot conflicten met voetgangers

Author 5.1, 2, 5.1, 2, e Subject: Sticky Note Date: 22/07/2025, 09:03:18
Er is geen ruimte voor uitwaaieren, daarom kiezen fietsen (nu al) het voetpad.

Author 5.1, 2, 5.1, 2, e Subject: Sticky Note Date: 22/07/2025, 08:59:48
In het algemeen: er ontbreken schouwen en verkeersdata en simulatie met VISSIM en VMA.

Author 5.1, 2, 5.1, 2, e Subject: Sticky Note Date: 22/07/2025, 08:39:34
Wat wordt situatie met VRI's?

Author 5.1, 2, 5.1, 2, e Subject: Sticky Note Date: 22/07/2025, 09:00:40
De opstelplaats is hier bij druk verkeer veel te klein. Niet te doen voor voetgangers en overstekende fietsers.

Author 5.1, 2, 5.1, 2, e Subject: Sticky Note Date: 22/07/2025, 09:01:27
Conflict met drukke spits (sluip)verkeer (auto's die rechtsaf slaan)

Author 5.1, 2, 5.1, 2, e Subject: Sticky Note Date: 22/07/2025, 09:01:54
Laden en lossen bij horeca leidt tot conflicten en straks congestie. Plan is is net samenhangend.