VID+SPR — videophone-tableau inbouw tbv intercom IC-1 t/m IC-3

IC-1 — intercom wandtableau

elektrische deuropener te bedienen door IC-1 t/m IC-3

elektrische deuropener te bedienen kaart(badge)lezer

kaart(badge)lezer

beldrukker integreren in bestaande kozijnstijl (staal)

vandaal- en weer bestendige camera aan plafond

woningentreedeur en bedrijfstoegangsdeur dienen separaat zowel bedienbaar te zijn via de 3 intercoms als I-pad of I-phone.

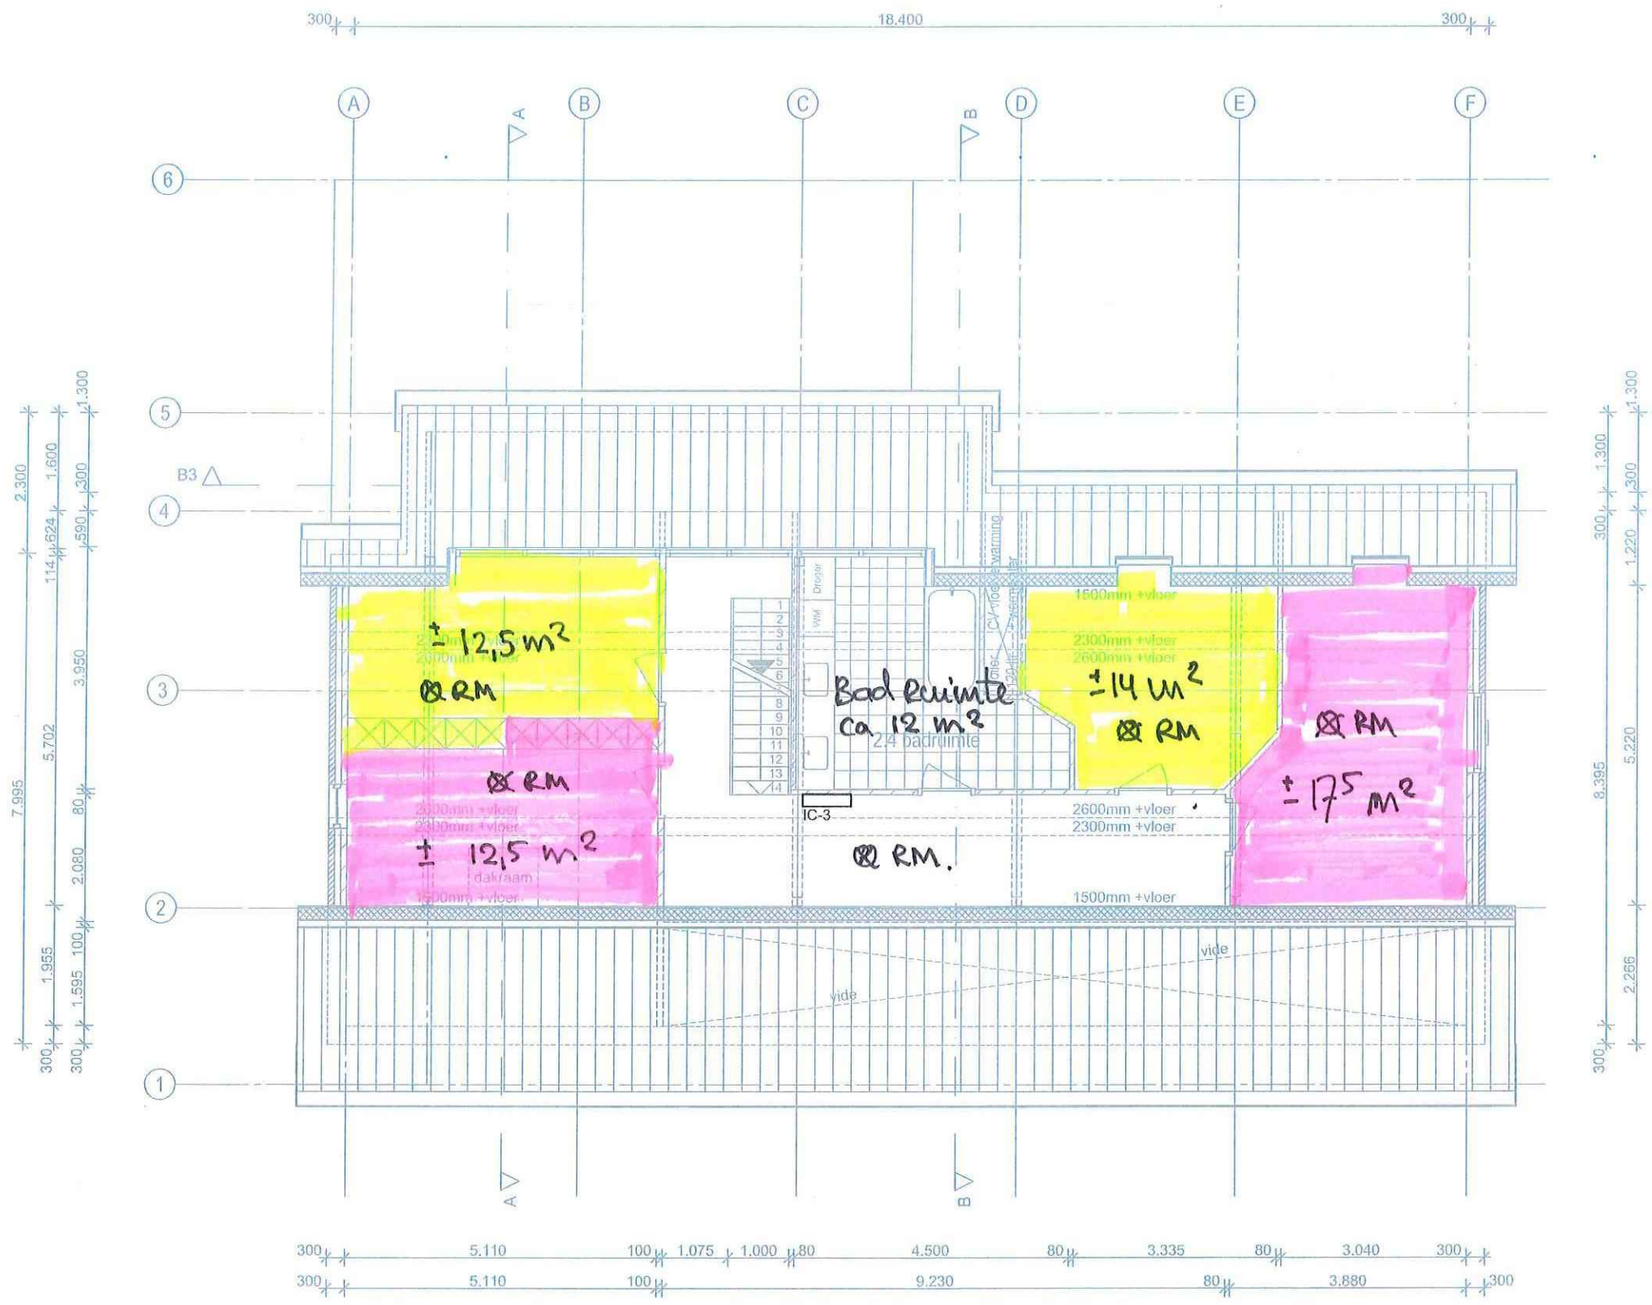

⊗ = RM RookMelder
VASTE VOEDING

Totaal vloeroppervlak = 95 m²

5.1, 2, e

PROJECTOPDRACHTGEVER
Dhr. 5.1, 2, e

PROJECTFASE
CALCULATIE

PROJECTOMSCHRIJVING
ZOMERSTRAAT 2A.

PROJECT ADRES
Burg. Kasteleinstraat 4
1109 BC Driemond
Kadastraal bekend:
Sectie: C Nummer: 1321

CORRESPONDENTIE ADRES
5.1, 2, e

PROJECTNUMMER
211040

TEKENINGSTATUS
A -
B - BESTAANDE INDELING = NIEUWE INDELING
C -
D - INDELING = ONGEWIJZIGD.

SCHAAL
1:100

DATUM
31/8/2021
~~09-12-2014~~

TEKENAAR
5.1, 2, e

CONTROLE

TEKENINGOMSCHRIJVING
zolder

9-12-2014

TEKENINGNUMMER
20-3

VID+SPR videophone-tableau inbouw tbv intercom IC-1 t/m IC-3

IC-1 intercom wandtableau

elektrische deuropener te bedienen door IC-1 t/m IC-3

elektrische deuropener te bedienen kaart(badge)lezer

kaart(badge)lezer

beldrukker integreren in bestaande kozijnstijl (staal)

vandaal- en weer bestendige camera aan plafond

woningentreedeur en bedrijfstoegangsdeur dienen separaat zowel bedienbaar te zijn via de 3 intercoms als I-pad of I-phone.

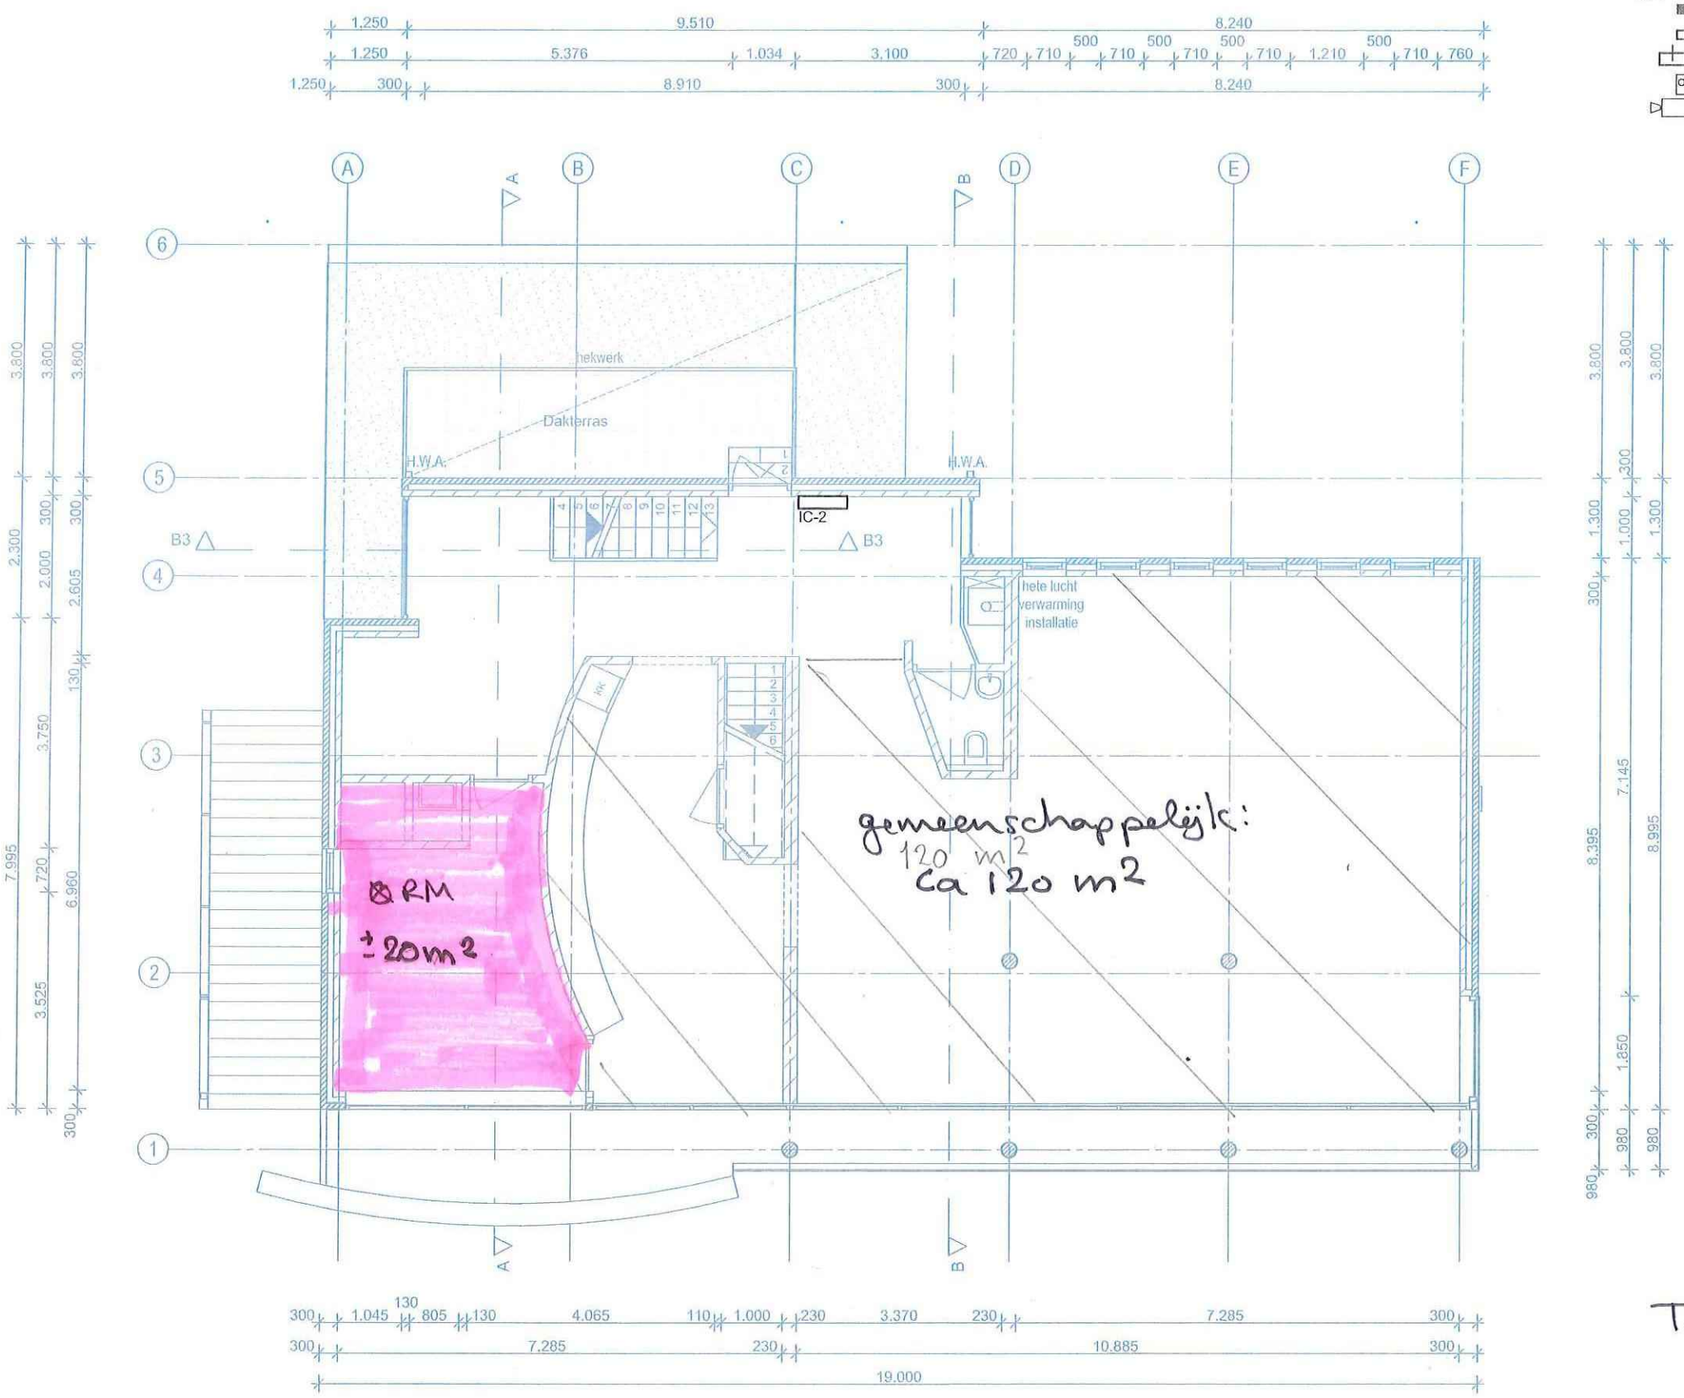

⊗ = RM Rookmelder vaste voeding.

Totaal vloeroppvl= 165 m2

5.1, 2, e

PROJECTOPDRACHTGEVER
Dhr. 5.1, 2, e

PROJECTFASE

PROJECTOMSCHRIJVING
ZOMERSTRAAT 2A.

PROJECT ADRES
Burg. Kasteleinstraat 4
1109 BC Driemond
Kadastraal bekend:
Sectie: C Nummer: 1321

CORRESPONDENTIE ADRES
5.1, 2, e

PROJECTNUMMER
211040

TEKENINGSTATUS
A -
B - BESTAAND INDELING = NWE INDELING
C - INDELING ONGEWIJZIGD
D -

SCHAAL 1:100

DATUM 31/8/2021 ~~09-12-2014~~

TEKENAAR 5.1, 2, e

CONTROLE

TEKENINGOMSCHRIJVING
1e verdieping

9-12-2014

TEKENINGNUMMER
20-2