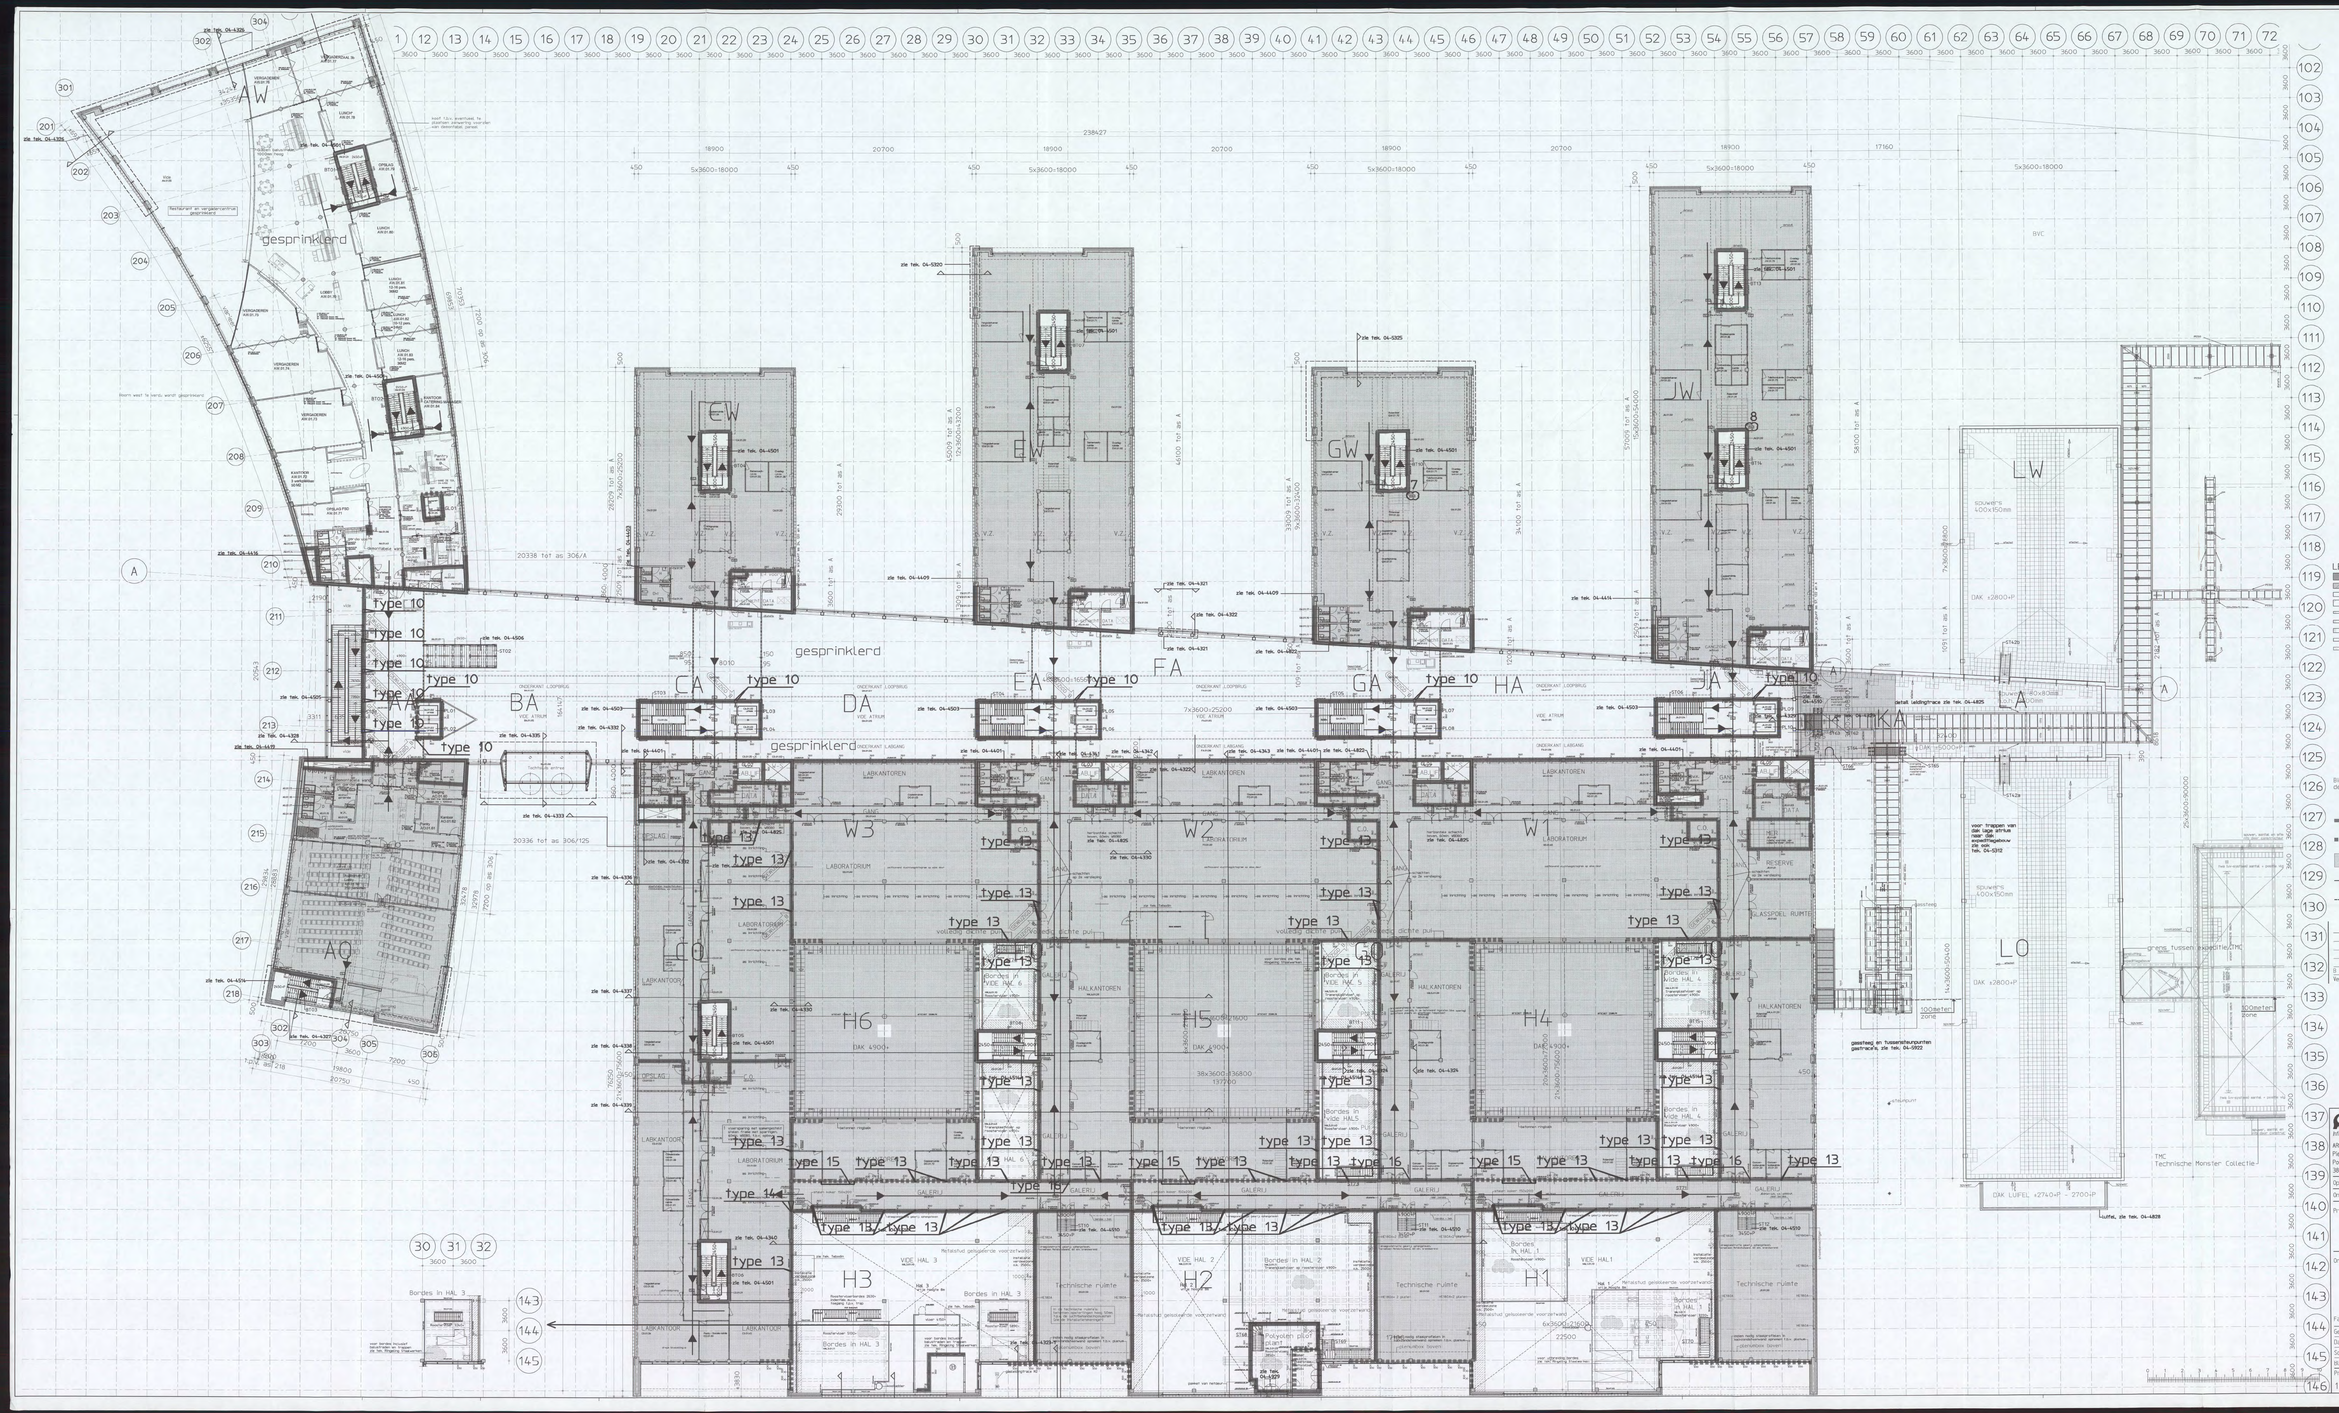

Details zie tekening 04-5846

Verwijzingen naar tekeningen:
Revisietekeningen (5000-serie).
Werktekeningen (4000-serie) behoren niet tot revisie.

LEGENDA

- Beton
- Prefab beton dik 180mm.
- Kalkzandsteen dik 150mm.
- Kalkzandsteen dik 214mm.
- Gasbeton dik 70mm.
- Gasbeton dik 100mm.
- Gasbeton dik 150mm.
- Metselwerk
- Metalstud 100/2.50.2.A tenzij anders aangegeven
- Brandslanghaspel, slanglengte 30m., slangdiameter 1" (ø25mm)
- Zelfsluitende deur
- Zelfsluitende deur WDDD 30 min
- Zelfsluitende deur WBDB0 60 min
- Constructie WBDB0 30 min
- Constructie WBDB0 60 min
- Vluchtweg
- P△9 Poederblusser - 9kg
- Droge Blusleiding Aansluiting
- Nooddouche
- VZ = Verzwaarde strook

Binnenkozijnmerk met erachter (S) betekent dat deze bij het Supplement Shell inrichting hoort

- Brandwerende wand 60 min WDDD
- Brandwerende wand 30 min WBDB0
- Brandwerende vloer 60 min WBDB0
- Richting vluchtweg
- Aanvalsroute brandweer

B	Definitief, zie GEWIJZIGD B	[redacted]	5-11-2009
Versie	Omschrijving wijziging	Gezien	Datum

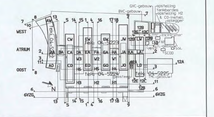

ARCADIS
Infrastructuur, gebouwen, mileu, communicatie
ARCADIS Bouw&Vastgoed BV
Piet Mondriaanlaan 26
Postbus 220
3800 AE Amersfoort
Tel. +31 (0)33 - 477 1000
Fax +31 (0)33 - 477 2010
www.arcadis.nl

Opdrachtgever : Shell International Chemicals B.V.

Ontwerp : ARCADIS Bouw & Vastgoed BV i.s.m. van mourik vermeulen.

Project : Shell NTC Amsterdam

Onderwerp : Aanrijdbeveiliging Plattegrond 1e verdieping 4900+P

1 6 NOV. 2009

Fase	[redacted]		
Getekend	[redacted]	Discipline	Bouwtechnologie
Datum	3-8-2009	Gecontroleerd	[redacted]
Schaal	1:200	Goedgekeurd	
Bladformaat	A1x2.5	Status	Definitief
Projectnummer : 140327.000256		Tekeningnummer : 04-5842	Versie : B