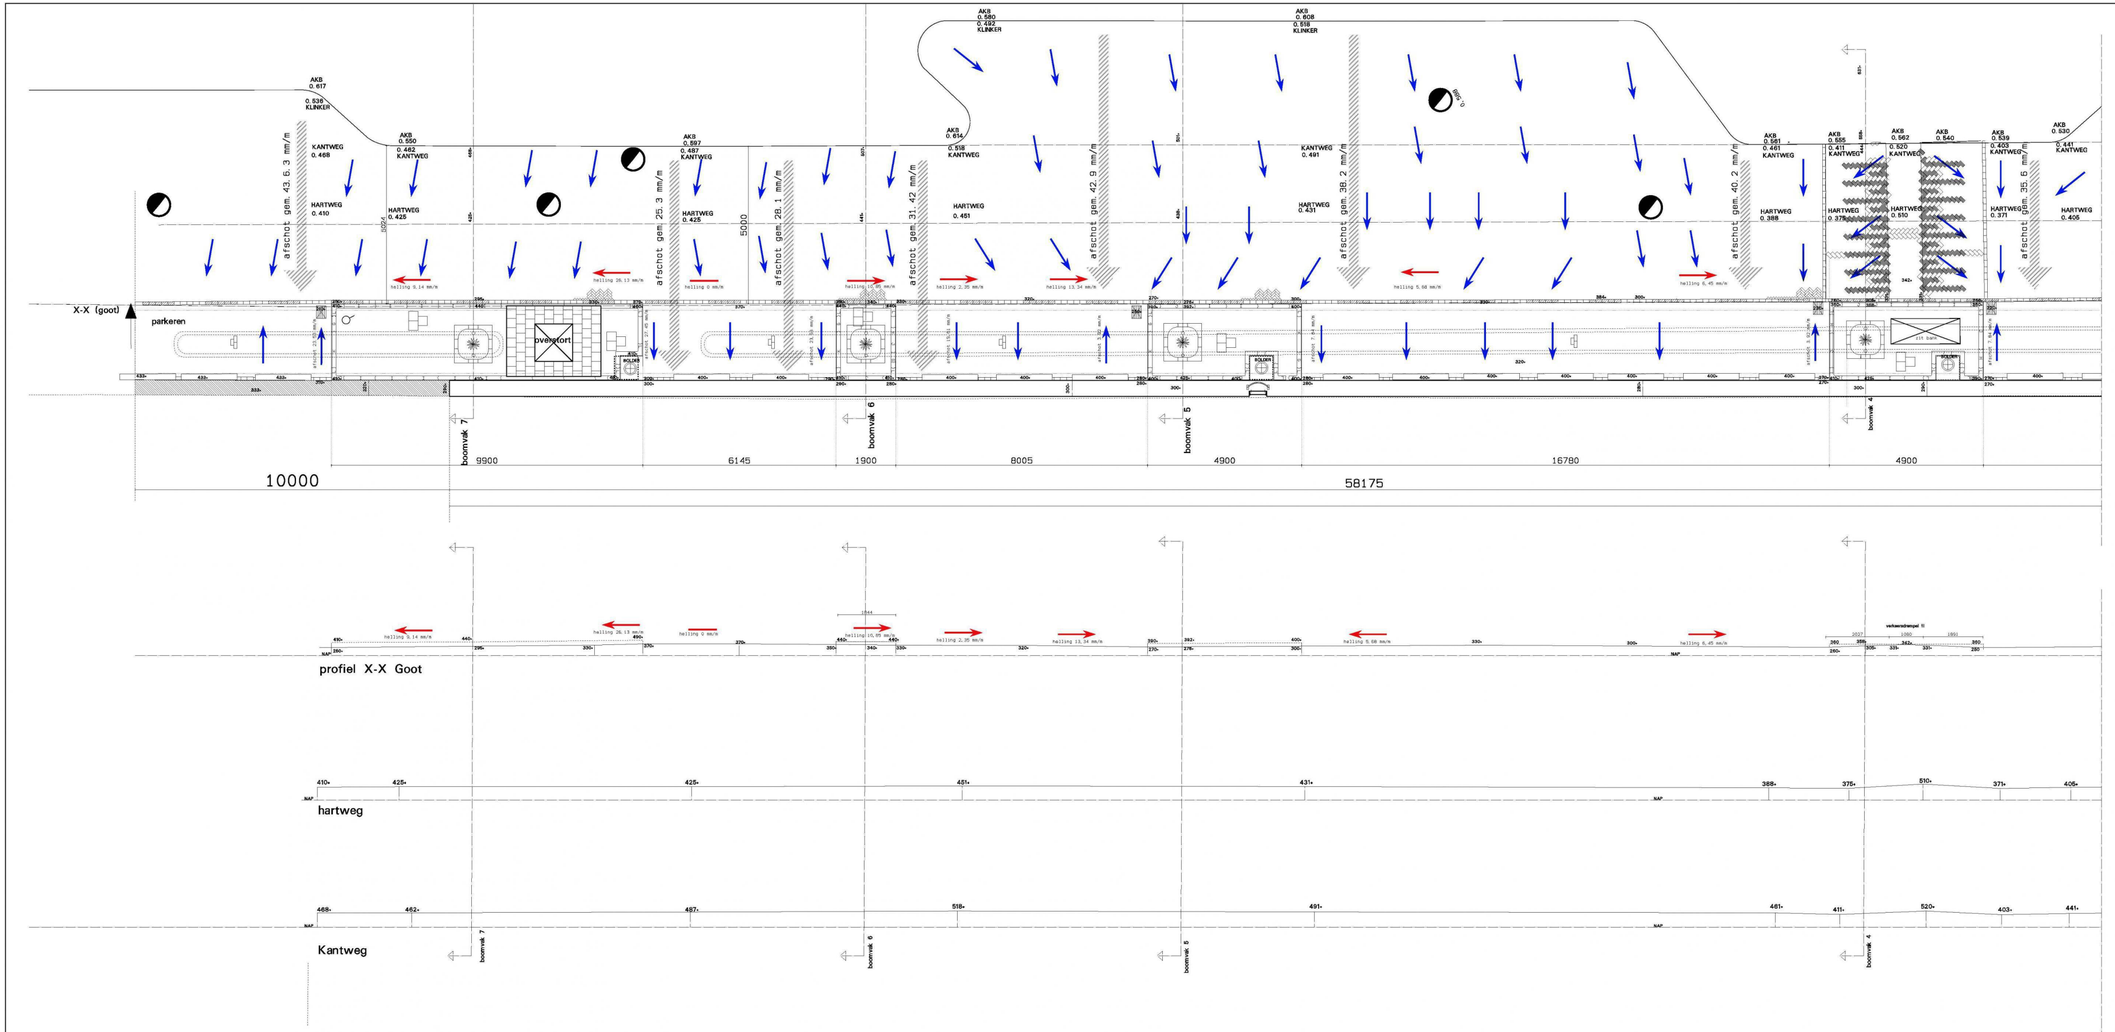


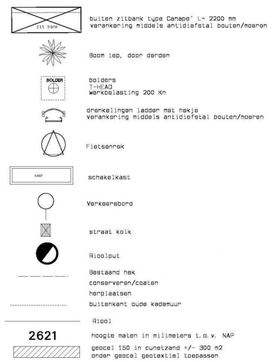


afschot voldoet aan de aanbeveling 1:50
helling voldoet aan de aanbeveling 1:300
hoogte maten t.o.v. NAP

straat kolk

| | |
|---|---|
| gewijzigd | |
| project | Vernieuwen Kademuurdeel tweede kostverlorenkade |
| opdrachtgever | [redacted] |
| omschrijving | Asbuilt afschottekening<br>nieuwe situatie van verkeersdrempel tot eindewerk + 10 meter |
| | [redacted] |
| refs | 14060.cad |
| schaal | 1:50 |
| gemaakt | [redacted] datum 06.04.2017 |
| werk | 15019 |
| tekening | ab 10 |