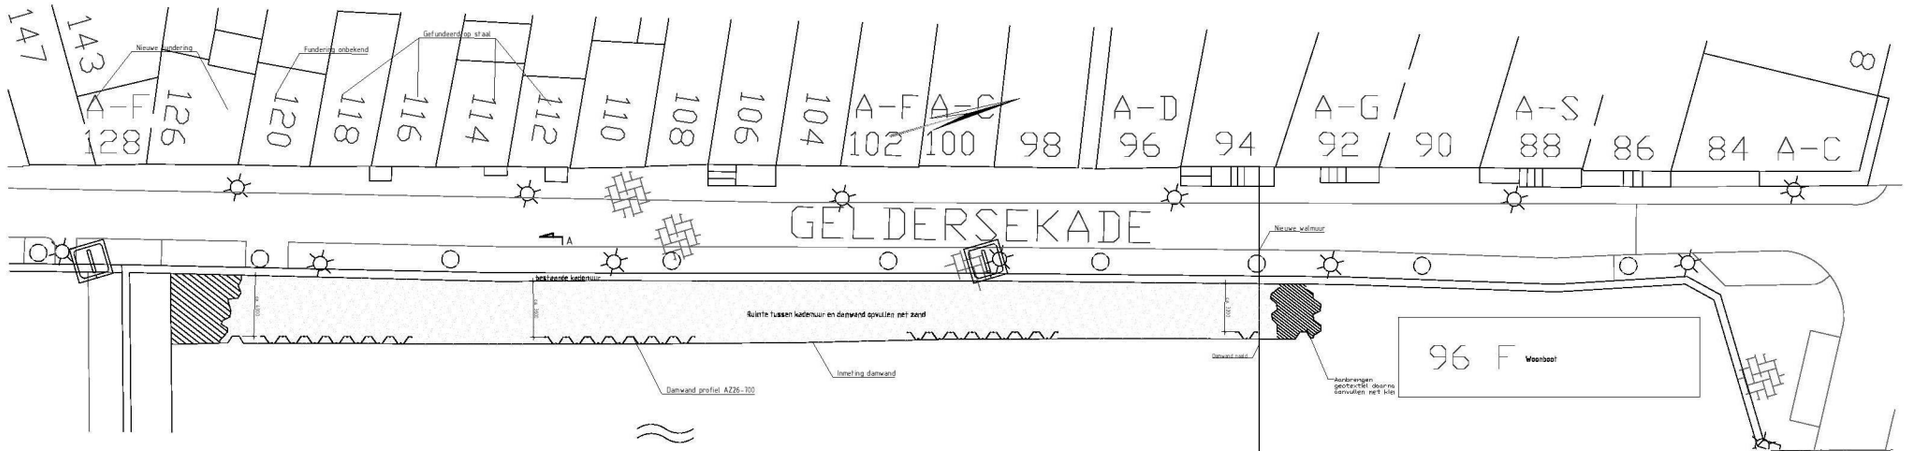

Bovenaanzicht

Schaal 1:200

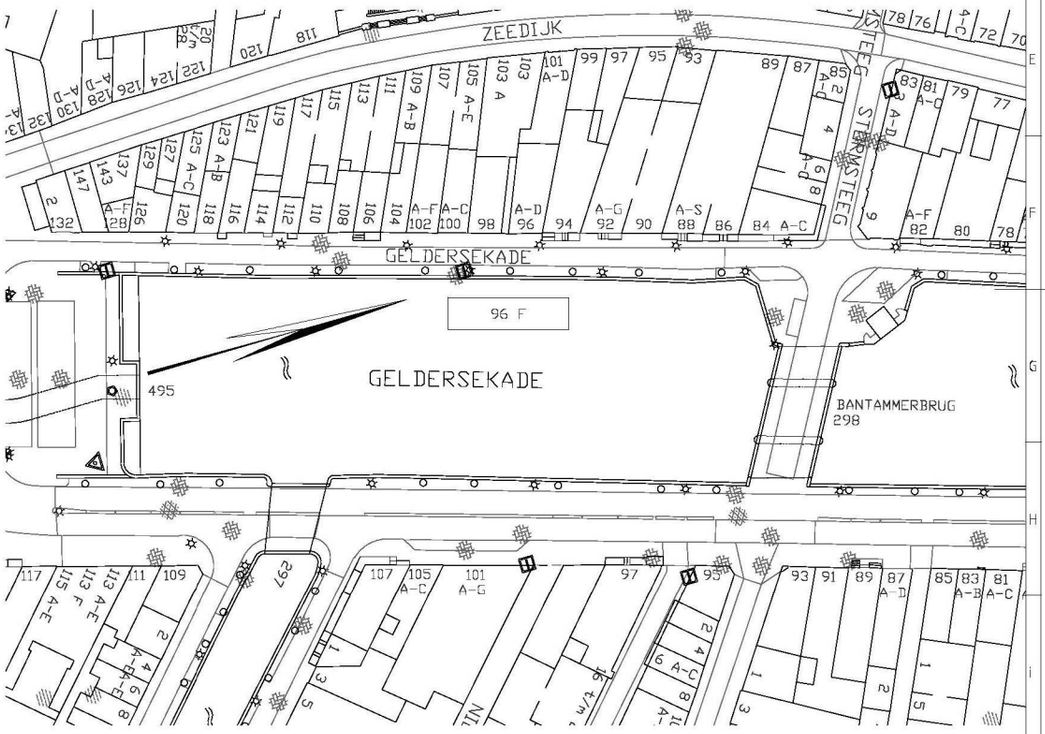

Situatie

Schaal 1:500

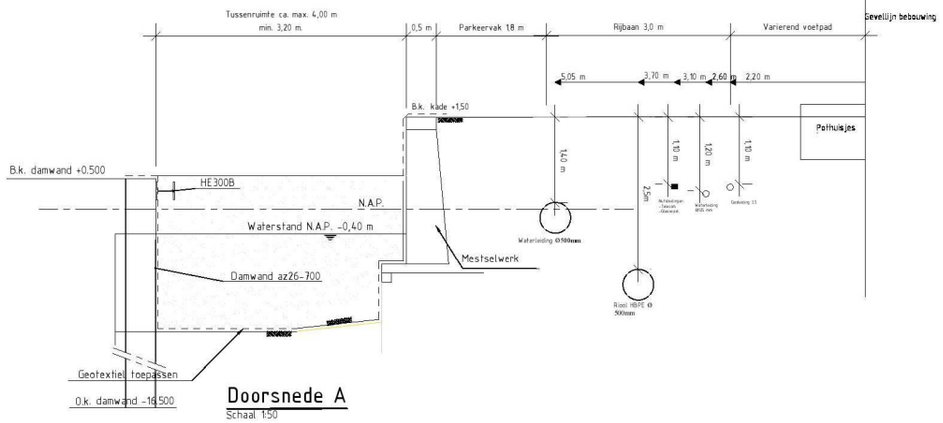

Doorsnede A

Schaal 1:50

LEGENDA

- Maatvoering in millimeters tenzij anders vermeld
- Hoogtematen in meters t.o.v. N.A.P. tenzij anders vermeld

Projectnummer	RM005528
Identificatiecode	Schetsontwerp
Versie	1.0
Versiedatum	23-03-2018
Documentstatus	Concept
Formaat	A1 x 1
Schaal	Zie tekening
Tekenaar	
Bestelnummer	
Projectleider	
Vrijgegeven	

Gemeente Amsterdam

As built
Tekening tijdelijke kering Geldersekade 96-126
Bovenaanzicht en Doorsnede

SO-001

Divisie Ruimte, Mobiliteit en Infra
Afdeling RM-IN-KWB
Postbus 2855
3500 GW Utrecht

A1