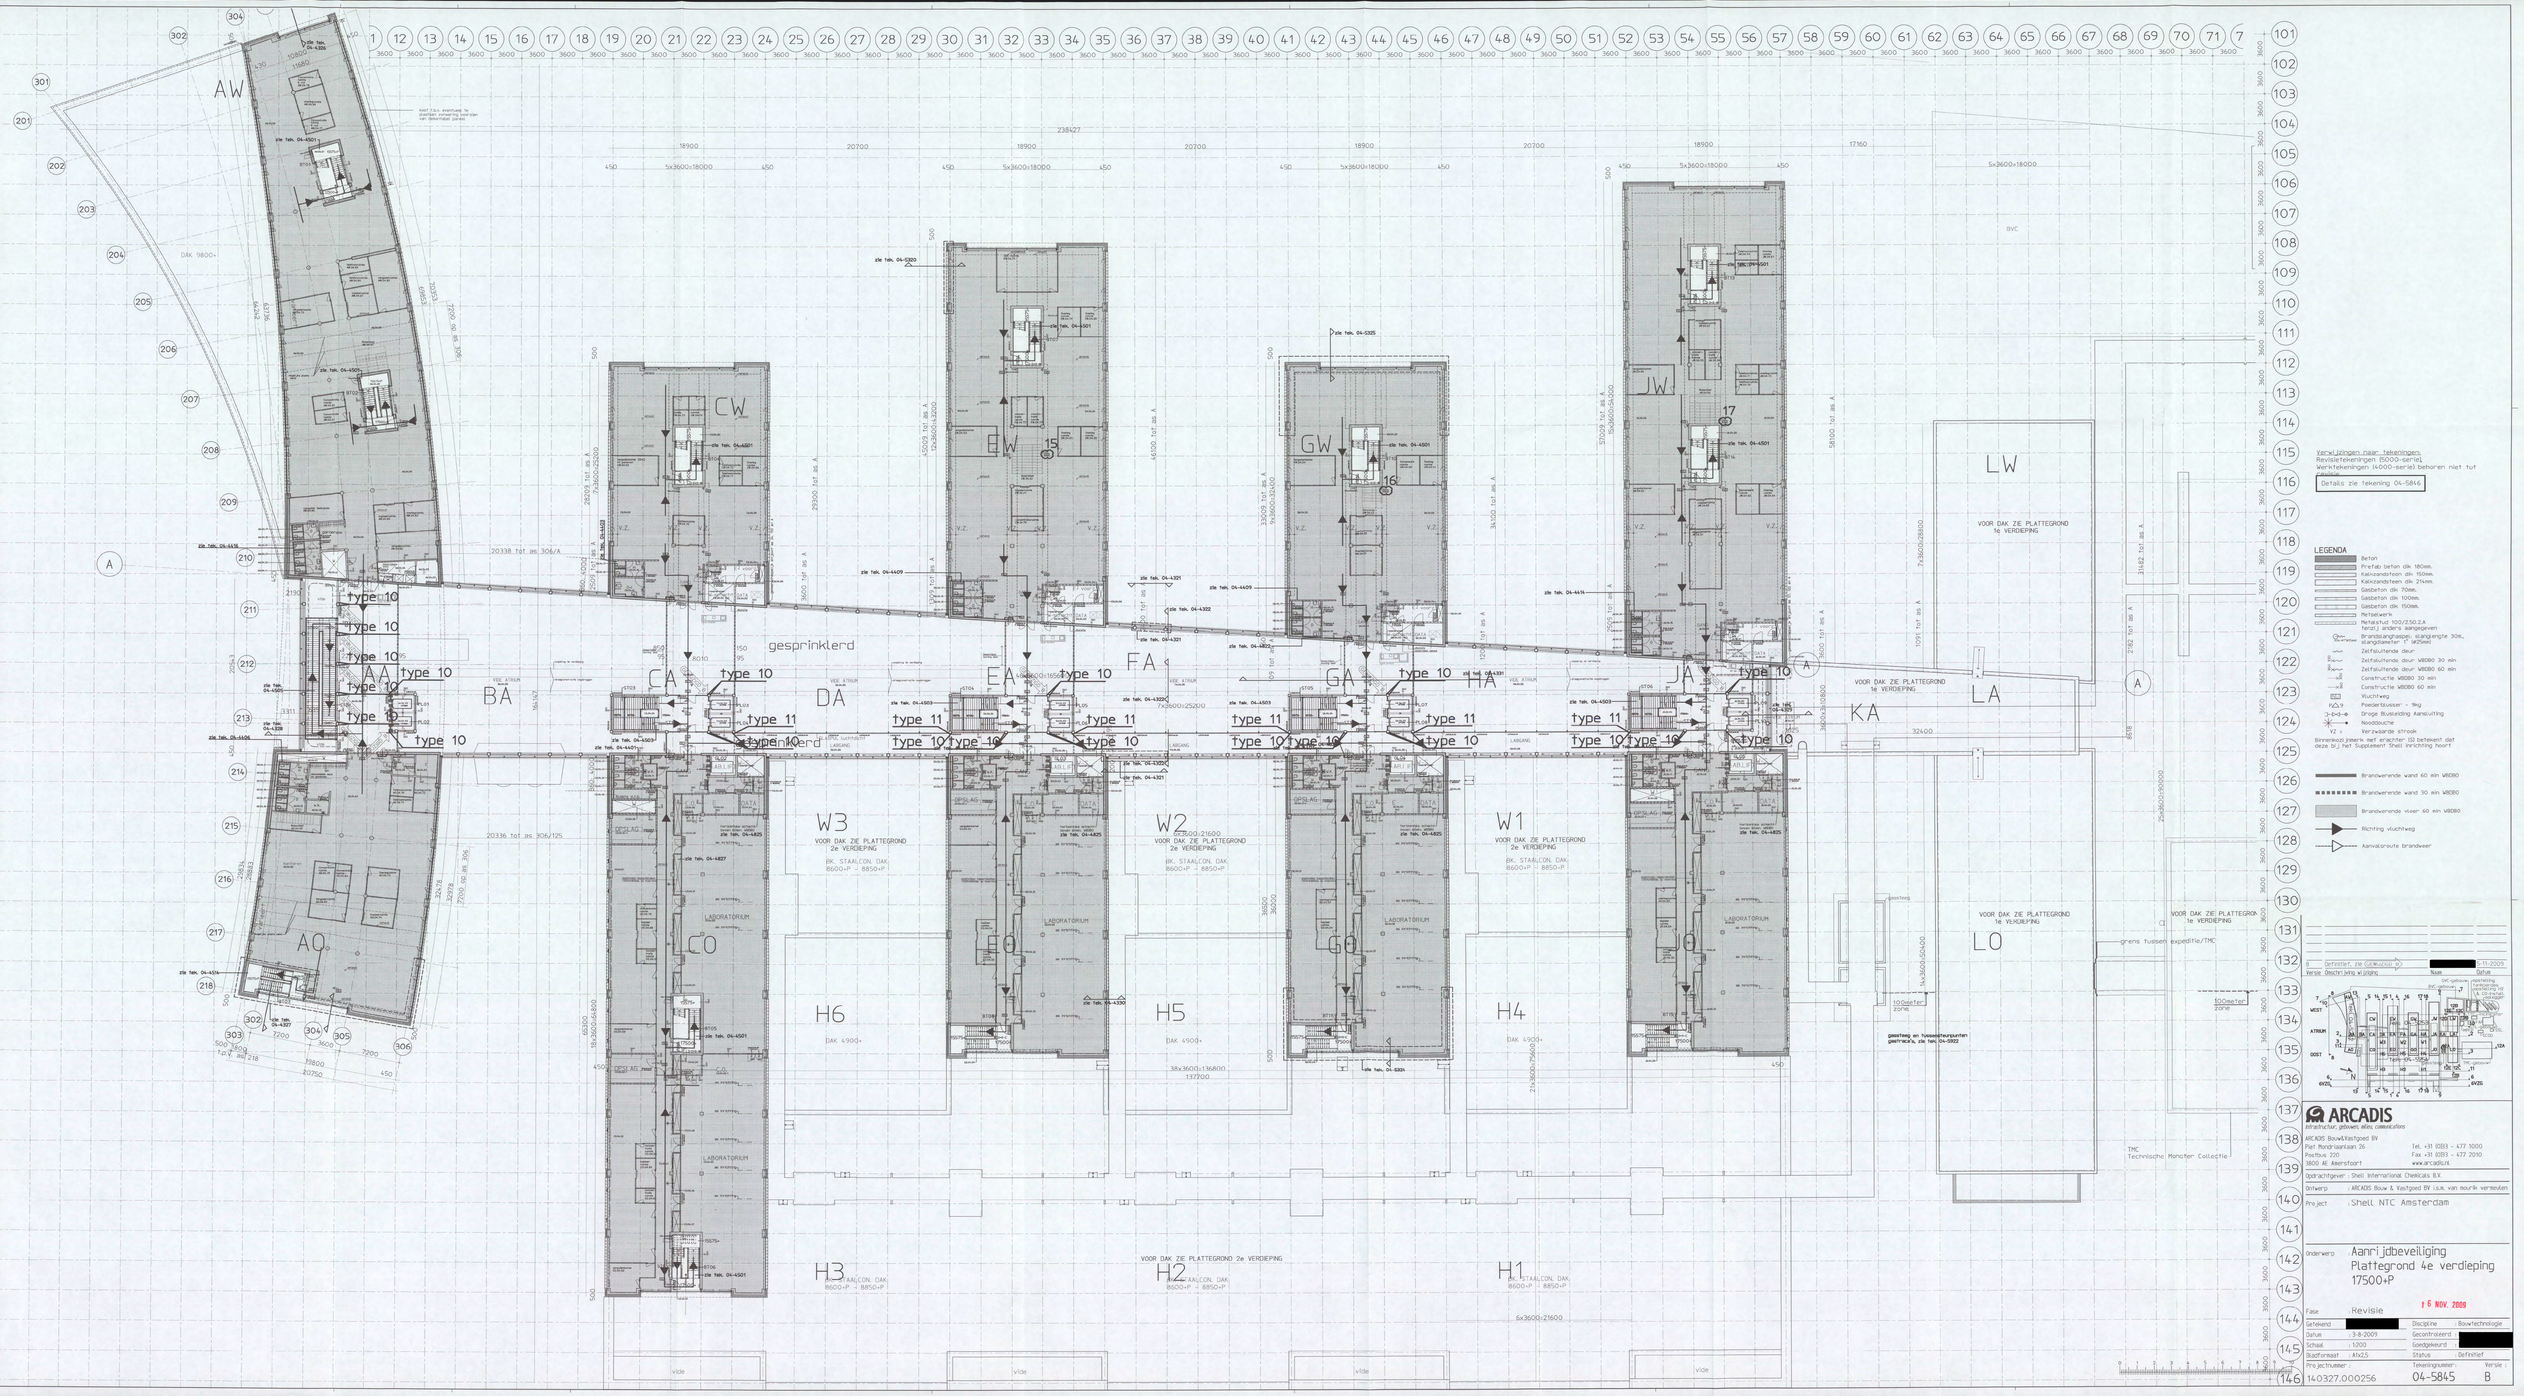
AW
AO
AA
BA
CA
CW
CO
DA
EA
EW
EO
FA
GA
GW
GO
HA
JA
JW
JO
KA
LA
LW
LO
W3
W2
W1
H6
H5
H4
H3
H2
H1
gesprinklerd
VOOR DAK ZIE PLATTEGROND 2e VERDIEPING
VOOR DAK ZIE PLATTEGROND 1e VERDIEPING
LABORATORIUM
BK. STAALCON. DAK 8600+P = 8850+P
DAK 9800+
DAK 4900+
grens tussen expeditie/TMC
TMC Technische Monster Collectie
Verwijzingen naar tekeningen:
Revisietekeningen (5000-serie),
Werktekeningen (4000-serie) behoren niet tot
Details zie tekening 04-5846
LEGENDA
Beton
Prefab beton dik 180mm.
Kalkzandsteen dik 150mm.
Kalkzandsteen dik 214mm.
Gasbeton dik 70mm.
Gasbeton dik 100mm.
Gasbeton dik 150mm.
Metselwerk
Metselsteen 100/250/214 (tenzij anders aangegeven
Brandslangnaspeltje slangenlengte 30m, slangdiameter 1" (ø25mm)
Zelfsluitende deur
Zelfsluitende deur WBDBO 30 min
Zelfsluitende deur WBDBO 60 min
Constructie WBDBO 30 min
Constructie WBDBO 60 min
Vluchtweg
Poederblusser - 9kg
Droge Blusleiding Aansluiting
Noodouche
Verzwaarde strook
Binnenkooi jaarenr niet erachter (S) betekent dat deze bij het Supplement Shell Verlichting hoort
Brandwerende wand 60 min WBDBO
Brandwerende wand 30 min WBDBO
Brandwerende vloer 60 min WBDBO
Richting vluchtweg
Aanvalsroute brandweer
0 Definitief, zie GW-4000 9-11-2009
Versie Omschrijving wijziging Naam Datum
ARCADIS
Infrastructuur, gebouwen, alles communicatieve
ARCADIS Bouw&Vastgoed BV
Piet Mondriaanlaan 26
Postbus 220
3800 AE Amersfoort
Tel. +31 (0)33 - 477 1000
Fax +31 (0)33 - 477 2010
www.arcadis.nl
Opdrachtgever : Shell International Chemicals B.V.
Ontwerp : ARCADIS Bouw & Vastgoed BV i.s.m. van noordt verreulen
Project : Shell NTC Amsterdam
Onderwerp : Aanrijdbeveiliging
Plattegrond 4e verdieping
17500+P
Fase : Revisie
16 NOV. 2009
Getekend
Datum : 3-8-2009
Schaal : 1:200
Buitformaat : A1x2,5
Discipline : Bouwtechnologie
Gecontroleerd :
Goedgekeurd :
Status : Definitief
Projectnummer : 140327.000256
Tekeningnummer : 04-5845
Versie : B