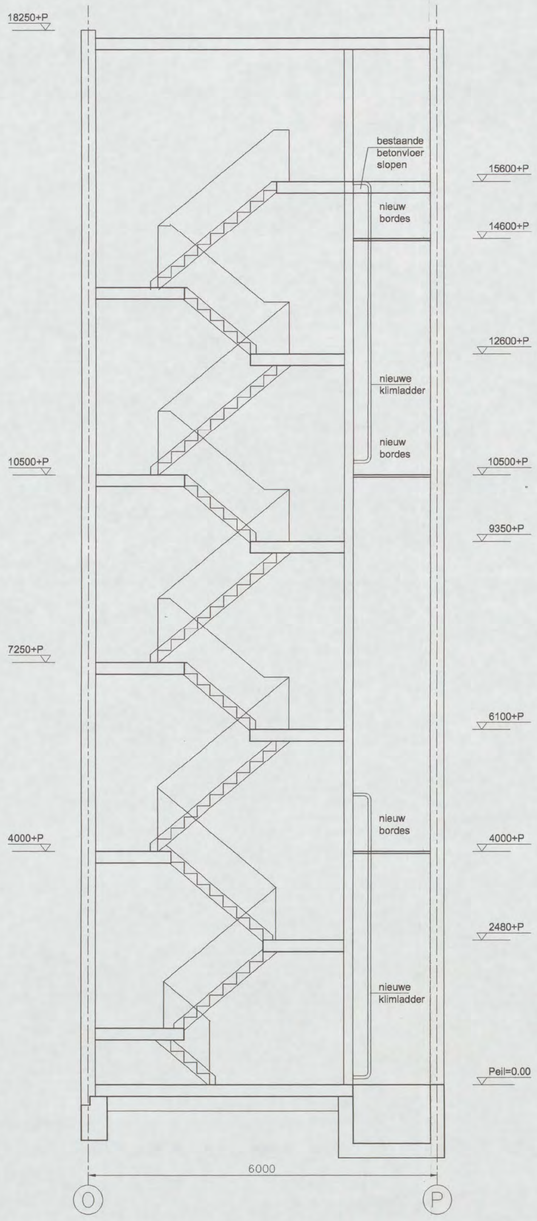


DOORSNEDE C–C (TRAPPENHAL)

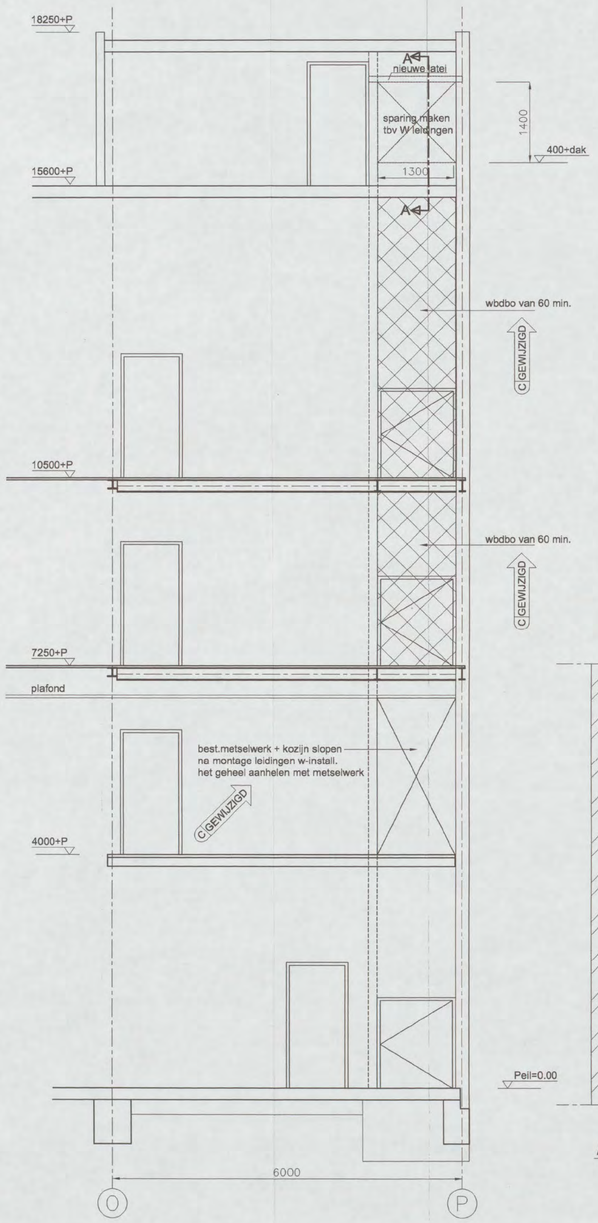


DOORSNEDE D–D

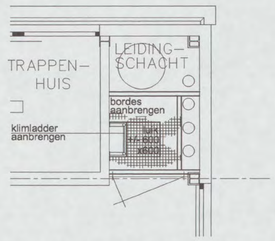


BORDES 4000+P

10500+P, 14600+P

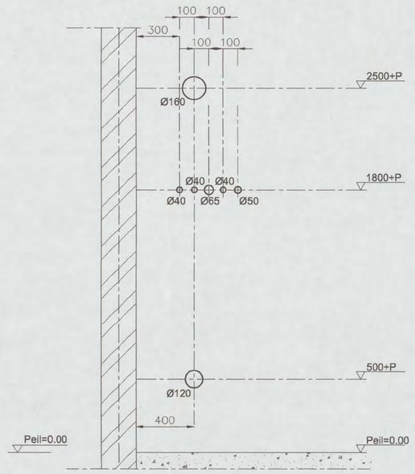


AANZICHT / DRSN E (

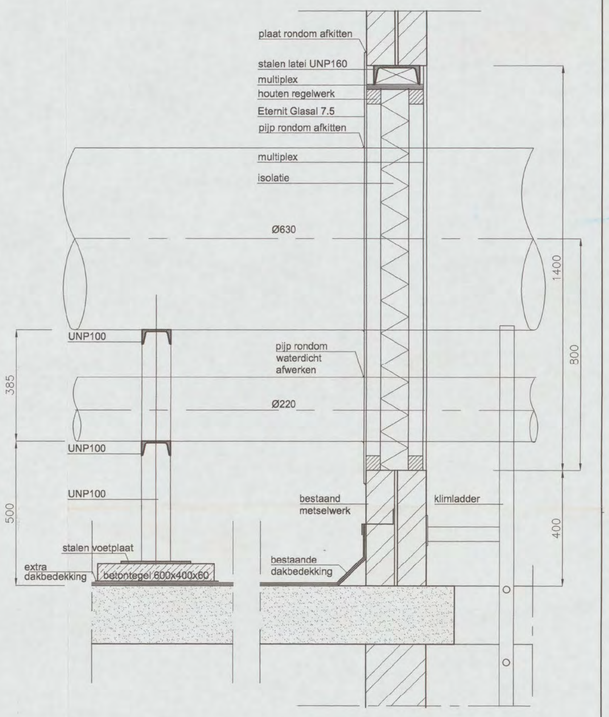


doorsnede A-A (1:10)

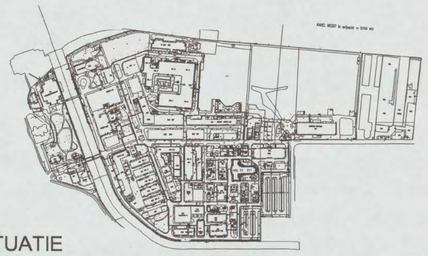

SITUATIE

Tek.nr. 611–IB–02–1009
proj.nr. V2421

LARIXPLEIN 1, POSTBUS 80007
5600 JZ EINDHOVEN
TEL. 040-(2)509250
FAX 040-(2)509260

| Datum | Omschrijving | Wijz. | | | | | |
|---|---|---|---|---|---|---|---|
| 20-12-02 | diverse wijzigingen | A | 13-01-03 | diverse wijzigingen | B | ../../.. | D |
| | | | 16-01-03 | zie wijzigingspijl | C | ../../.. | E |

Datum: 12/12/02 Schaal: 1:50

Dit document is VERTROUWELIJK. Het auteursrecht berust bij S.I.C B.V. Zonder schriftelijke toestemming van genoemde Maatschappij mag de inhoud van dit document noch geheel noch gedeeltelijk vermenigvuldigd worden of aan derden worden medegedeeld. Alle rechten voorbehouden.

Shell Research and Technology Centre. Amsterdam

Projectnaam: VERHUIZINGSPLAN PMC
Benaming van de tekening: VOORSTEL INDELING HAL 11C DRSN TRAPPENHAL + SCHACHT

Voor E acc: [redacted] ingnummer Blad 1 van 1
Getekend door: [redacted] 11–IB / 02 / 1009 0 – A1
Constructeur
Projectleider: [redacted] Code Projectnummer Jaar Volgnummer Wijz. Form

Filename: 611–IB–02–1009

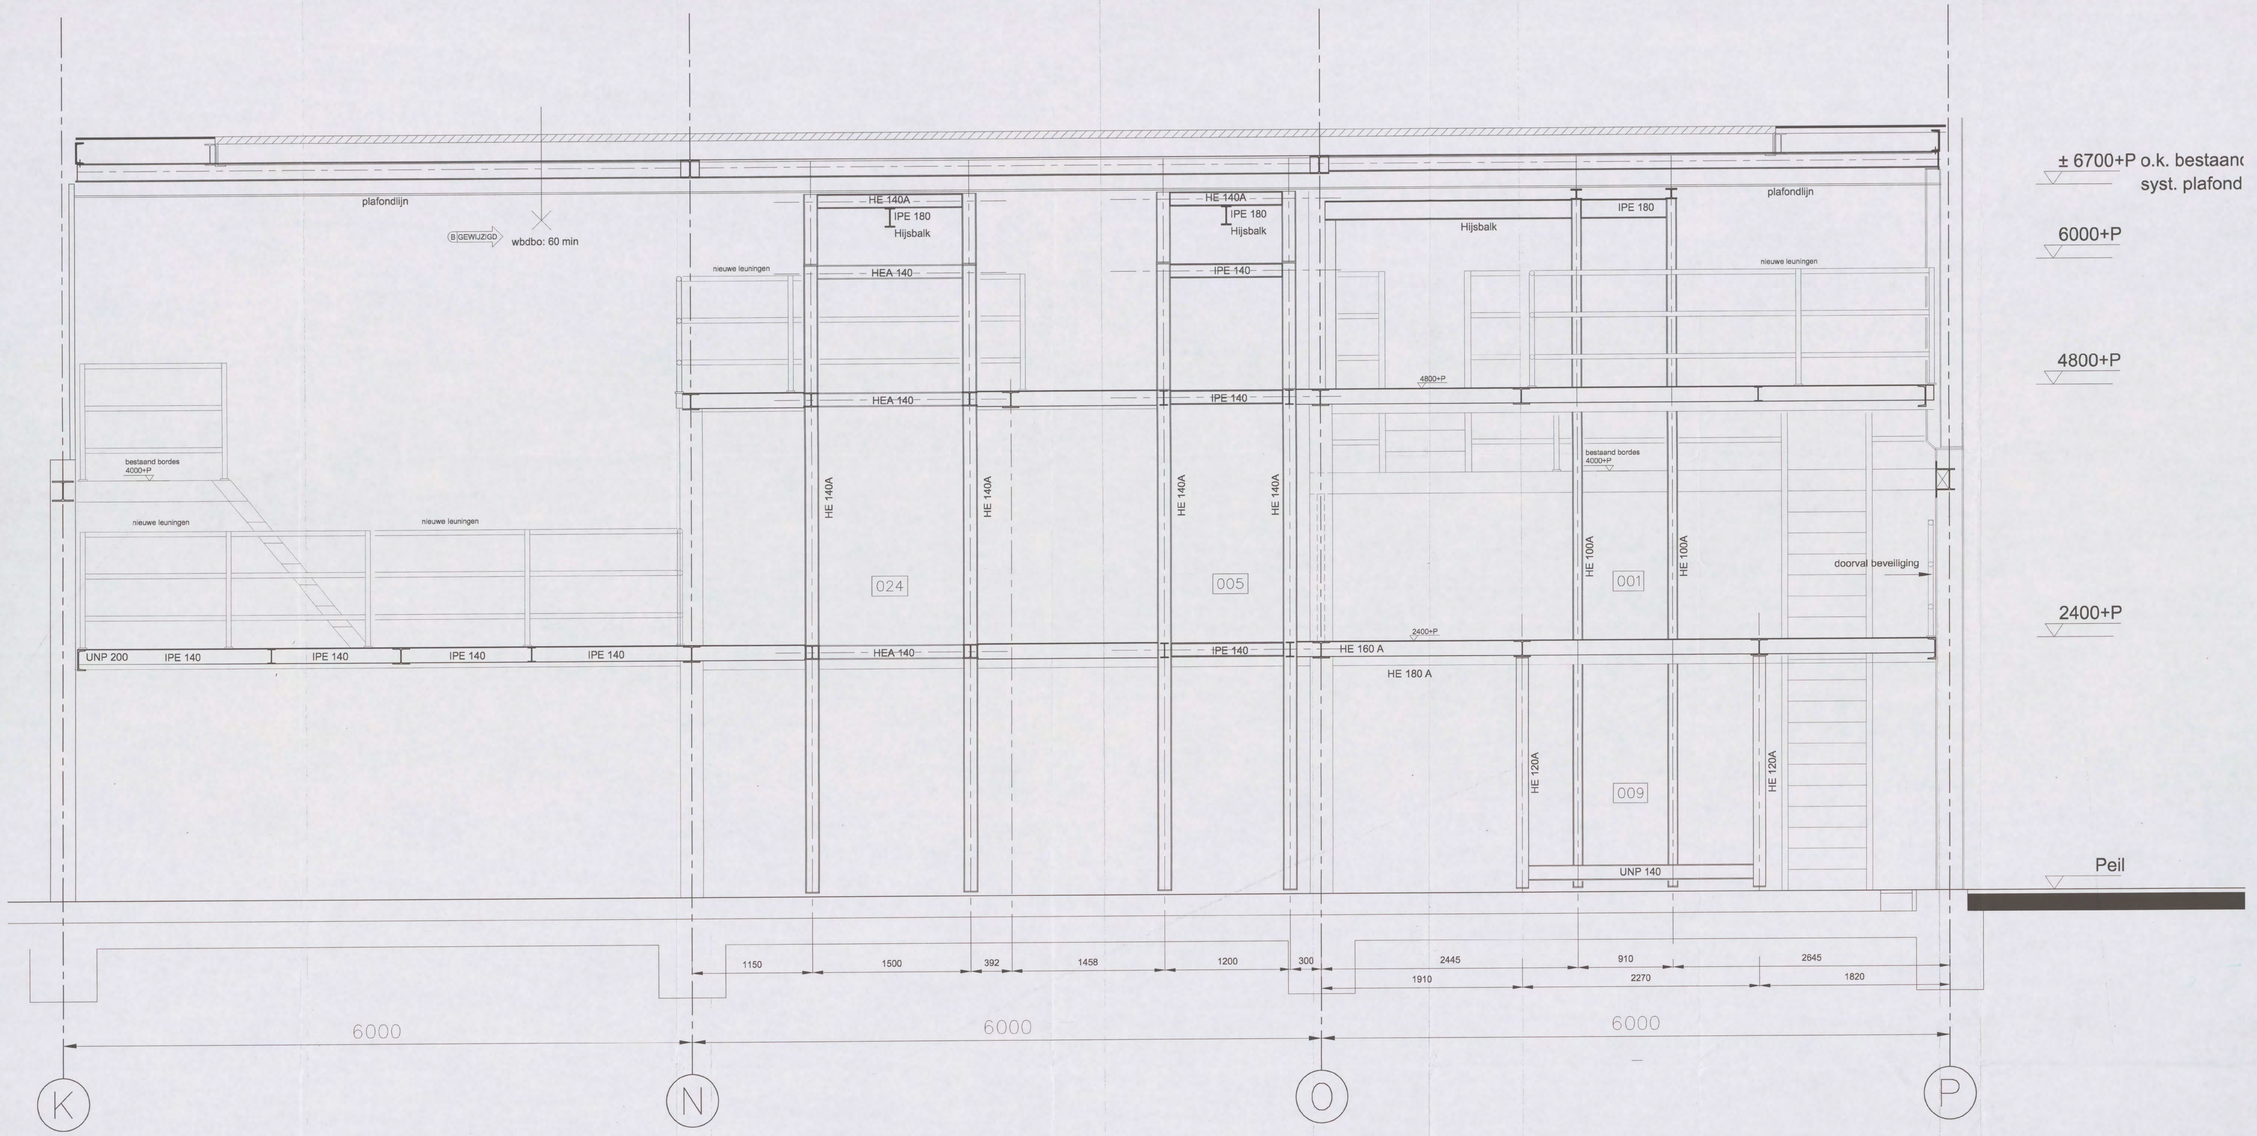


# DOORSNEDE B–B

- Let op : Hoogte bestaand verlaagd systeem plafond i.h.w. inmeten
- Voor principe details zie ook statische berekening DHV V2421
- Vloeren conform bordessen in hal PMC-C
- Voor details zie ook statische berekening DHV V2421

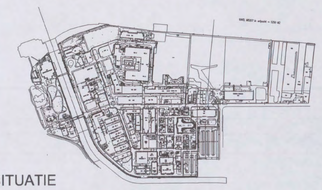

SITUATIE

| | |
|---|---|
| Tek.nr. | 611-IB-02-1011 |
| proj.nr. | V2421 |


DHV
LARIXPLEIN 1, POSTBUS 80007
5600 JZ EINDHOVEN
TEL 040-(2)509250
FAX 040-(2)509260


| Datum | Omschrijving | Wijz. | 16-01-03 | zie wijzigingspijl | B | ././. | – | D |
|---|---|---|---|---|---|---|---|---|
| 13-01-03 | diverse wijzigingen | A | ././. | – | C | ././. | – | E |

Datum: 20-12-02 Schaal: 1:20


Dit document is VERTROUWELIJK. Het auteursrecht berust bij S.I.C. B.V. Zonder schriftelijke toestemming van genoemde Maatschappij mag de inhoud van dit document noch geheel noch gedeeltelijk vermenigvuldigd worden of aan derden worden medegedeeld. Alle rechten voorbehouden.


Shell Research and Technology Centre, Amsterdam

Projectnaam: VERHUIZINGSPLAN PMC

Benaming van de tekening: NIEUWE CONSTRUCTIE HAL 11C DOORSNEDE B–B

Voor E acc: [redacted]

Getekend door: [redacted]

Constructeur: [redacted]

Projectleider: [redacted]

| Tekeningnummer | | | | Blad 1 van 1 | | |
|---|---|---|---|---|---|---|
| 611-IB | / | 02 | / | 1011 | 0 – | A0 |
| Projectnummer | X | Jaar | X | Volgnummer | Nr. | Form |

Filename: 012CQ-02-CW001.DWG

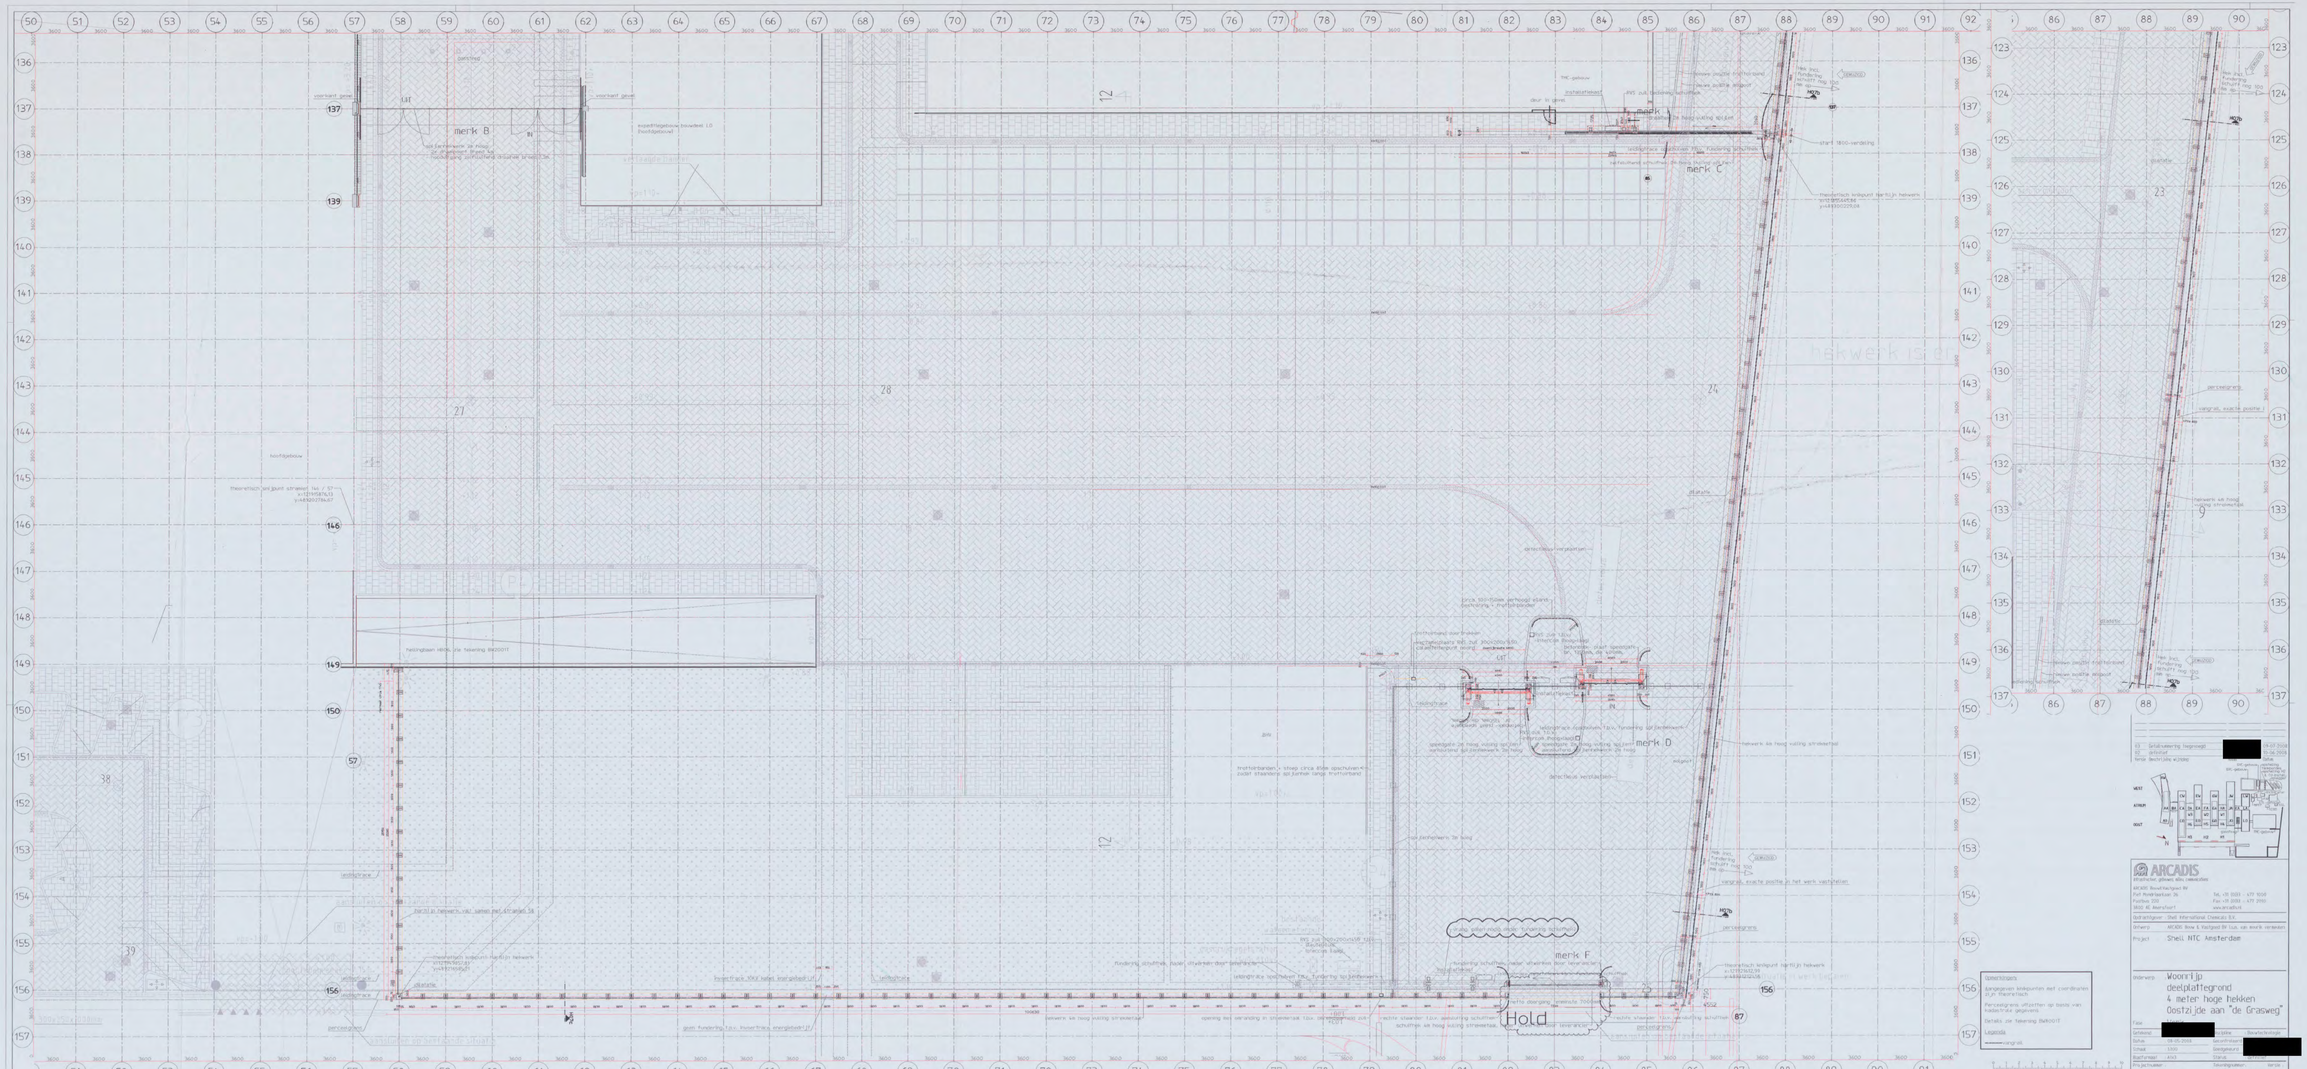

merk B
merk C
merk D
merk F
Hold
hekwerk is er
ARCADIS
Shell NTC Amsterdam
Woonrijp
deelplattegrond
4 meter hoge hekken
Oostzijde aan "de Grasweg"
140327.000256
BW2002T-2
03

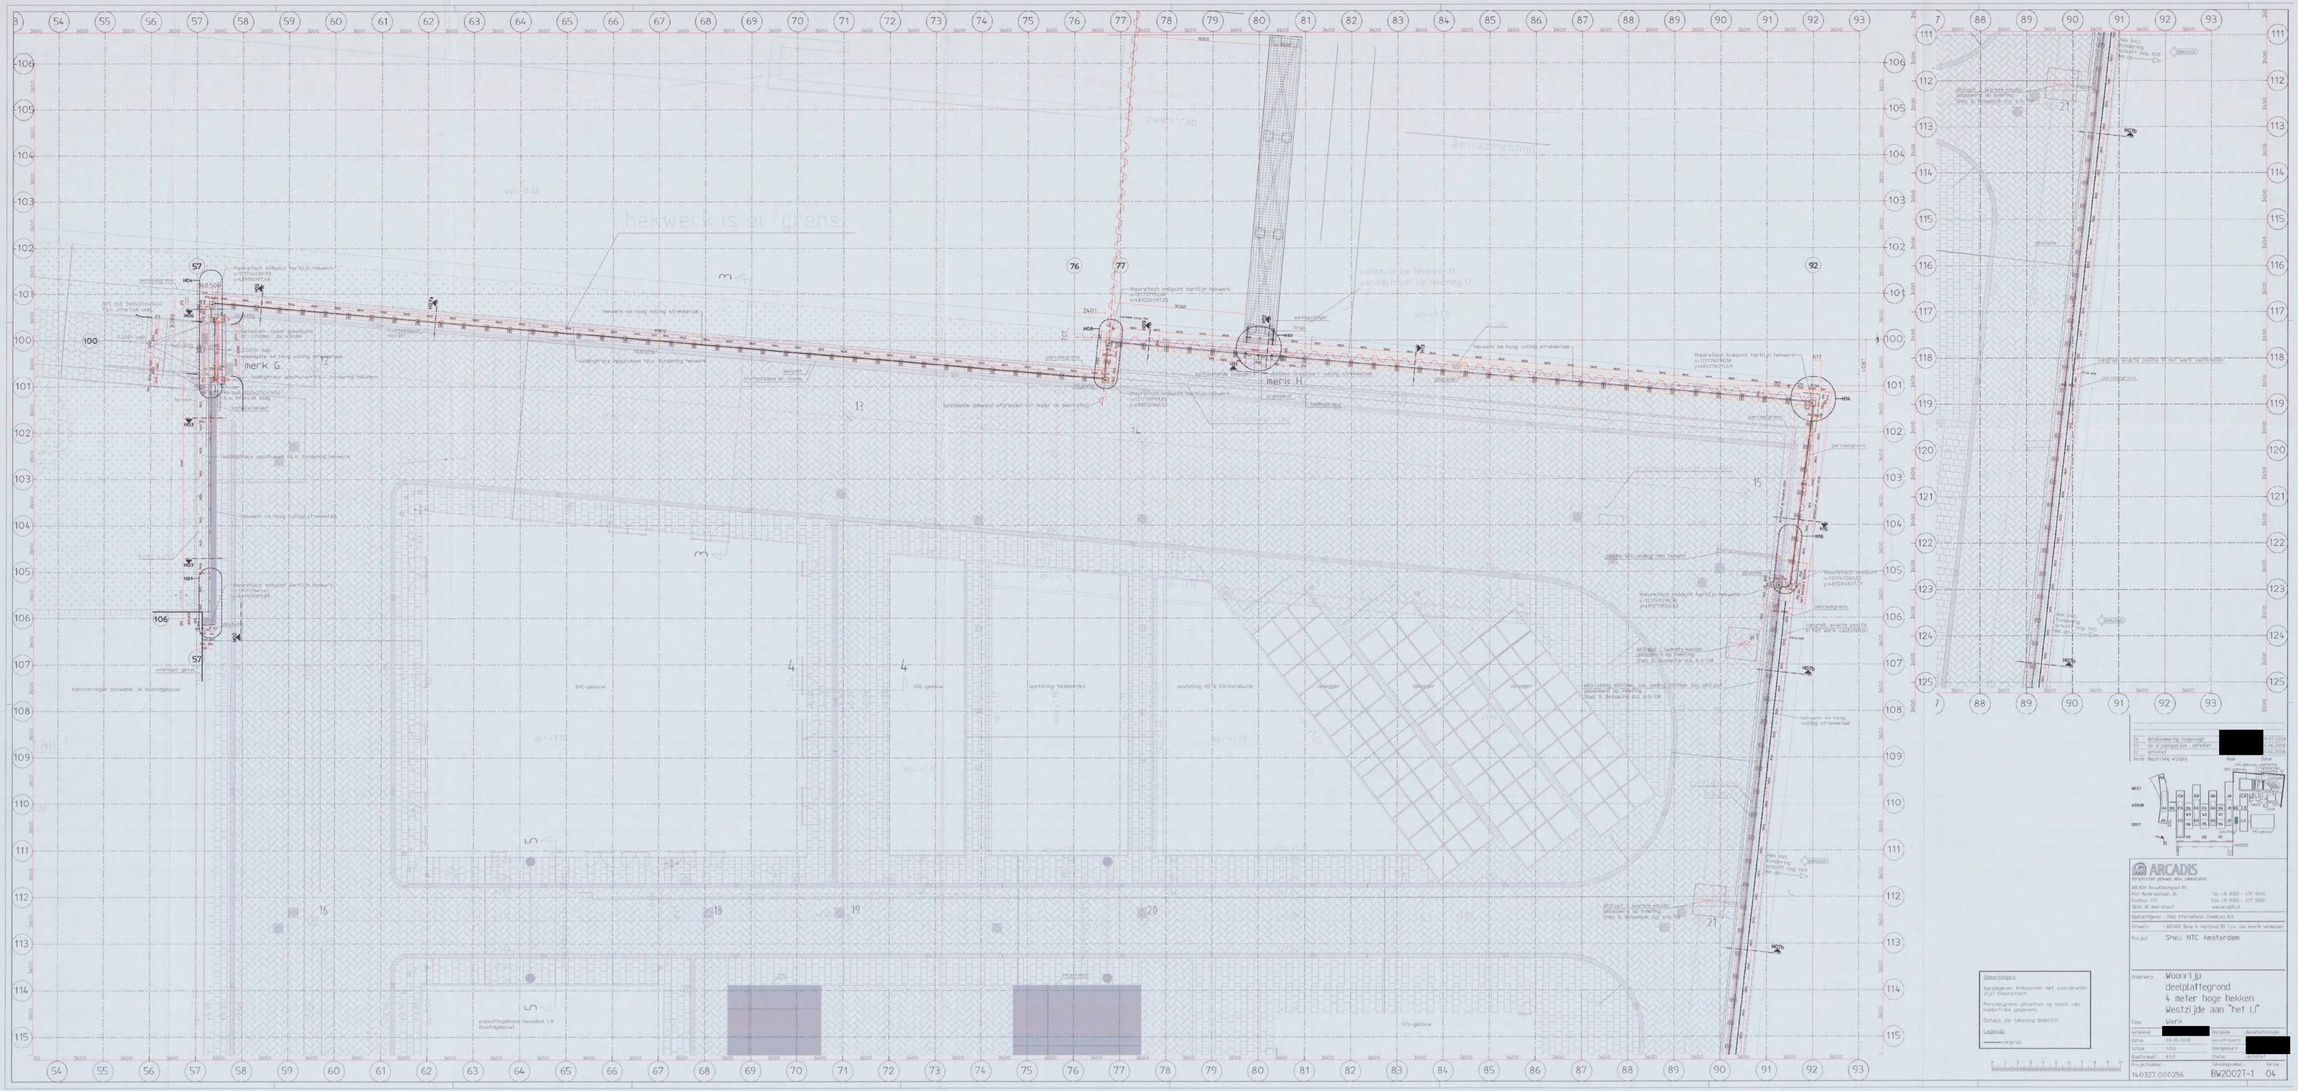
hekwerk is afgrens
merk G
merk H
Theoretisch snijpunt hartlijn hekwerk
Hekwerk 4m hoog vulling strekmetaal
Hekwerk 4m hoog vulling strekmetaal
Hekwerk 4m hoog vulling strekmetaal

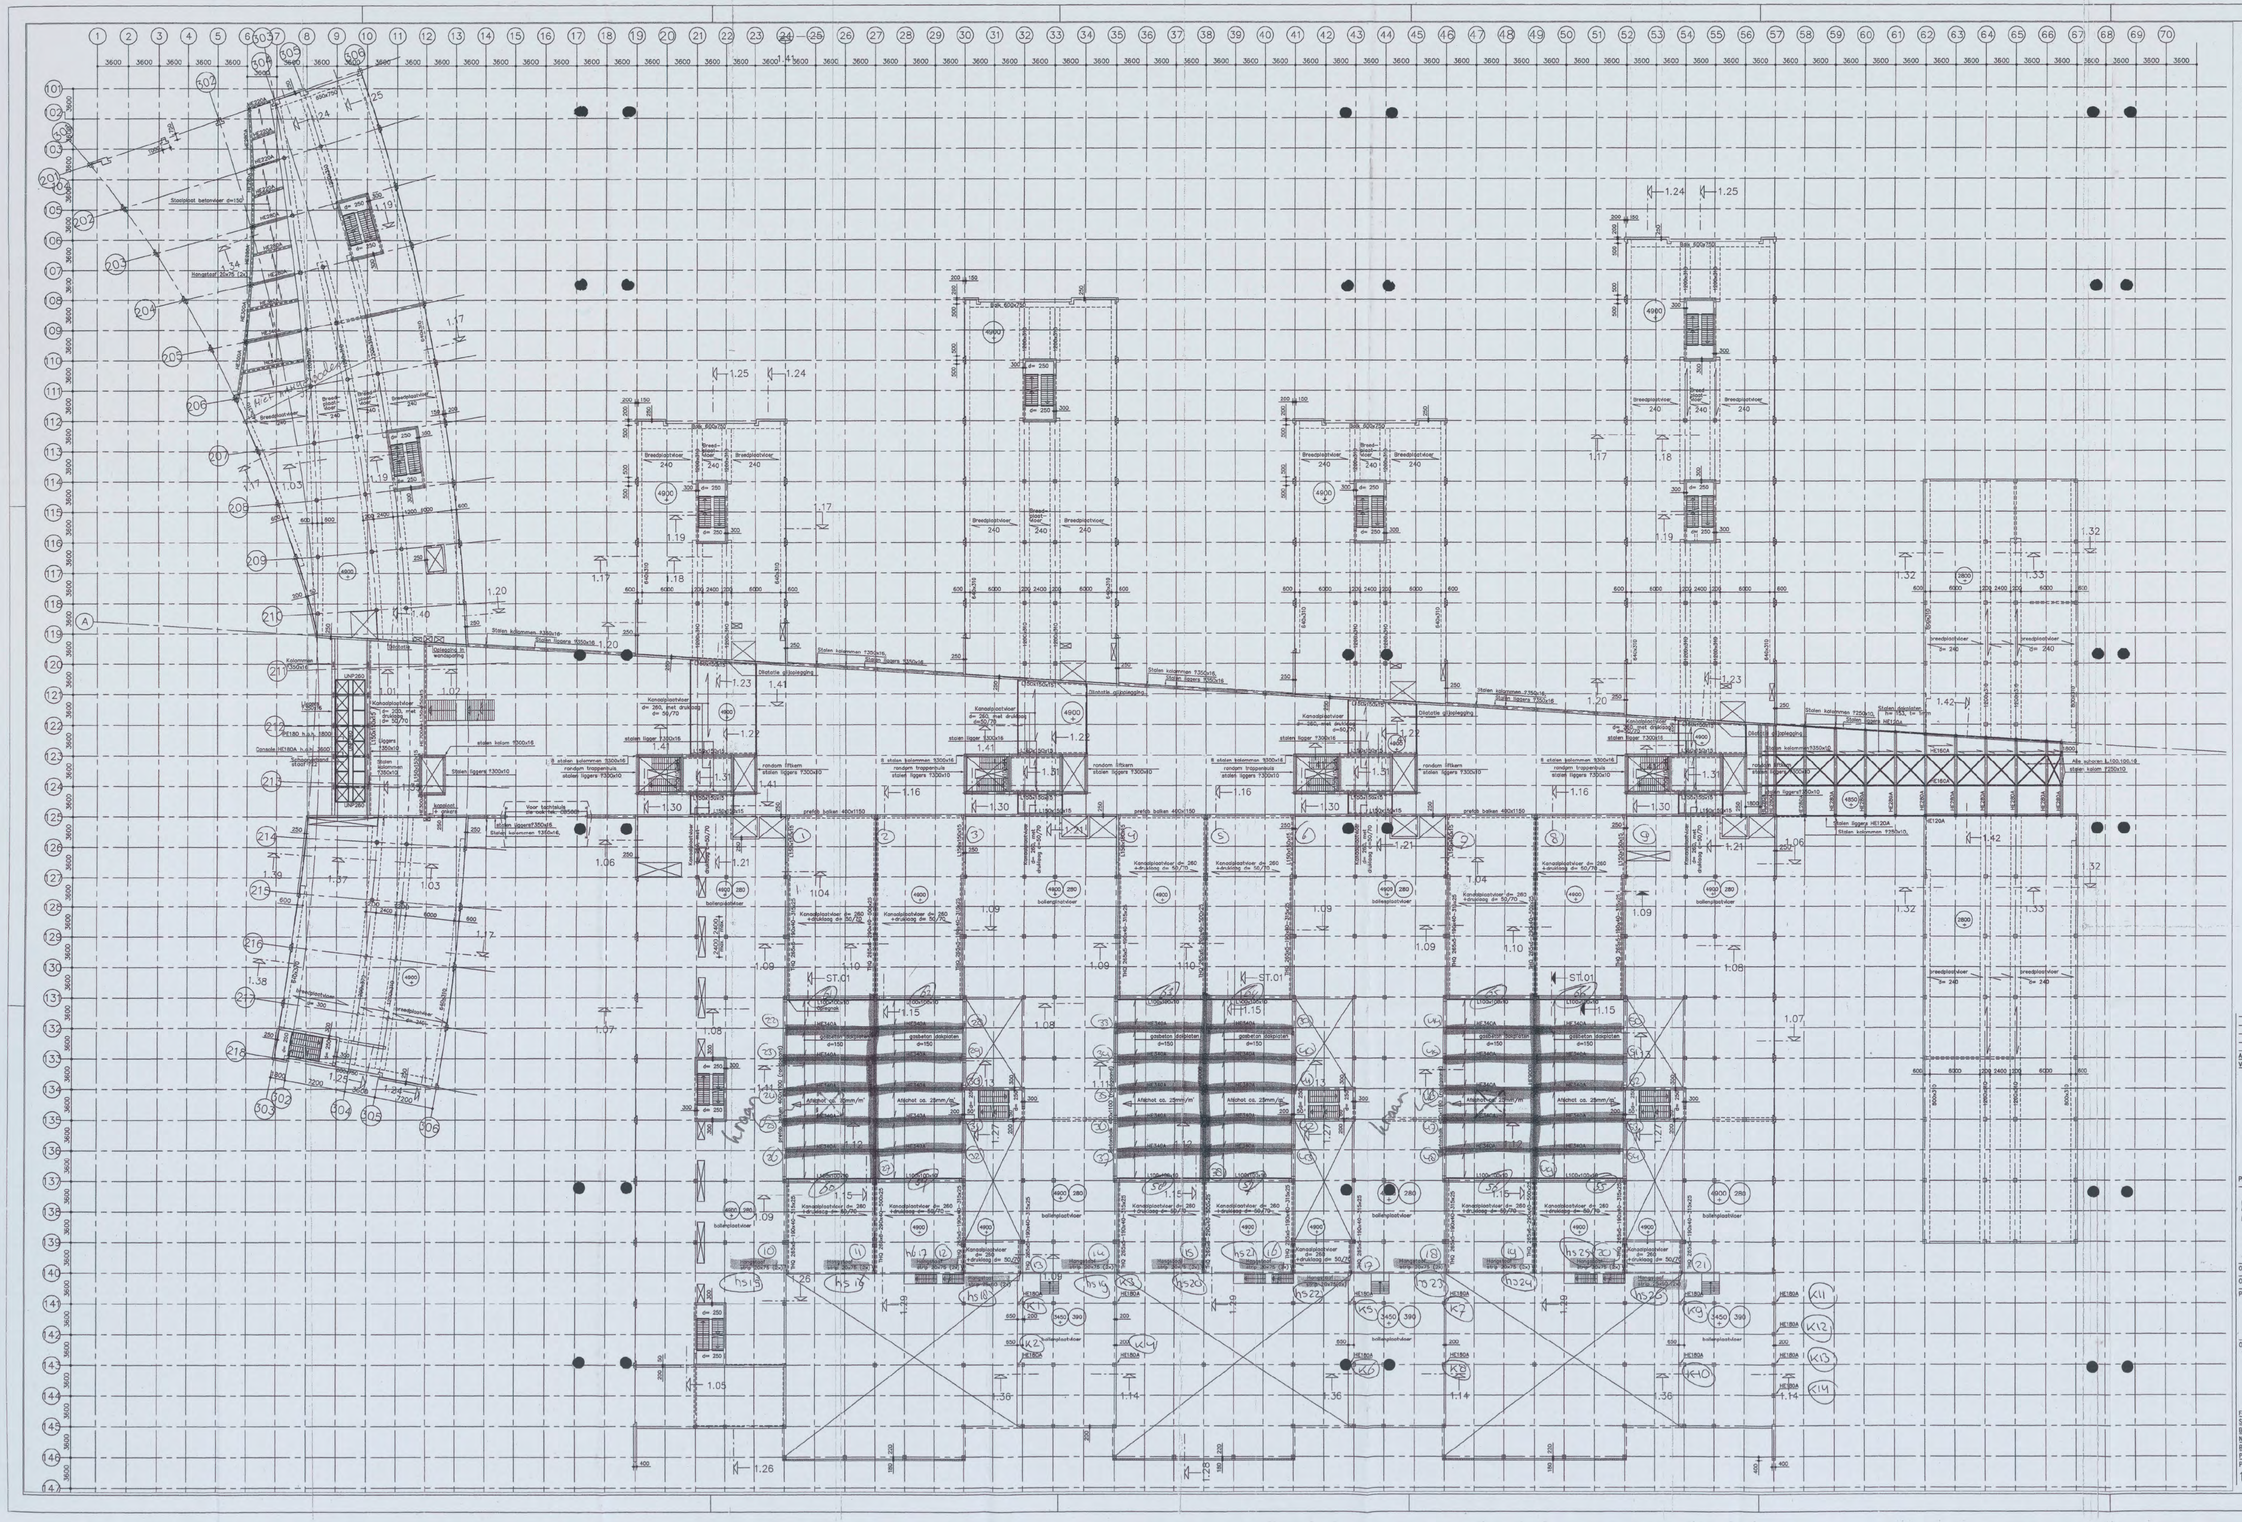

Renvooi:
- Vloeren gevlinderd
- kolom afmetingen 400x400
  350x1000
  ↑450
- Voor trappenhuizen zie bouwkundige tekeningen
- Alle beton kolommen uitvoeren in prefab
- Voor details zie tekening Cb5001
- Breedplaatvloeren: voorgespannen breedplaten.
- verzwaarde stroken: voorgespannen breedplaten met VZA

| | | | |
|---|---|---|---|
| A | Definitief | [redacted] | 27-04-05 |
| Versie: | Omschrijving | Naam: | Datum: |

Situatie
Schaal 1:5000

Planoverzicht :

**ARCADIS**
Infrastructuur, gebouwen, milieu, communicatie

Sevens Deptoorweg 93
Postbus 84119
2508 AH Den Haag
Tel. 070 3463 583
Fax 070 3458 429
www.arcadis.nl

Opdrachtgever : Shell International Chemicals BV
Ontwerp : Arcadis Bouw & Vastgoed BV
Project :
Shell NTC Amsterdam

Onderwerp :
1e Verdiepingsvloer

Fase : Bestek
Schaal : 1:200
Blaafformaat : 900x1470
Naam submap :
Bestandsnaam : CB2001
Plotschaal : 1:1

Discipline : Constructie
Getekend : [redacted]
Gecontroleerd : [redacted]
Goedgekeurd : [redacted]
Status : Definitief

Projectnummer : 140327.00256
Tekeningnr. : CB2001
Type :
Versie : A

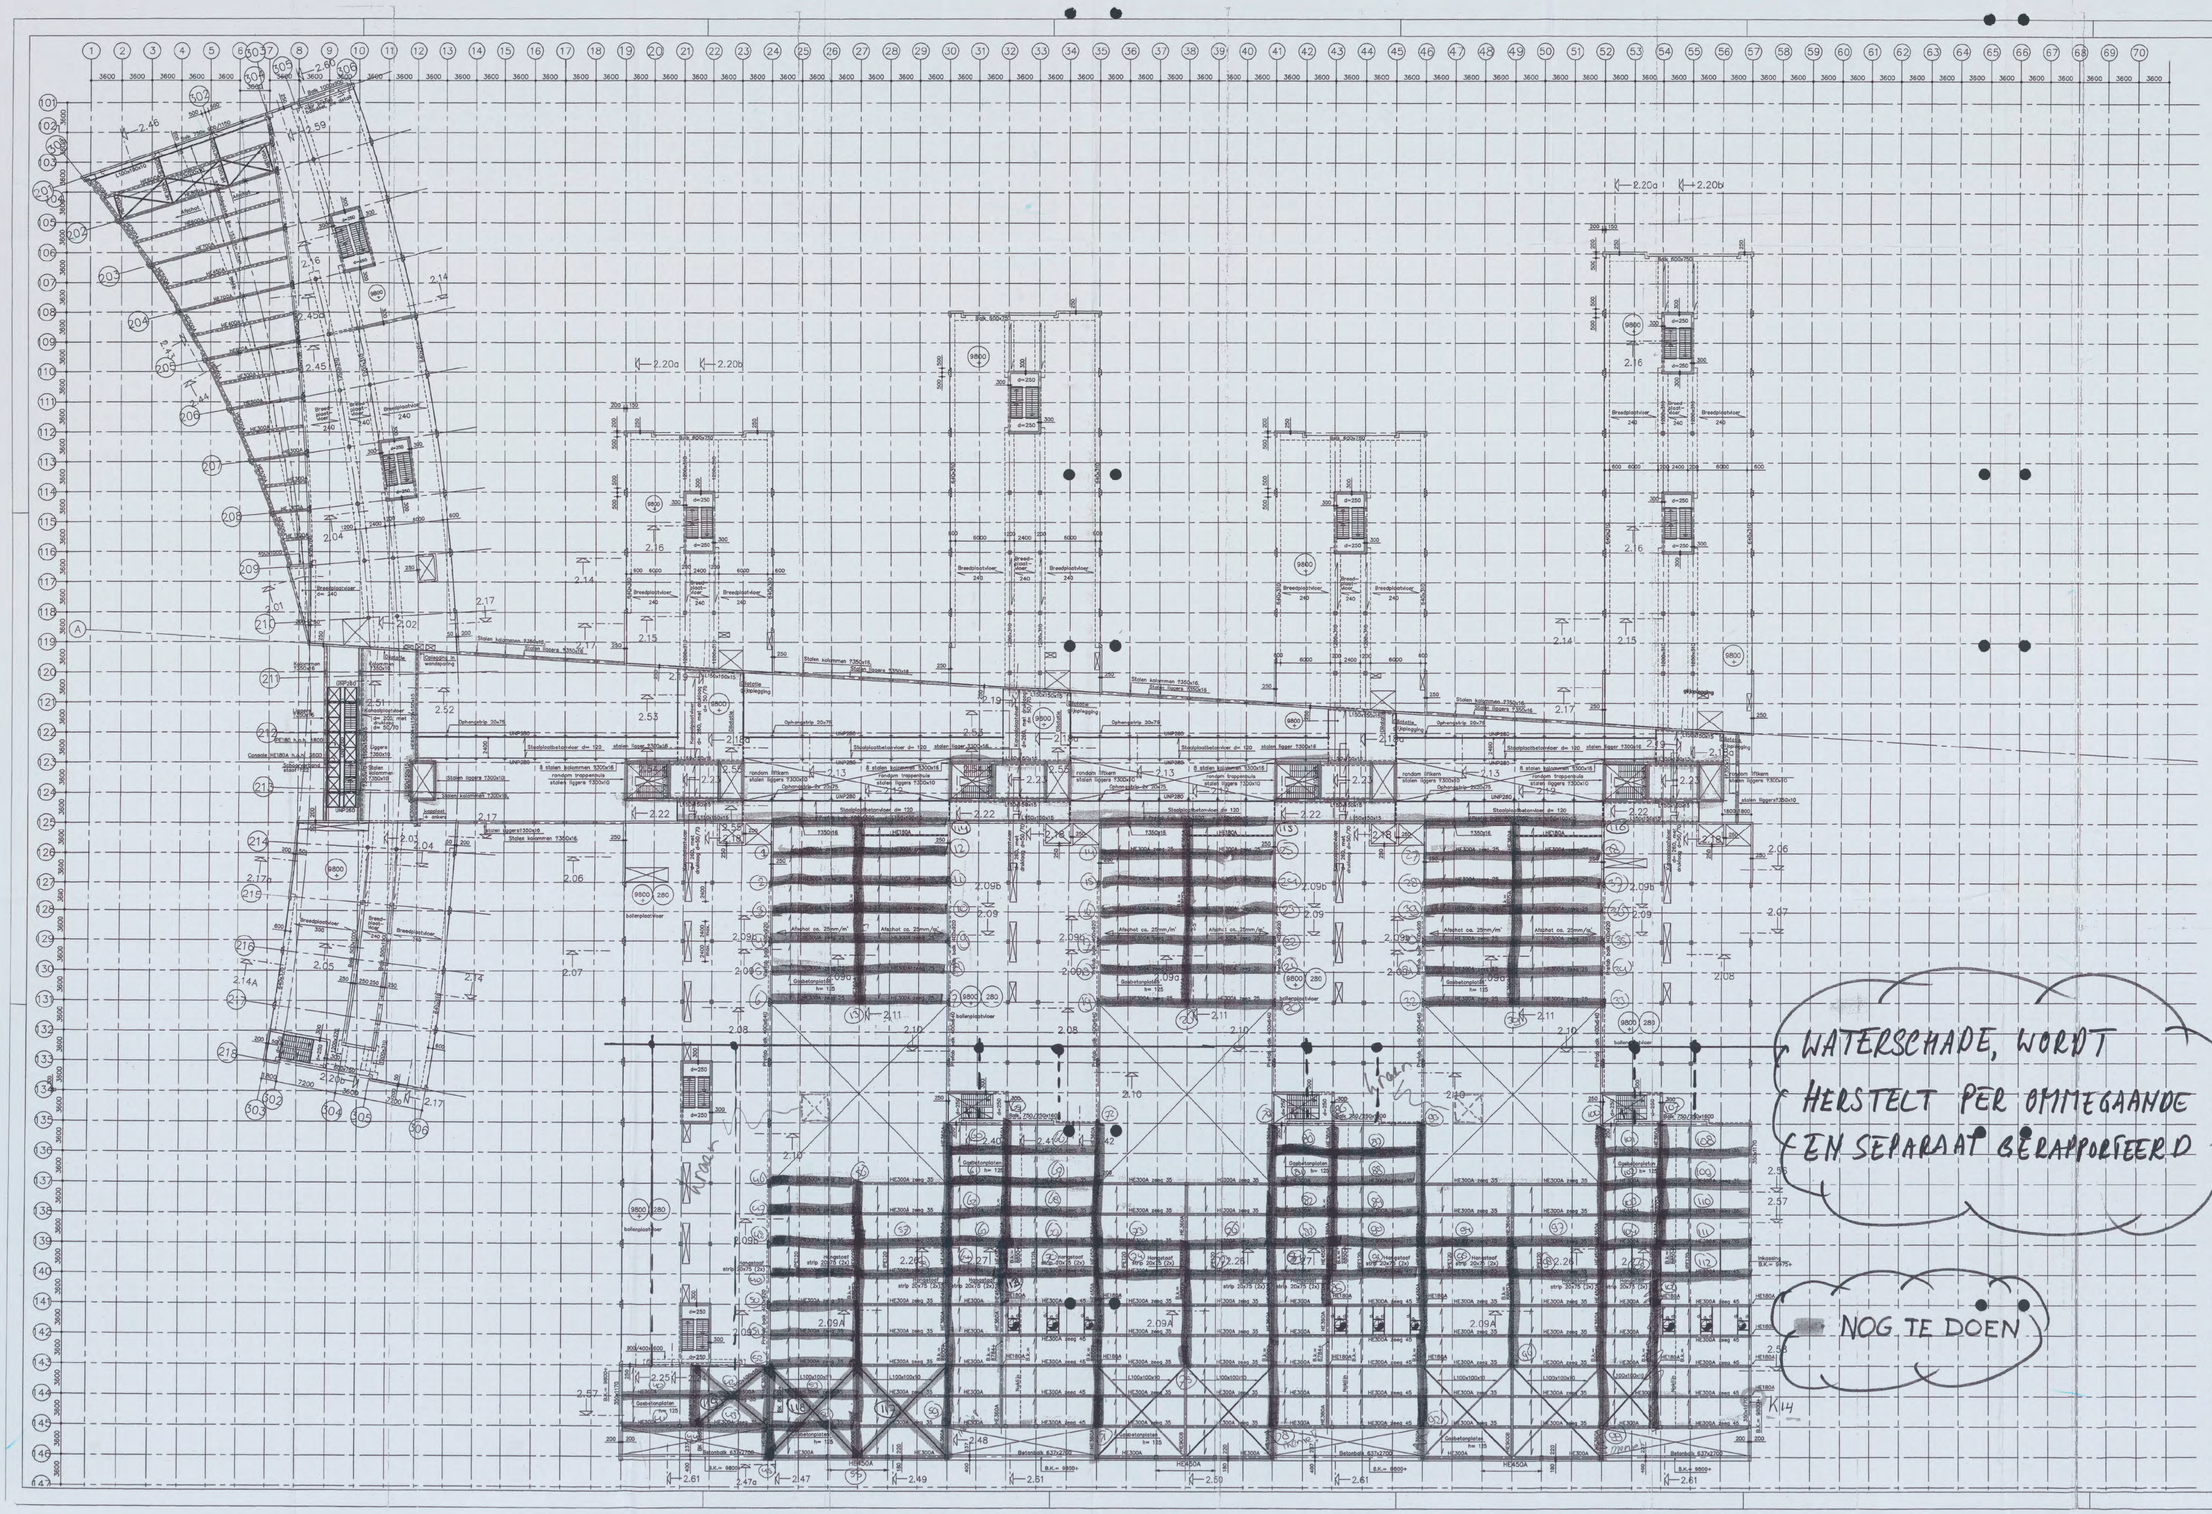


Rennpol:
- Vloeren gevlinderd
- kolom afmetingen 400x400
  350x1000
  7450
- Voor trappenhuizen zie bouwkundige tekeningen
- Alle beton kolommen uitvoeren in prefab
- Voor details zie tekening CB8001
- a. = IPE120
- ✱ = Hangstoven 2x⌀ 20x75
- Breedplaatvloeren: voorgespannen breedplaten.
- verzwaarde stroken: voorgespannen breedplaten met VZA

| | | | |
|---|---|---|---|
| A | Definitief | [redacted] | 27-04-05 |
| Versie: | Omschrijving: | Naam: | Datum: |

Situatie
Schaal 1:5000

Planoverzicht :

ARCADIS
Infrastructuur, gebouwen, milieu, communicatiens
Gaarne Deynoutweg 93
Postbus 84310
3508 AH Den Haag
Tel 070 3583 583
Fax 070 3458 429
www.arcadis.nl

Opdrachtgever : Shell International Chemicals BV
Ontwerp : Arcadis Bouw & Vastgoed BV
Project :
Shell NTC Amsterdam

Onderwerp :
2e Verdiepingsvloer

Fase : Bestek
Schaal : 1:200
Bladformaat : 900x1470
Naam submap : CB2002
Bestandsnaam : CB2002
Plotschaal : 1:1
Disciplina : Constructie
Getekend : [redacted]
Gecontroleerd : [redacted]
Goedgekeurd : [redacted]
Status : [redacted]
Projectnummer : 140327.00256
Tekeningnr. : CB2002
Type : Versie : A




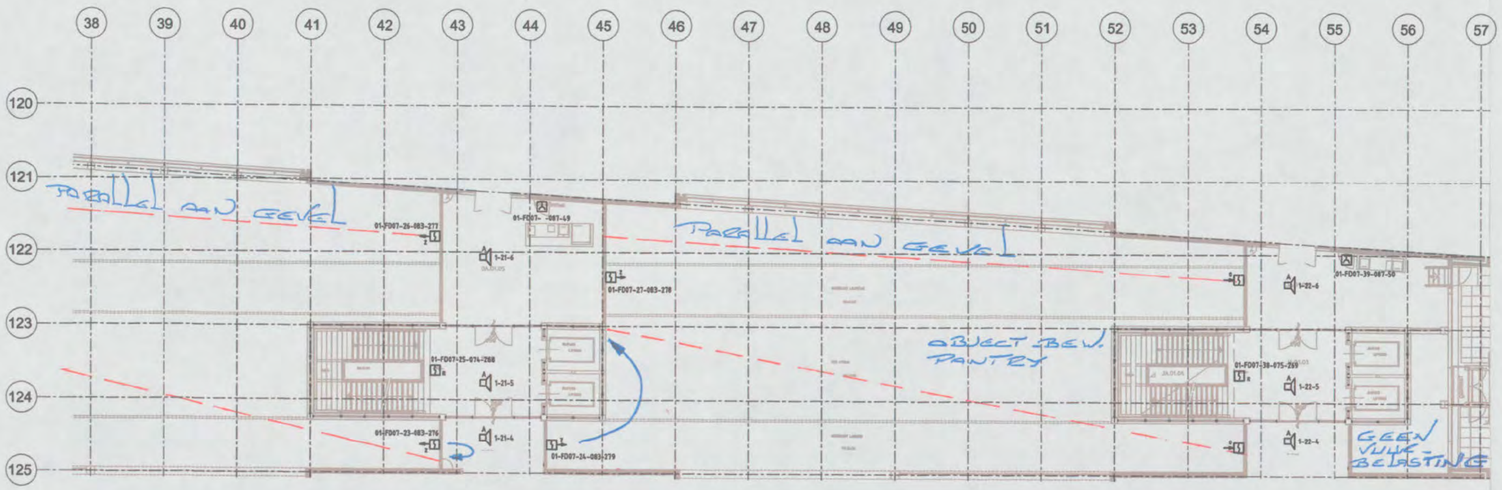


Voor renvooi zie tekening ED-005-00

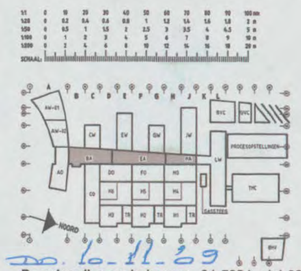


DD. 16-11-09

Bouwkundige onderlegger: 04-5221 d.d 02-04-2009

**BURGERS ERGON**
installatietechniek

| Code | Datum | Omschrijving wijziging | Gewijzigd | Gecontroleerd |
|---|---|---|---|---|
| | | | | |

Project: **Shell N.T.C. Amsterdam**

Ontwerp:

Omschrijving: Brandmeldinstallatie

[redacted]

Bedrijfsnaam: BURGERS ERGON
Projectnummer: 30302545
Discipline: Elektro
Gecontroleerd: [redacted]
Goedgekeurd:
Tekeningnr: EL-013-01-BA

Get: [redacted]
Versie:
Datum: 27-02-2009
Fase: Concept
Schaal: 1:100
Status: ASBUILT
Formaat: A0

Shell Amsterdam

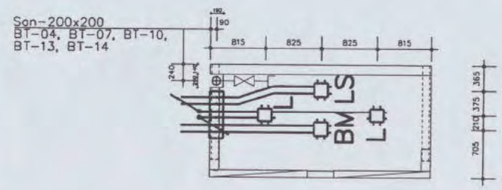


# BD01a 10x

BT04,BT07,BT10,BT13,BT14

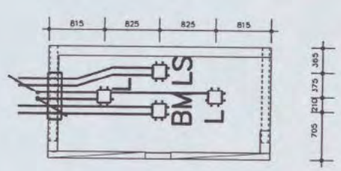


# BD01d 4x

BT05,BT06

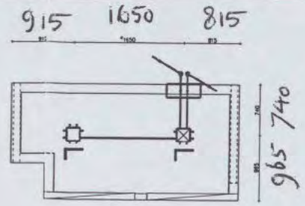


# BD02 4x

BT03

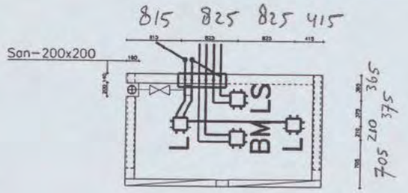


# BD03 2x

BT03

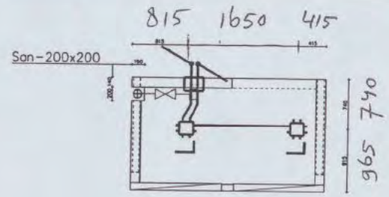


# BD03b 1x

BT03

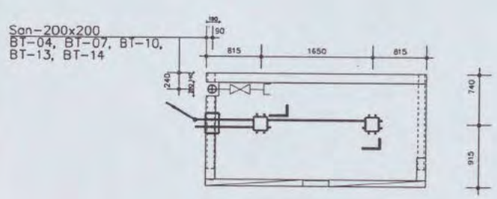


# BD01c 5x

BT04,BT07,BT10,BT13,BT14

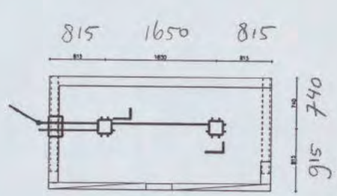


# BD01e 3x

BT05,BT06

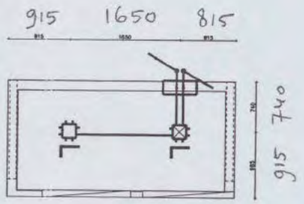


# BD04a 3x

BT08,BT11,BT15

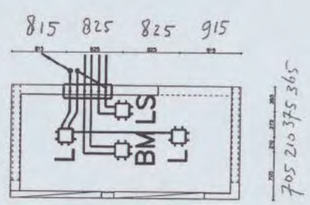


# BD05 3x

BT08,BT11,BT15

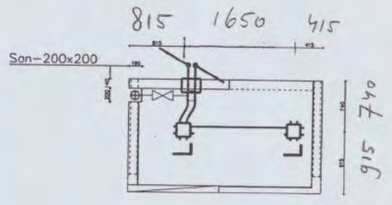


# BD03a 1x

BT03

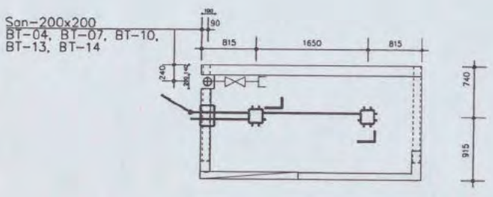


# BD01b 5x

BT04,BT07,BT10,BT13,BT14

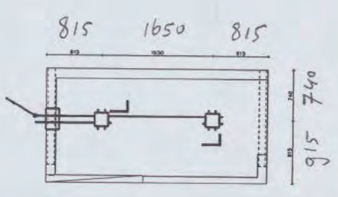


# BD01f 2x

BT05,BT06

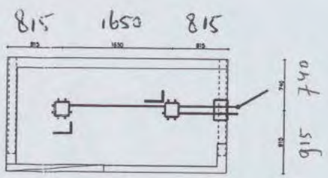


# BD01 29x

BT04,BT05,BT06,BT07,BT10,BT13,BT14

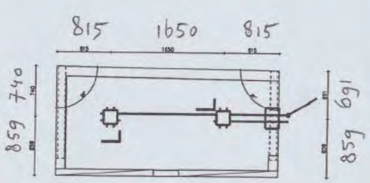


# BD07b 2x

BT01,BT02

22 FEB 2006

ARCADIS

Ingek. d.d. - 8 MRT 2006

Pr.nr 327 256 1102 Voor [redacted]

Kopie

06-01-2005

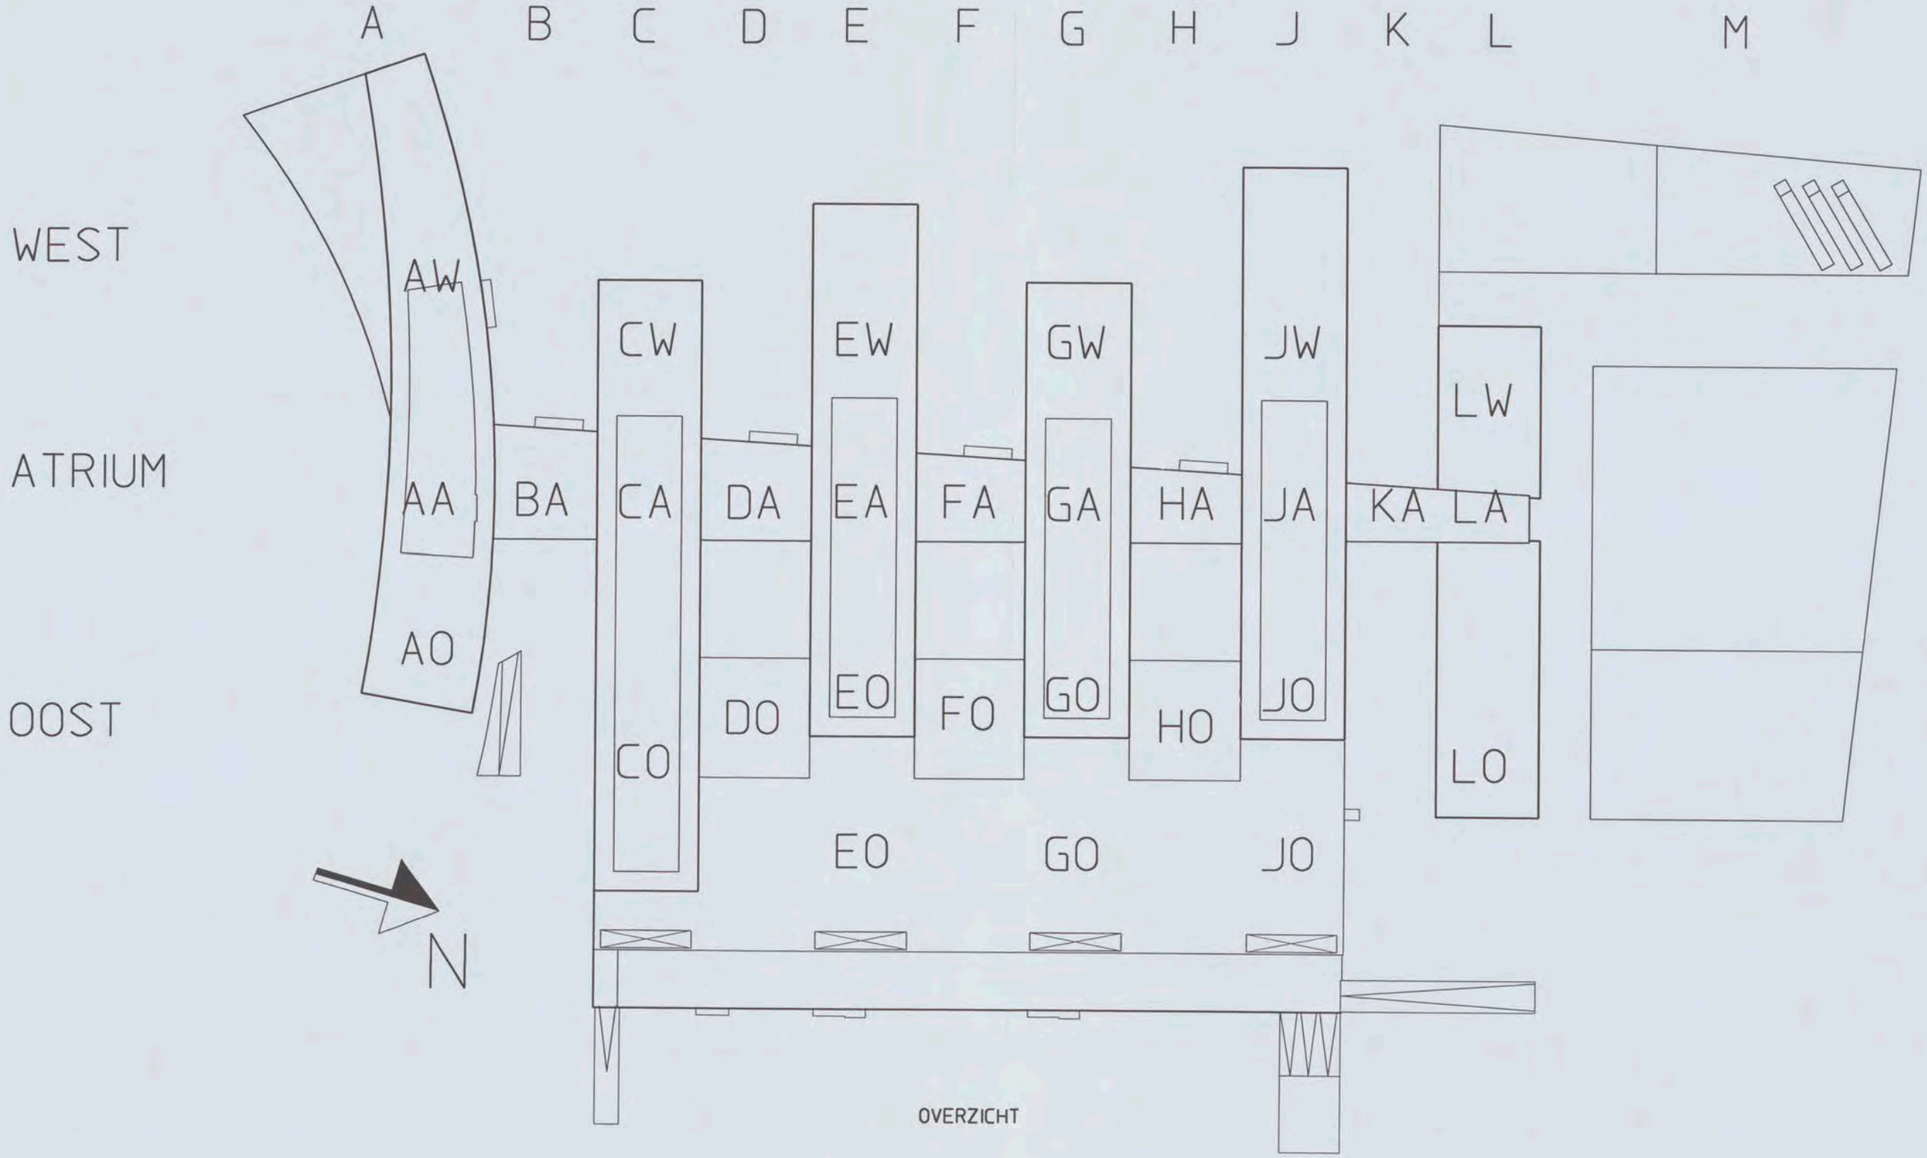


OVERZICHT

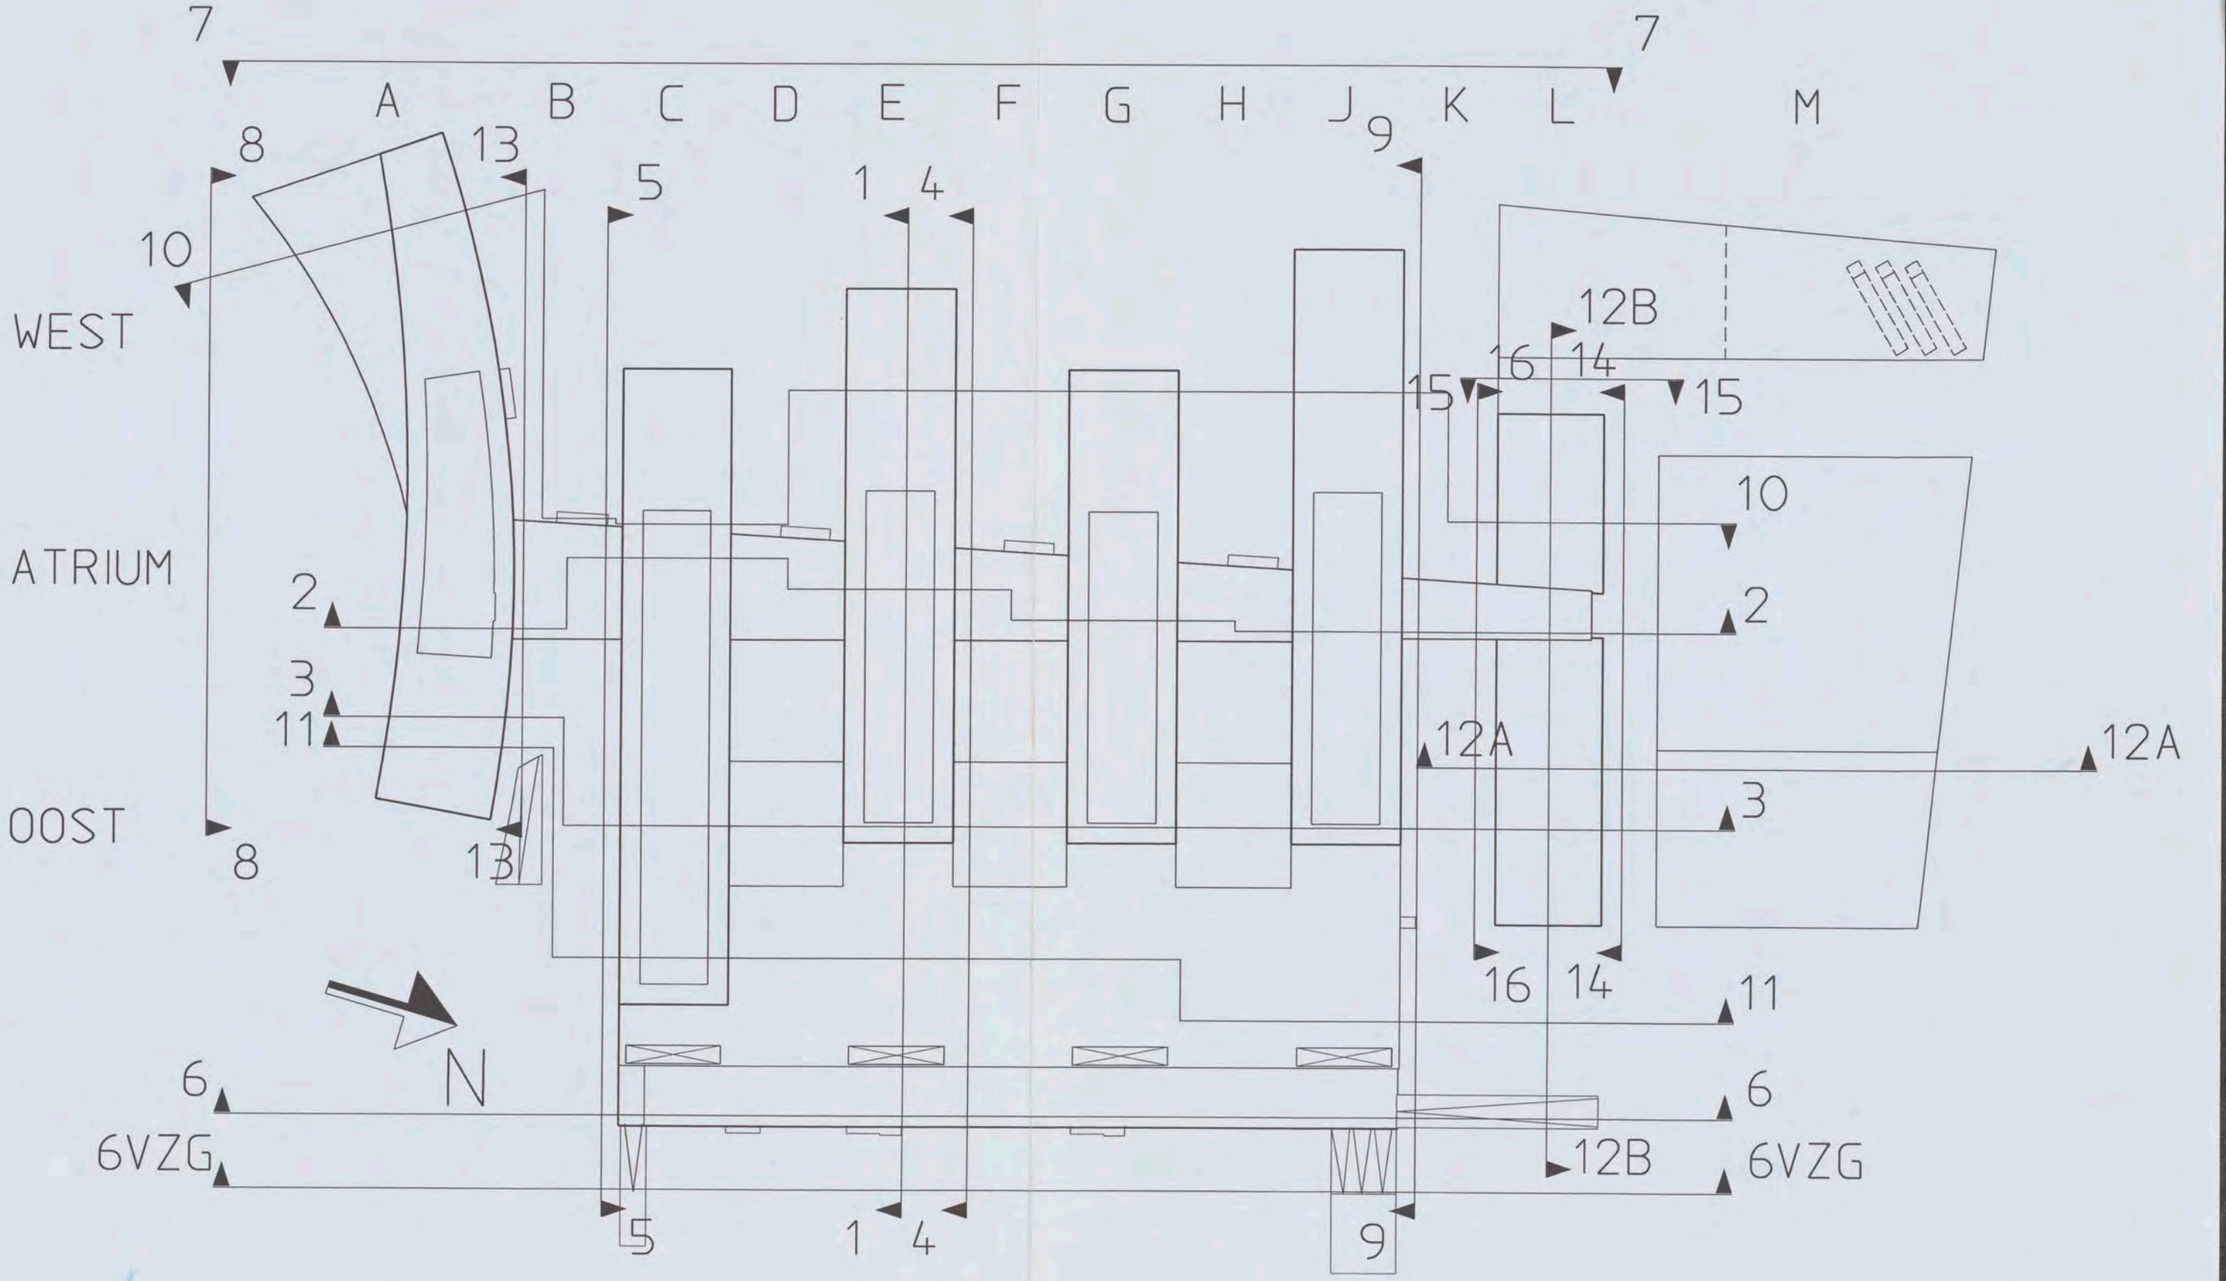
7
7
A
B
C
D
E
F
G
H
J
K
L
M
8
13
5
1
4
9
10
WEST
12B
16
14
15
15
10
ATRIUM
2
2
3
11
12A
12A
3
OOST
8
13
16
14
11
N
6
6
6VZG
12B
6VZG
5
1
4
9

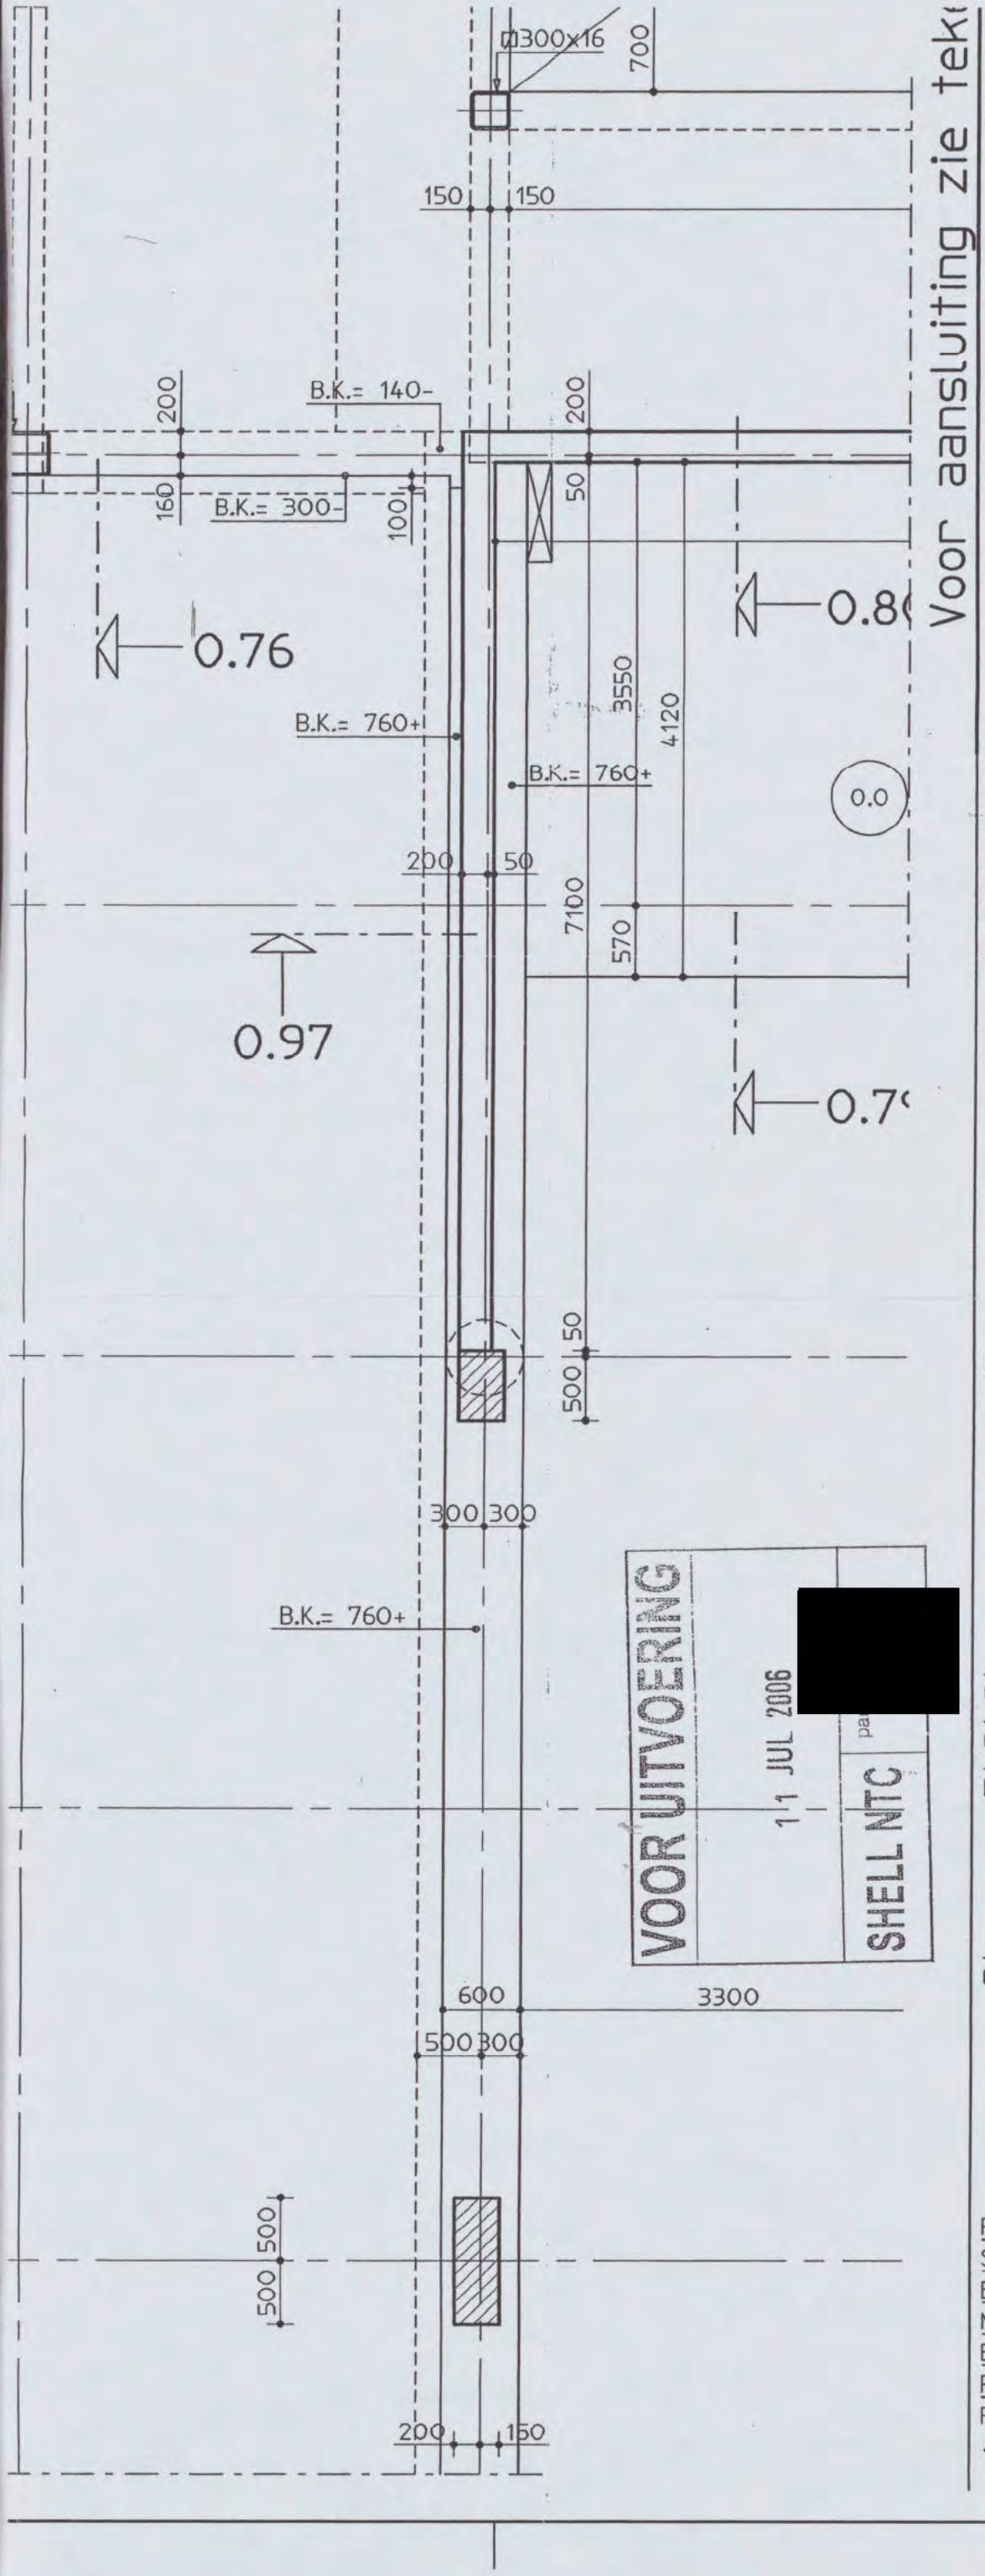


Voor aansluiting zie tek


**Hoofduitvoerder**

[redacted]

e-mail [redacted]@heijmans.nl


| Versie | Omschrijving | Naam | Datum |
|---|---|---|---|
| F | Gewijzigd (zie pijlen 10x) | [redacted] | 07-07-06 |
| E | Gewijzigd (zie pijlen 1x) | | 24-02-06 |
| D | Diverse wijz. (zie pijlen 2x) | | 18-01-06 |
| C | Diverse wijz. (zie pijlen 2x) | | 03-11-05 |
| B | Definitief | | 22-08-05 |
| A | Concept | | 21-06-05 |

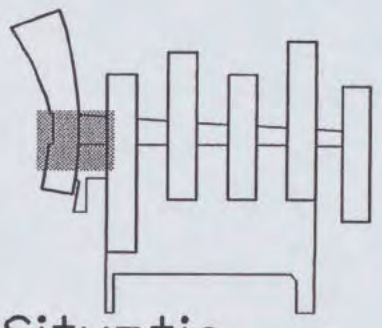

## Situatie

Schaal 1:5000

Planoverzicht :


**ARCADIS**

*Infrastructuur, gebouwen, milieu, communications*

Gevers Deynootweg 93
Postbus 84319
2508 AH Den Haag
Tel 070 3583 583
Fax 070 3546 163
www.arcadis.nl


Opdrachtgever : Shell International Chemicals BV

Ontwerp : Arcadis Bouw & Vastgoed BV

Project :

Shell NTC Amsterdam

Onderwerp :

# Begane Grondvloer tpv as 7 t/m as 19 en as 119 t/m as 129

| | | | |
|---|---|---|---|
| Fase | : Werkfase | | |
| Schaal | : 1:50 | Discipline | : Constructie |
| Bladformaat | : A0 | Getekend | [redacted] |
| Naam submap | : | Gecontroleerd | |
| Bestandsnaam | : CW2008 | Goedgekeurd | |
| Plotschaal | : 1:1 | Status | : Definitief |

| Projectnummer : | Tekeningnr. | : Type : | Versie : |
|---|---|---|---|
| 140327.000256 | CW2008 | V | F |


C1 B1 A1 C2 B2 A2 B5 A5 20 18 17 16 11
Patch Reference numbers on UTT
Image Engineering Scan Reference Chart TE263 Serial No. 546
10 09 03 02 01 C7 B7 A7 C8 B8 A8 C9 B9
the scale towards document

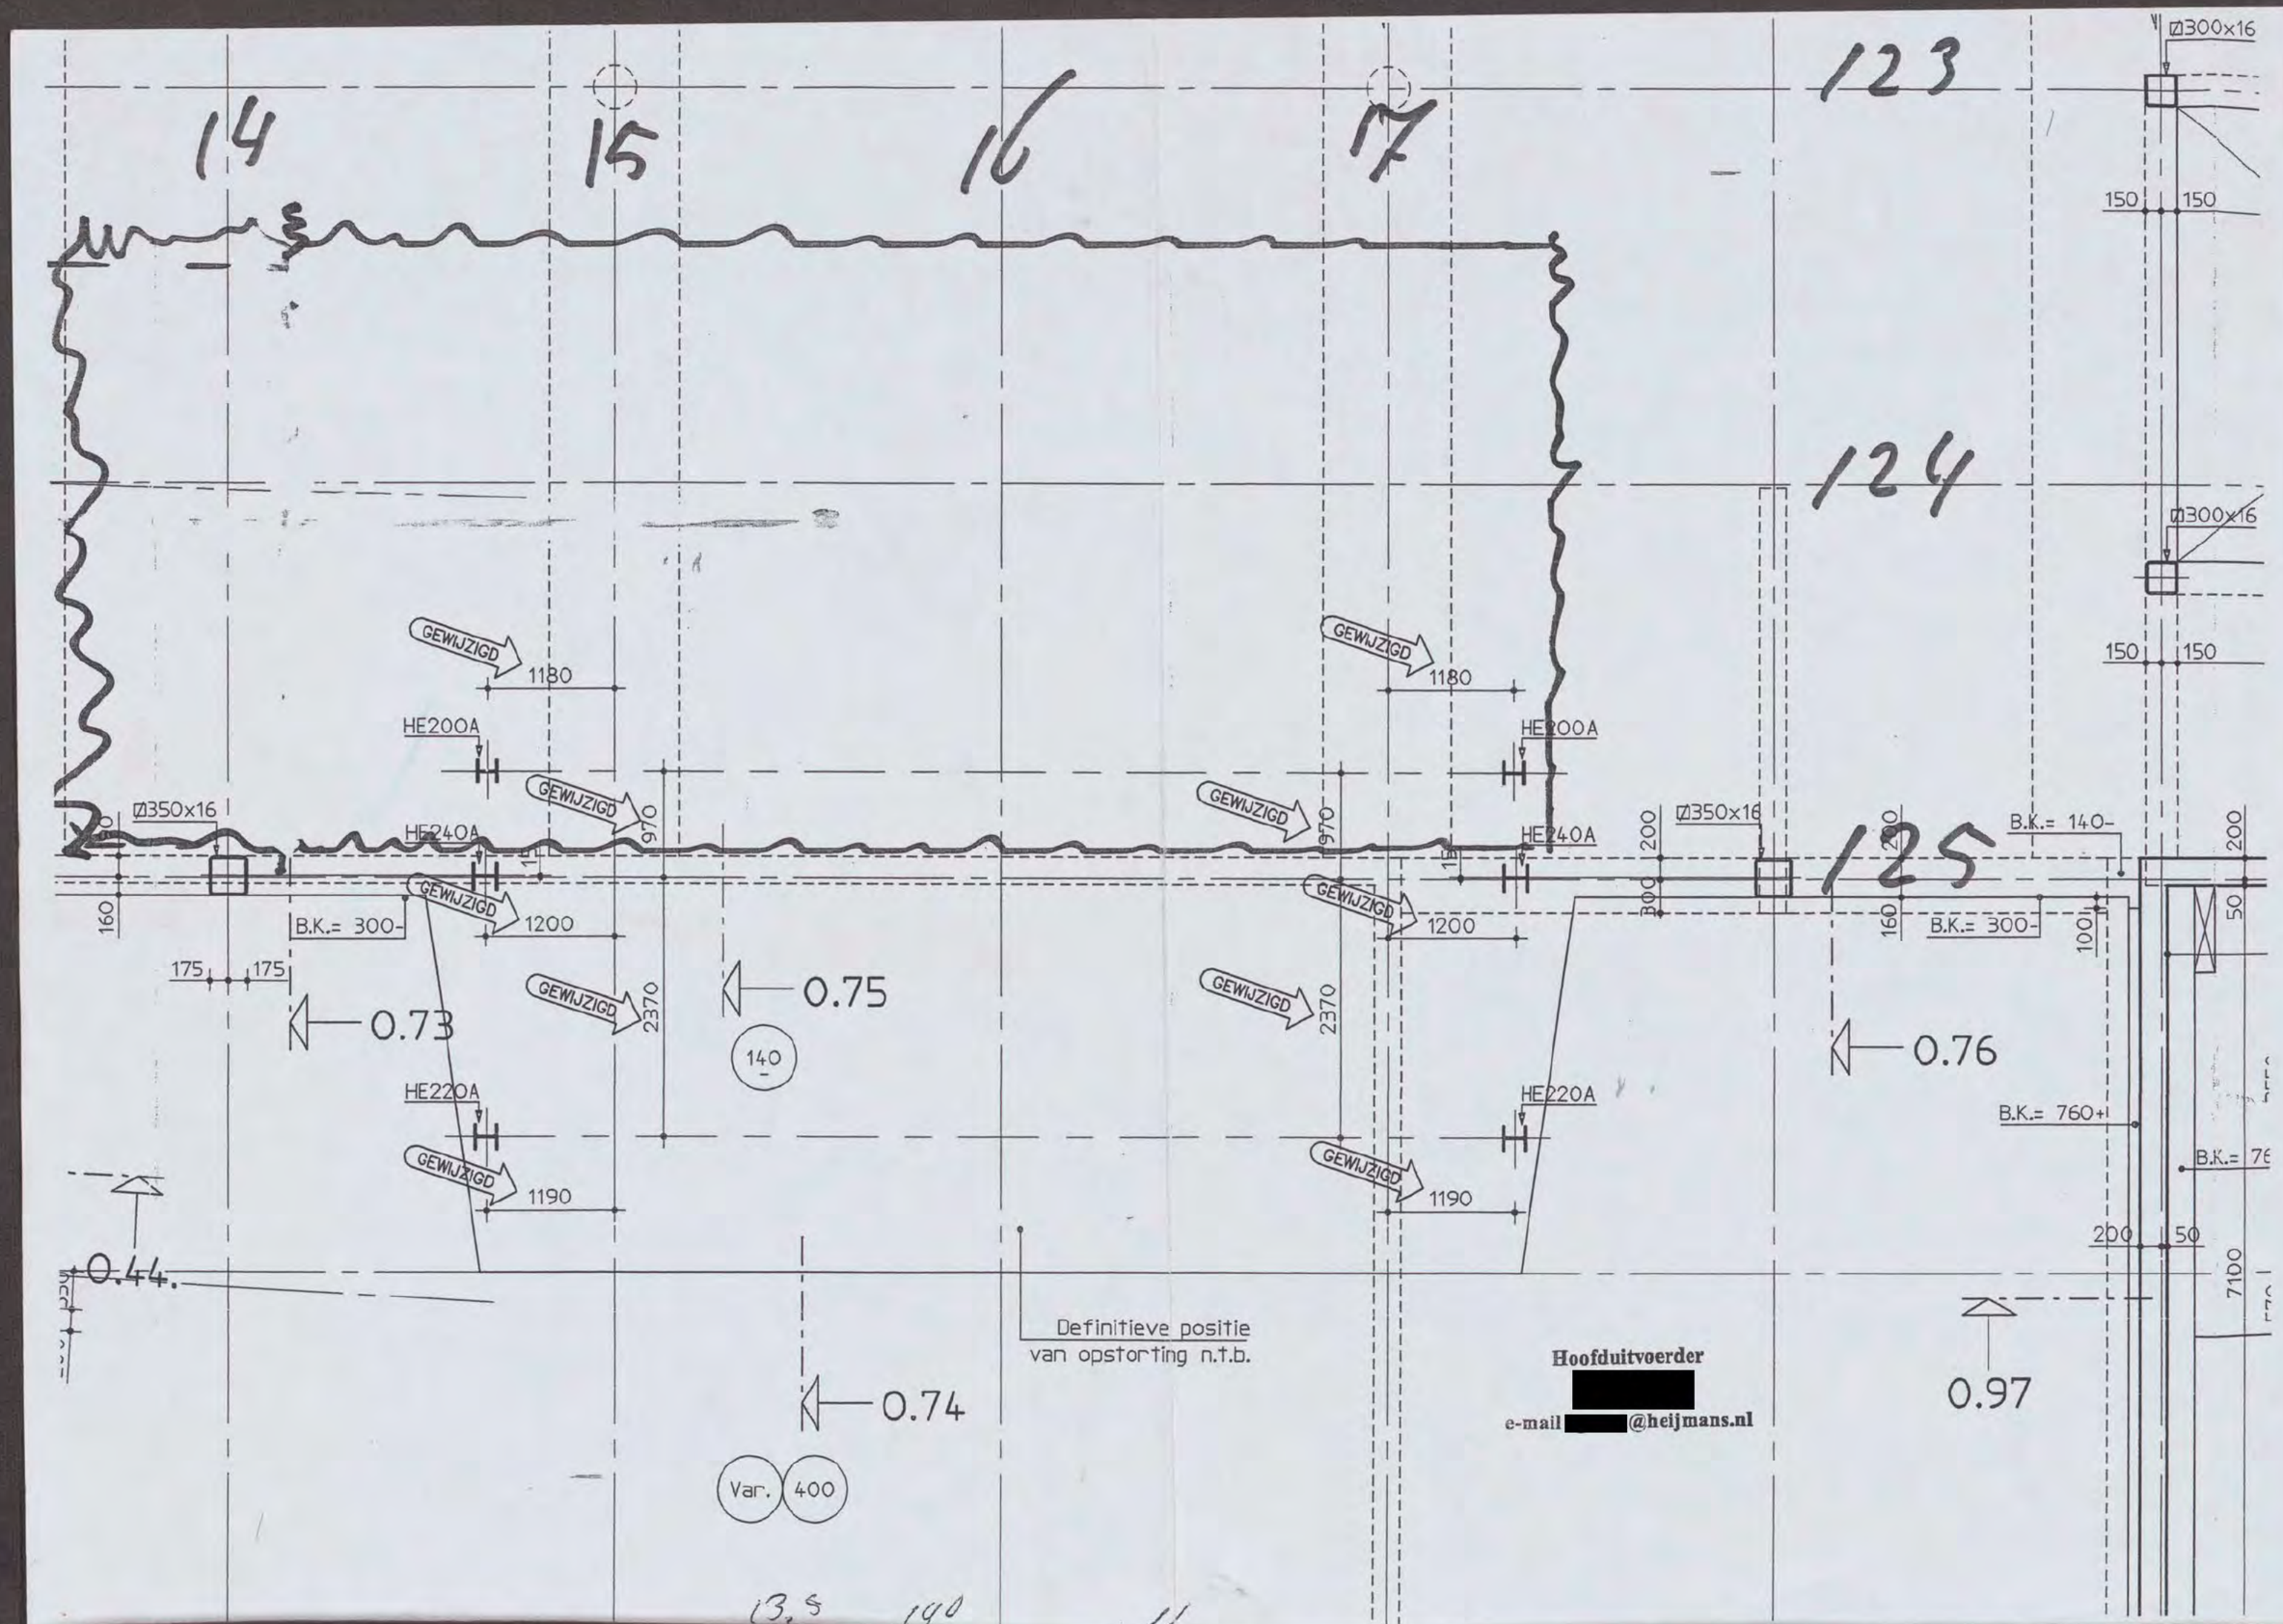

14
15
16
17
123
124
125
Ø300x16
150
150
Ø350x16
GEWIJZIGD
1180
HE200A
HE240A
970
1200
2370
B.K.= 300-
B.K.= 140-
B.K.= 760+
HE220A
1190
175
160
200
300
100
50
7100
0.73
0.75
0.76
0.44
0.74
0.97
140
Var.
400
Definitieve positie
van opstorting n.t.b.
Hoofduitvoerder
[redacted]
e-mail [redacted]@heijmans.nl

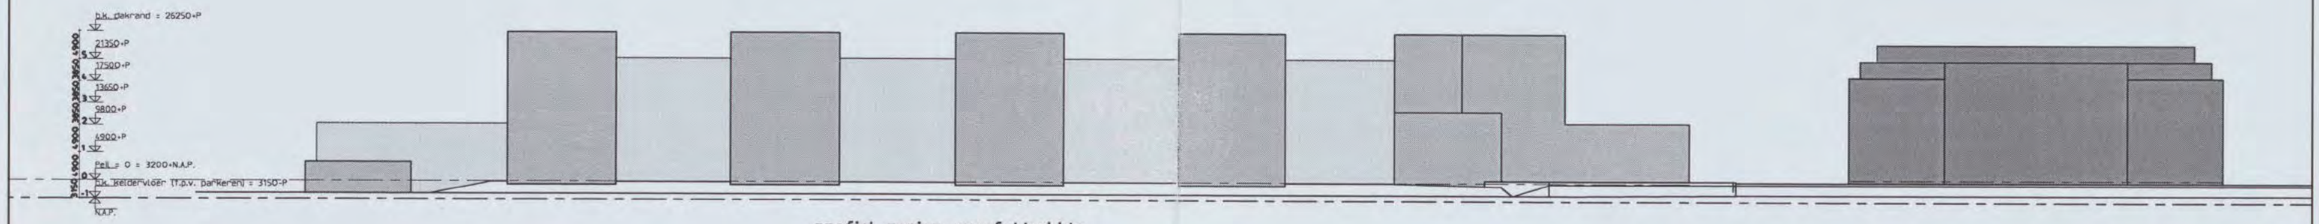


profiel gezien vanaf IJ-zijde

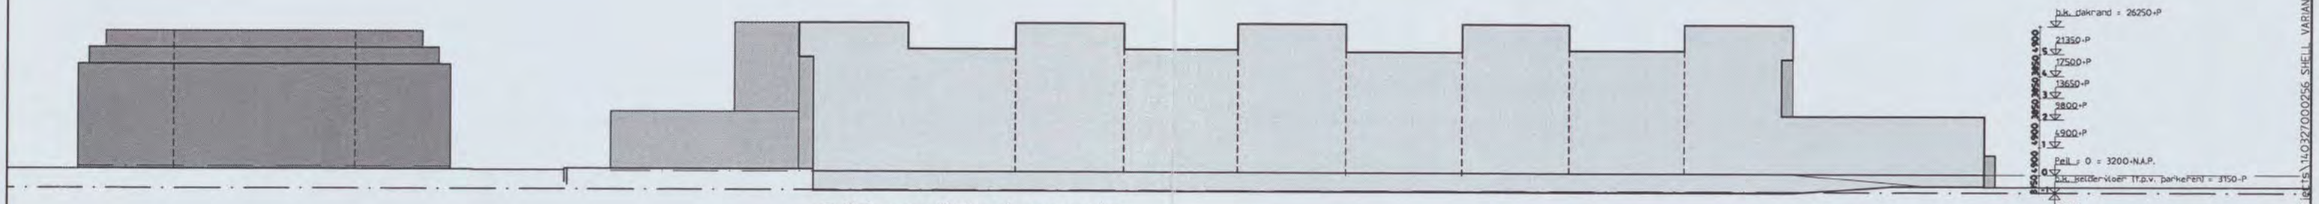


profiel over Atrium doorgesneden

**ARCADIS**
*Infrastructuur, gebouwen, milieu, communications*

ARCADIS Bouw&Vastgoed BV
Piet Mondriaanlaan 26 Tel: 033-477 1000
Postbus 220 Fax: 033 4772010
3800 AE Amersfoort www.arcadis.nl

| | | | |
|---|---|---|---|
| Opdrachtgever: Shell Intern. Chemicals B.V. | | Ontwerp : Arcadis BV | |
| Project : Shell NTC Amsterdam | | | |
| Onderwerp : | | | |
| Getekend [redacted] | Datum : 14-07-'04 | Gecontroleerd: [redacted] | |
| Schaal : 1:1000 | Formaat: A3 | Goedgekeurd : [redacted] | |
| Discipline : Bouwtechnologie | Fase : | Status : concept | |
| Projectnummer: 140327.000256 | Tek.nr: 04- | Versie: | |

lagemaate 13-07-2004 140327000256 T:\acad\projects\140327000256 SHELL VARIANT 3\Algemeen\Gevels-Doorsneden\profielgeb.dwg a3-1000

! Set aanvr. met datum hier vandaan verzenden.
Set buiten dienst met datum naar Noord.

Gemeente Amsterdam
**Dienst Milieu en Bouwtoezicht**

Stadsdeel Amsterdam-Noord
Ingekomen d.d.
[illegible] AUG 2008
[redacted]

Nr: G 01/0491 2004 Projectcode: _____ Dossier: _____

## C.T.T.

Plaatsaanduiding : Grasweg 29
Omschrijving/projectnaam : NTC - Shell terrein

| | |
|---|---|
| Aanvrager | : |
| Adres | : |
| Telefoonnummer | : |
| Postcode/Woonplaats | : |
| Gemachtigde | : |
| Adres | : |
| Telefoonnummer | : |
| Postcode/Woonplaats | : |
| Constructeur | : [redacted] |
| Adres | : |
| Telefoonnummer | : |
| Postcode/Woonplaats | : |
| Aannemer | : |
| Adres | : |
| Telefoonnummer | : |
| Postcode/Woonplaats | : |

| | | |
|---|---|---|
| P.B.T. | [redacted] | Stadsdeel |
| Bouwvergunning verleend d.d. | Funderingsdossier | Informatie |

C.T.T. afgedaan d.d.: 28/4/08 Paraaf: [redacted]

139.537

DGK 15 { 1e verd. vloer vingers + bij. vloer deel 29/06/[redacted]
7 t/m 10
T251 t/m T270 29 Juni 2006 [redacted]
B50, B50A, B51 t/m B53

DGK 16 { Palenplannen + gewichtsberekening 12/07/06
van BVC, GVC, TMC, Gasstraat,
Hoogtracee, GTL, Incinerator [redacted]
T271 t/m T275, B54 t/m B61 [redacted]

DGK 17 { 2e+1e verd. Blok J+G Airdeck 17/07/06 [redacted]
3e verd. Blok. E, C, J, G Airdeck
incl. berek.
T279 t/m T331 26 JULI 2006
B62 t/m B64

DGK 18 { 4e Blok C, E, J, G. Airdeck 22/11/06 [redacted]
Diversen BVC, TMC - gebouw
T332 t/m T377
B65 t/m B70

24 NOV. 2006 [redacted]

DGK 19 { 2e, 3e+4e verd. C, E, J, G. 24/11/06 [redacted] 27 NOV. 2006 [redacted]
verd. vl. deel 1, 2, 3, 4.
T378 t/m T410
B71

DGK 20 { 1e t/m 4e verd. UTM t/m UTR
Diversen bijgebouwen.
Staalconstructie bordessen hal 1 t/m 6 15 DEC. 2006 [redacted]
T411 t/m T439, B72 t/m B80

DGK 21 { o.a. Wap. vloeren Hoorn 21/12/06.
Dakvloeren expeditie
Dakvloeren deel 1 t/m 4. 22 DEC. 2006 [redacted]

DGK 22 { Schade herstel rapport 25/04/97 24 APR. 2007 [redacted]
T468. [redacted]

DGK23 { 5e verd. vingers. 26/04/07 [redacted] 03 MEI 2007 [redacted]
1e verd. Hoorn
Dakvloeren. deel 1 t/m 4
palisplan TMC.
T469 t/m T514, B82 t/m B87

DGK24 { 2e t/m dak Hoorn. - 9 MEI 2007 [redacted]
Staal TMC-hal.
Prefab Atrium
T515 t/m T556 B88 t/m B96.

DGK25 { Staal Atriums, diverse steektrappen 22/05/97 [redacted]
5e Hoorn, diversen.
T557 t/m T612 24 MEI 2007 [redacted]
B97 t/m B109

DGK26 { Diverse staalconstructies 5/07/07 [redacted] 6 JULI 2007
T613 t/m T633