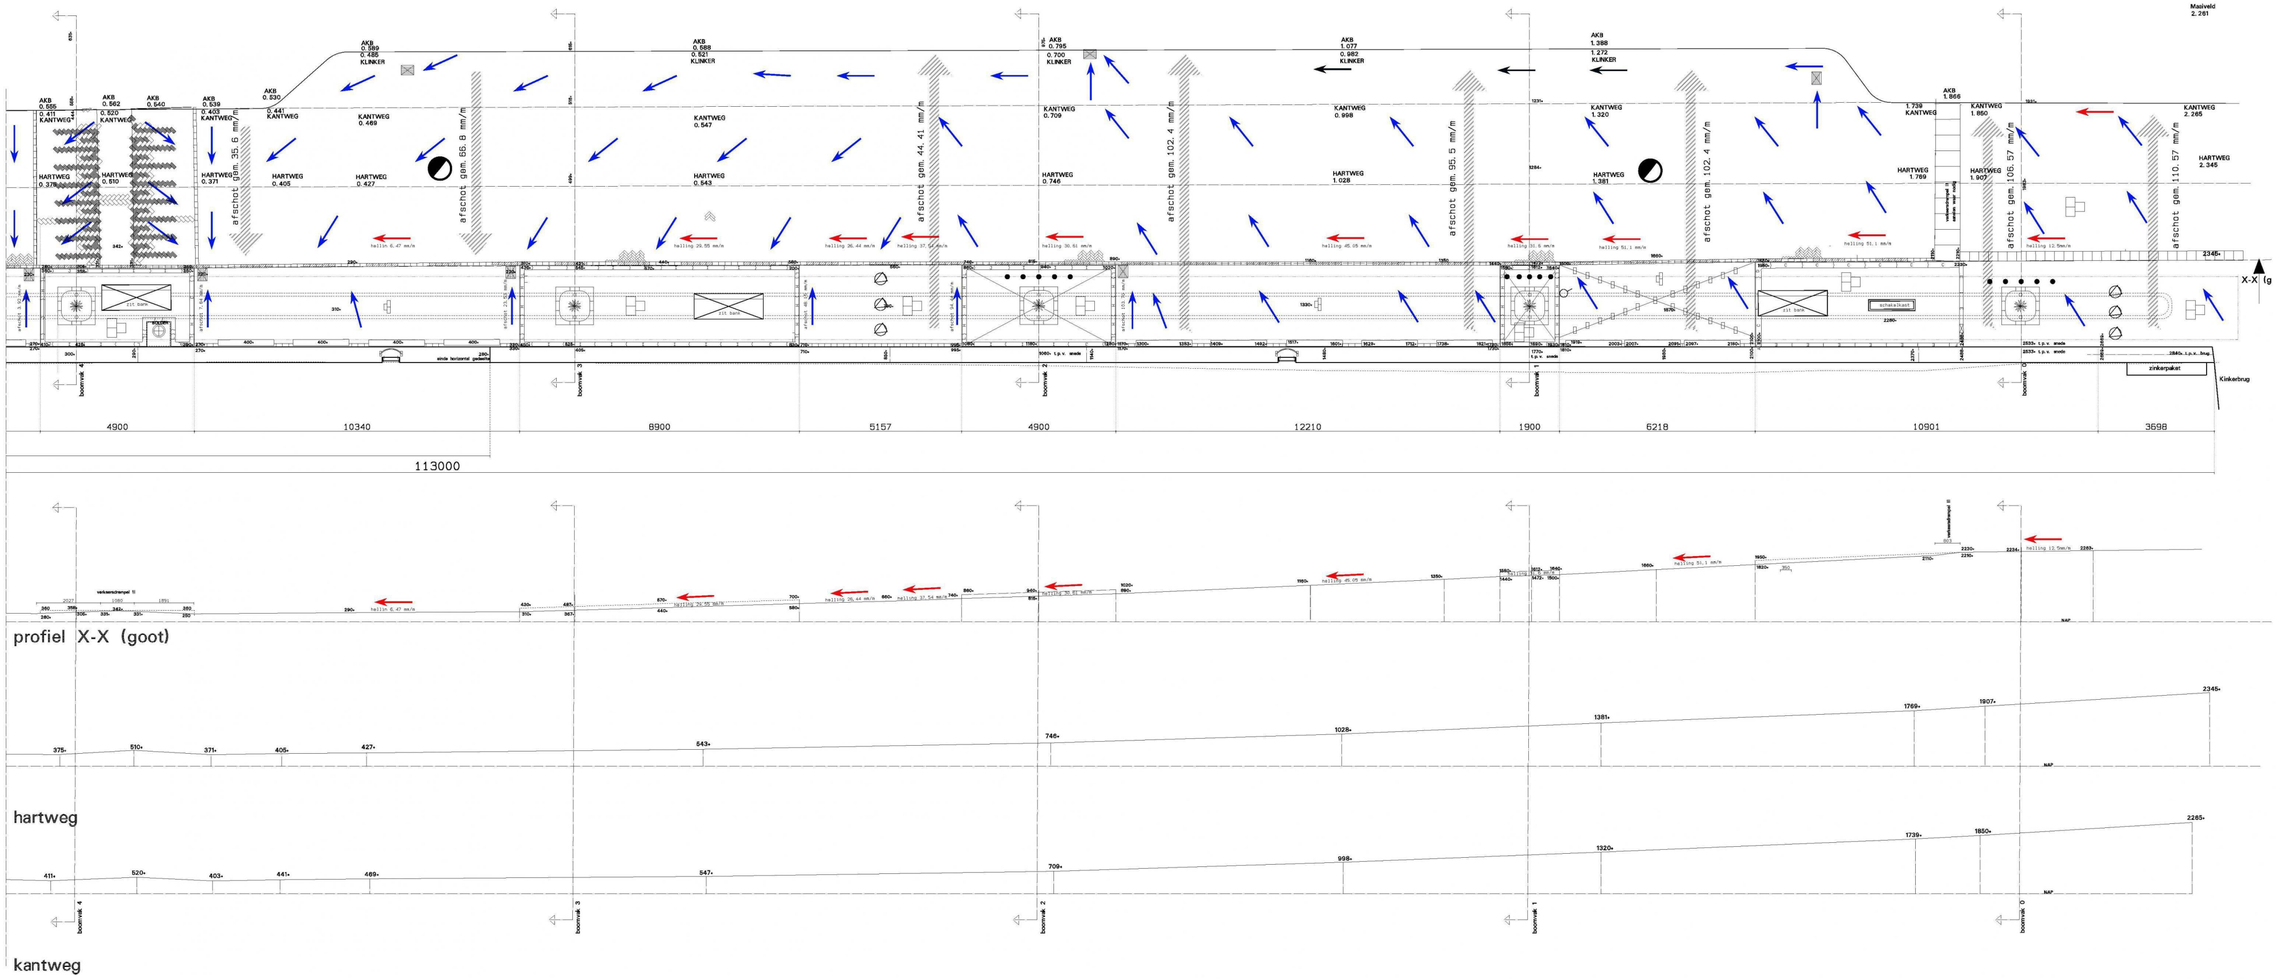

afschot voldoet aan de aanbeveling 1:50
helling voldoet aan de aanbeveling 1:300
hoogte maten t. o. v. NAP

straat kolk

gewijzigd	
project	Vernieuwen Kademuurdeel tweede kostverlorenkade
opdrachtgever	
omschrijving	Asbuilt afschottekening nieuwe situatie deel 1 van kinkerbrug tot verkeersdrempel
	nr/s 14060.cel
	schaal 1:50
	gemeland datum 08.04.2017
	werk 15019
	tekening ab09