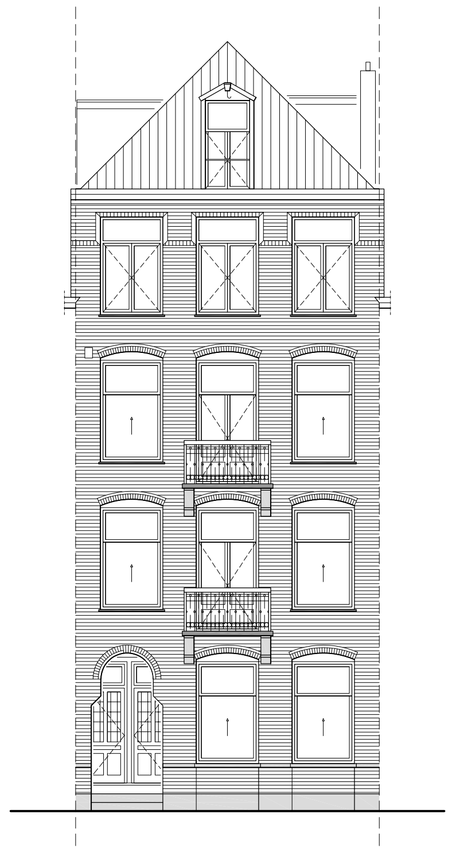

Voorgevel

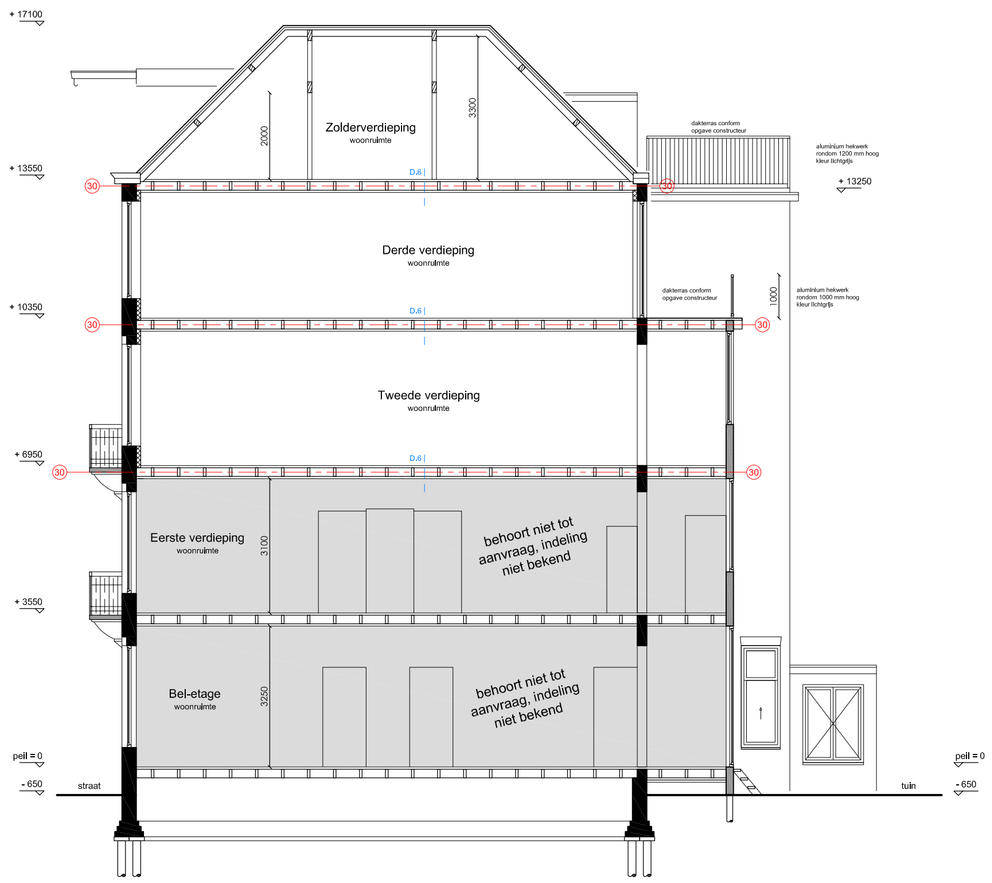

Doorsnede A-A

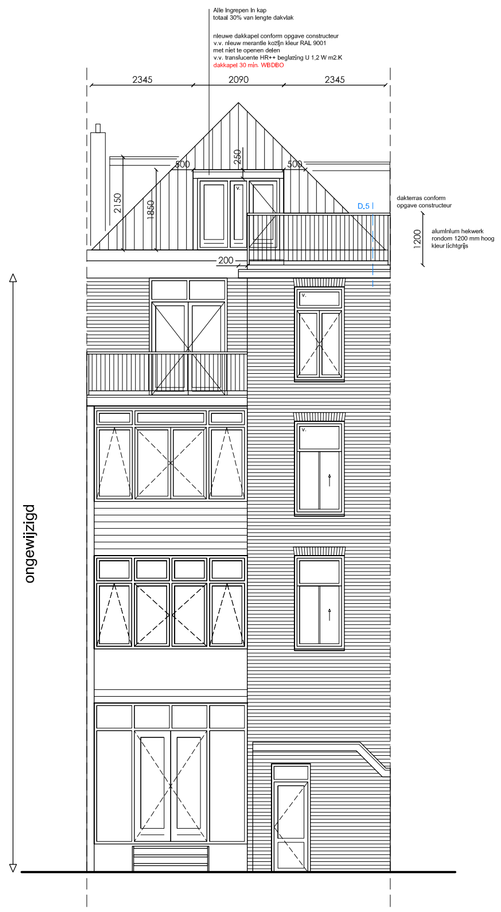

Achtergevel

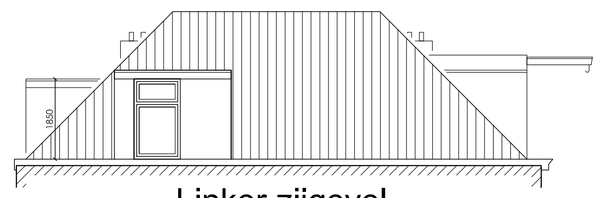

Linker zijgevel

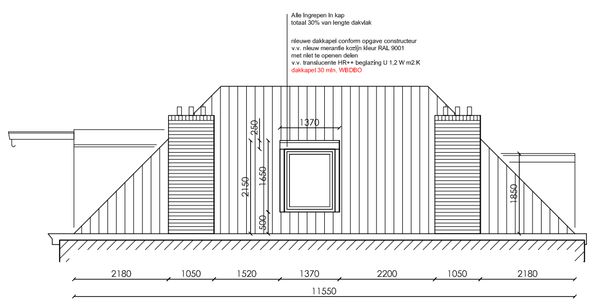

Rechter zijgevel

RENVOOI		
afkorting	symbool	omschrijving
-		constructieve muren
-		lichte scheidingswand
sl		standleiding
rg	rg	rookgasafvoer & luchttoevoer
mv		mechanische ventilatie
cv	cv	cv-ketel
gz	gz	geizer
mk	mk	meterkast
gas	gas	gasmeter
hwa	hwa	hemelwaterafvoer
wm	wm	wasmachine
wd	wd	wasdroger
kk	kk	koelkast
kt	kt	kooktoestel
vk	-	verkeersruimte
gvk	-	gemeenschappelijke verkeersr.
vr	-	verblijfsruimte
rm	rm	rookmelder op lichtnet volgens NEN 2555
WBDBO	WBDBO	weerstand branddoorslag en brandoverslag in minuten

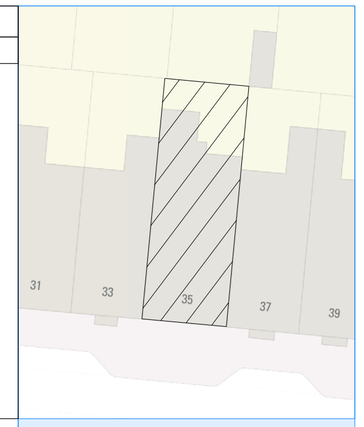

Noord

Situatie, schaal 1: 500

Project gegevens:

Adres: [redacted]
Postcode: 1017 XX
Gemeente: Amsterdam
Gebied: Singelgrachtzone

Monument: Nee
Orde Pand: Orde 2

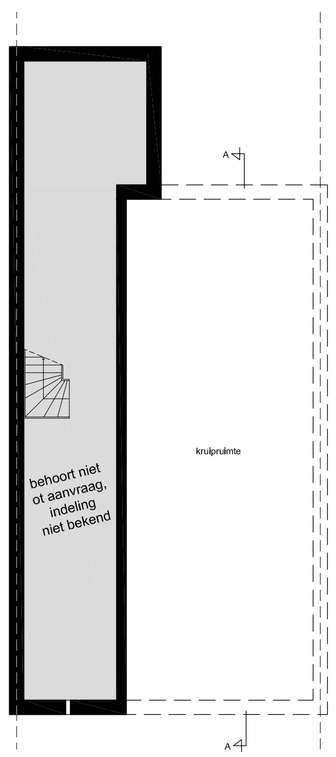

Souterrain

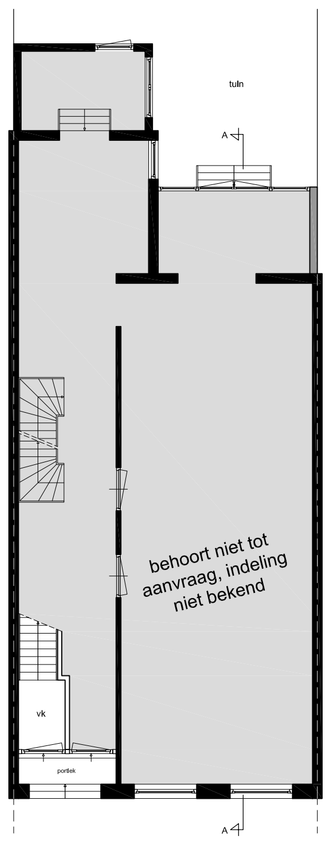

Bel-etage

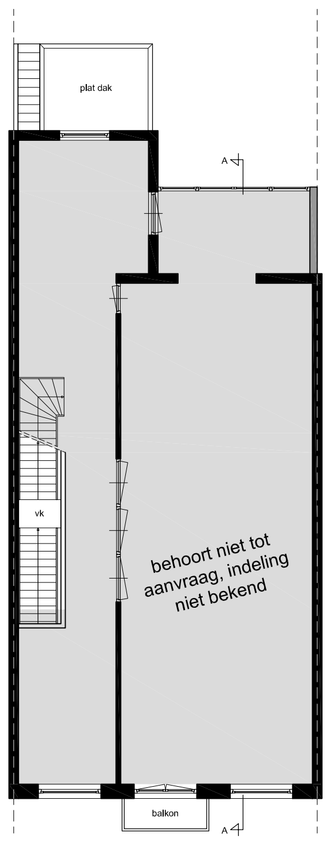

Eerste verdieping

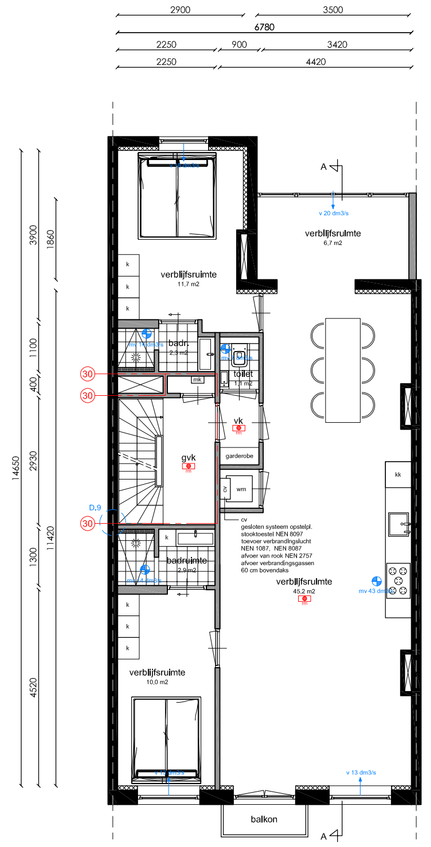

Tweede verdieping

Woonruimte
GO = 87 m2 / VG = 71 m2

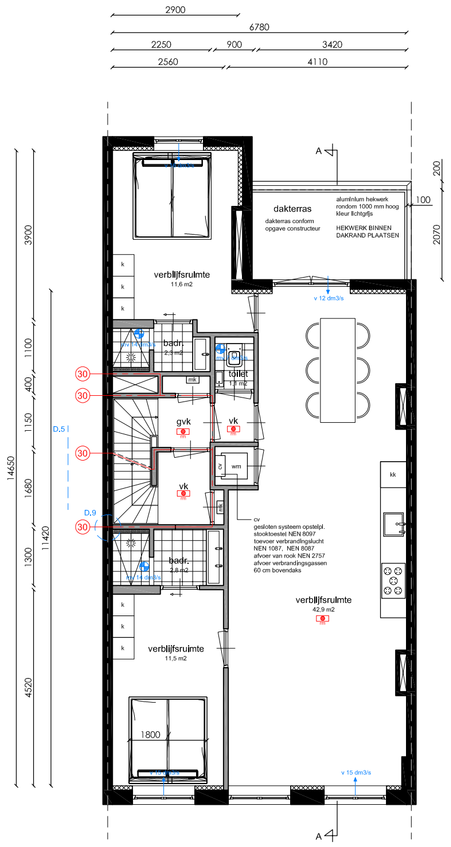

Derde verdieping

Woonruimte
GO = 77 m2 / VG = 64 m2

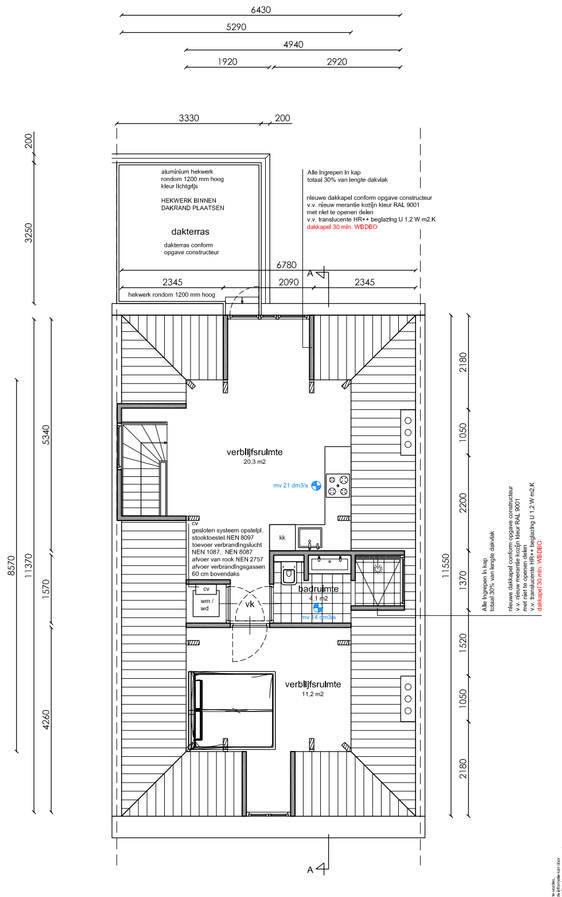

Zolderverdieping

Woonruimte
GO = 43 m2 / VG = 32 m2

5.1, 2, e

[redacted]

Onderwerp: Nieuwe toestand

Fase: Revisietekening

Datum: 14-03-2022

Gewijzigd:

Schaal: 1: 100

Werknummer: 21081

Tek. nr: B.03

LiNQ VASTGOED ADVISEURS BV

Alle rechten zijn bij LiNQ Vastgoed Adviseurs BV en/of haar licentiegevers voorbehouden. Niets uit deze tekening mag zonder voorafgaande schriftelijke toestemming van LiNQ Vastgoed Adviseurs BV worden gebruikt, gekopieerd, openbaar gemaakt of ter beschikking gesteld aan derden.